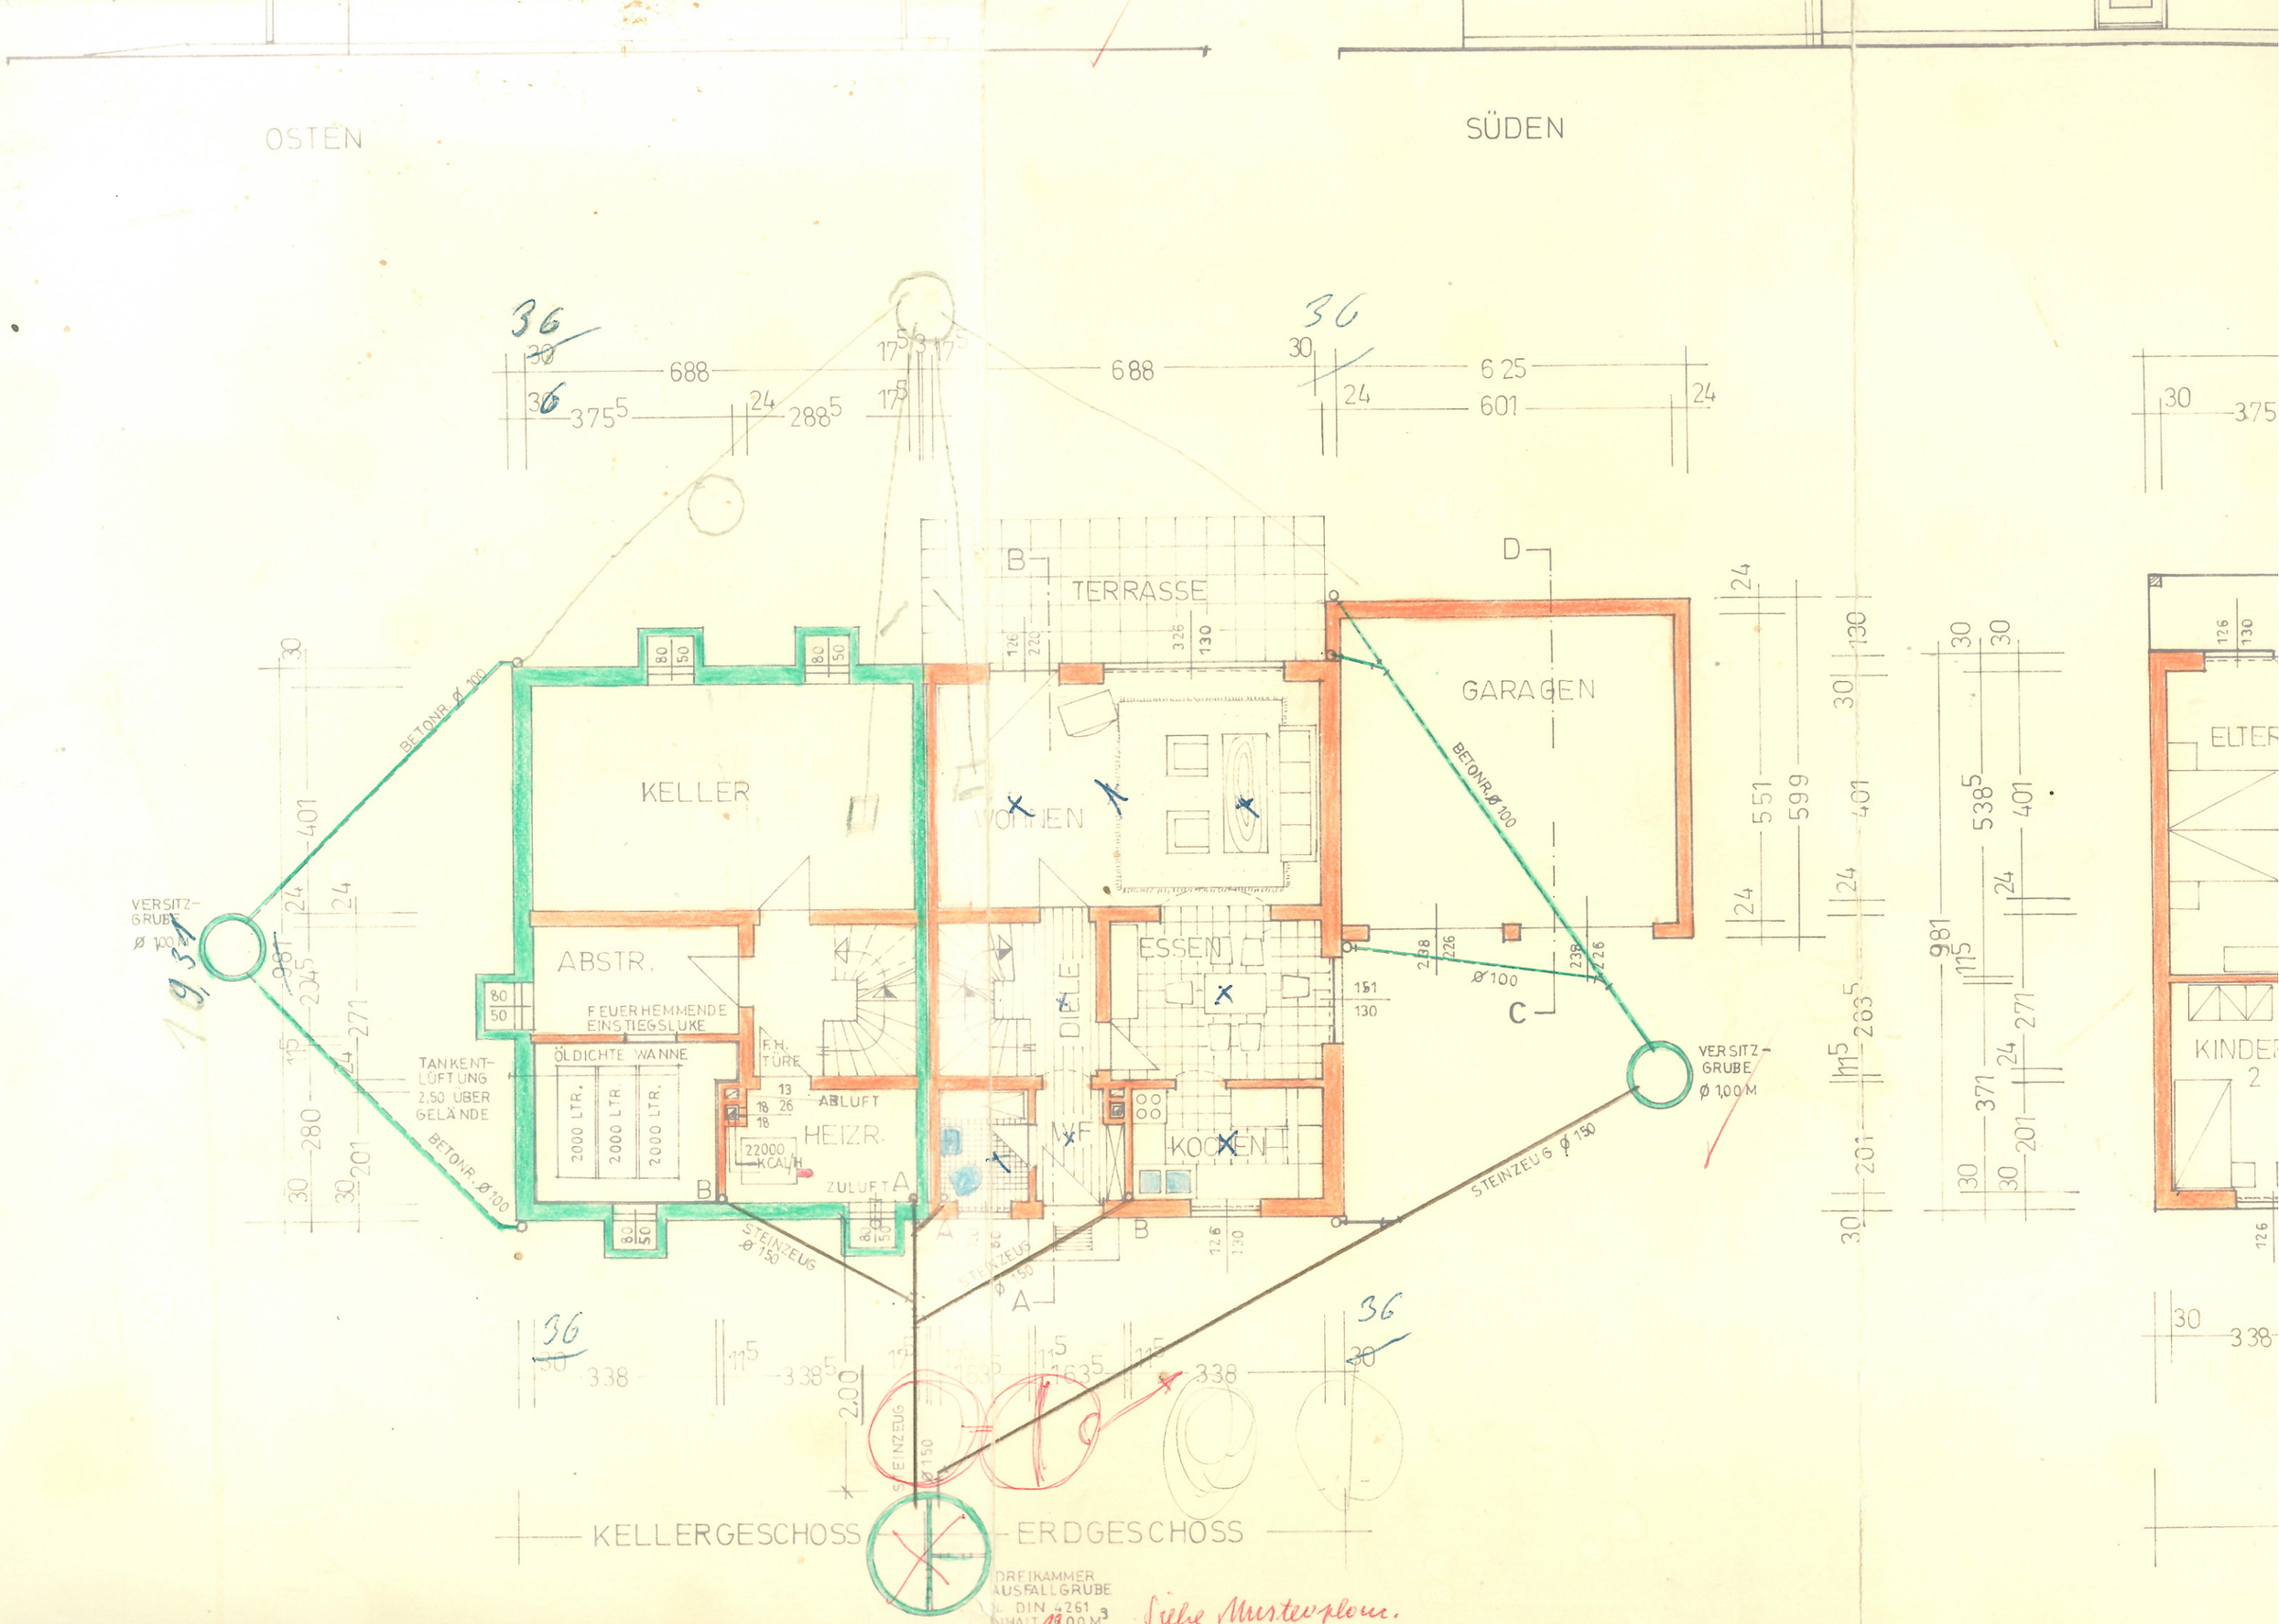
OSTEN
SÜDEN
KELLER
ABSTR.
FEUERHEMMENDE EINSTIEGSLUKE
ÖLDICHTE WANNE
2000 LTR.
2000 LTR.
2000 LTR.
TANKENT-LÜFTUNG 2,50 ÜBER GELÄNDE
F.H. TÜRE
ABLUFT
HEIZR.
22000 KCAL/H
ZULUFT
WOHNEN
TERRASSE
DIELE
ESSEN
KOCHEN
GARAGEN
VERSITZ-GRUBE Ø 1,00 M
BETONR. Ø 100
STEINZEUG Ø 150
KELLERGESCHOSS
ERDGESCHOSS
DREIKAMMER AUSFALLGRUBE N. DIN 4261 INHALT 12,00 M³
Siehe Musterplan.