


1) inkl. Treppe  
 2) ohne Berücksichtigung von Dachschräge

EG

2.1 Höhe Boden  
 2.39 Höhe Raum ab Boden


**Erdgeschoss**

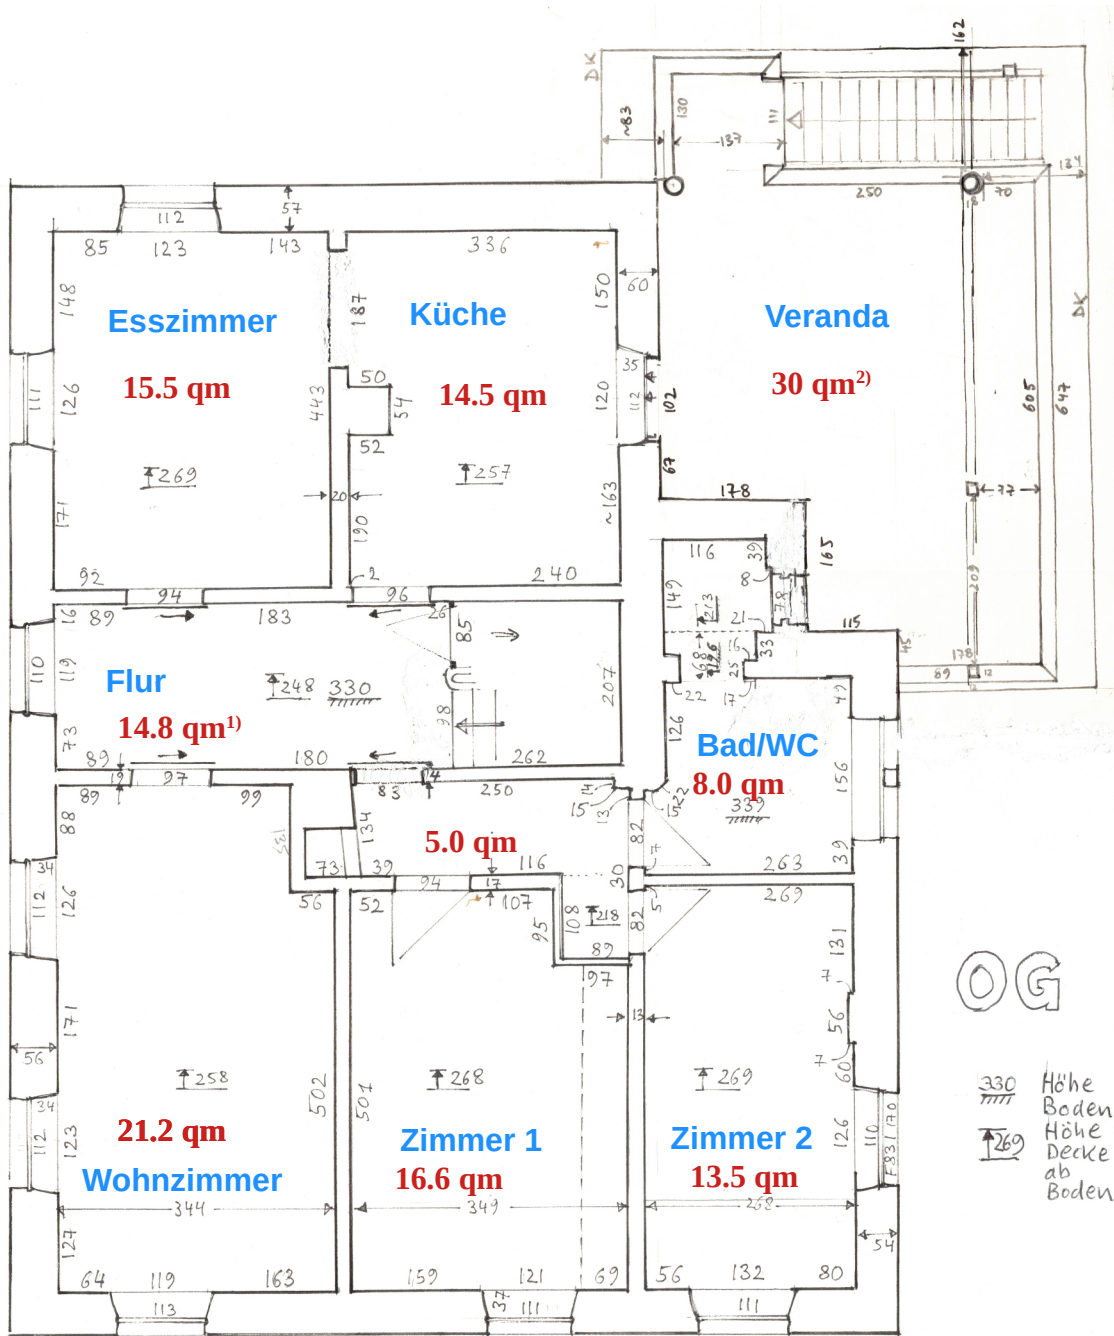

## Obergeschoss

- 1) inkl. Treppe
- 2) reine Fläche ohne Reduktion für außen



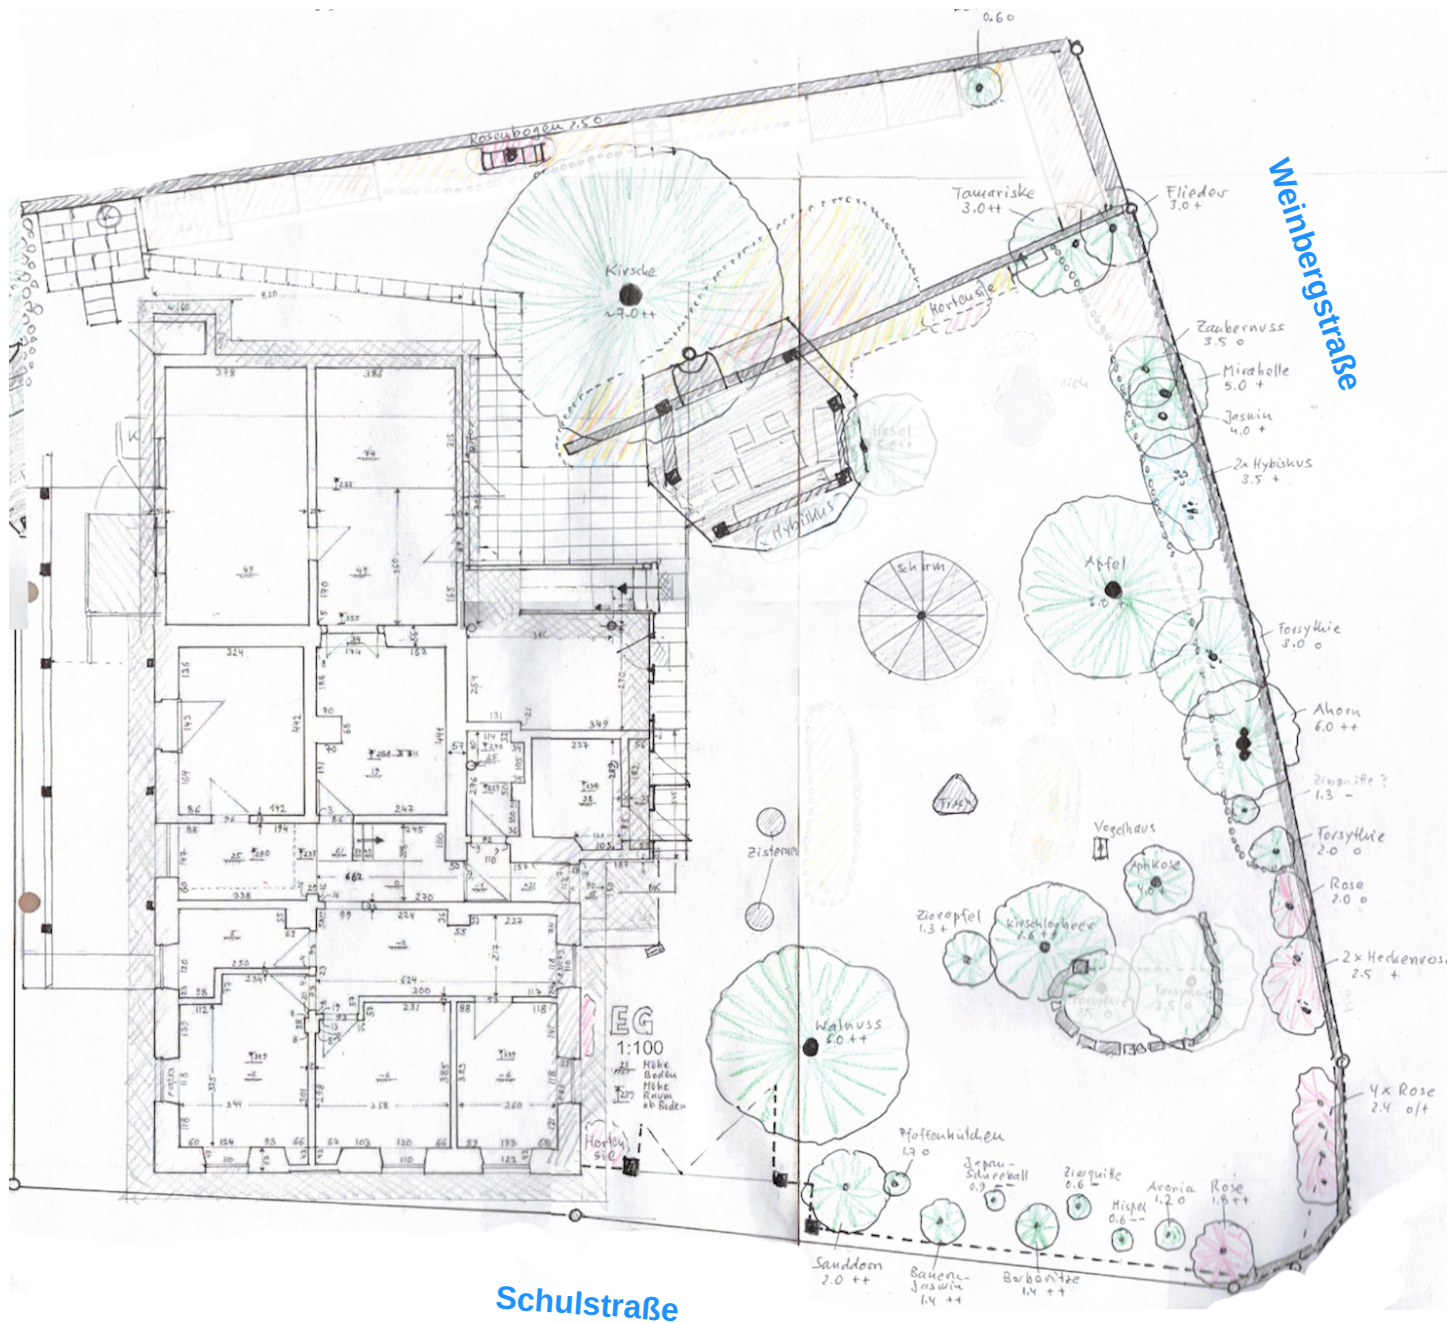

Garten