


Geschw. Bl. 4



Sanftensatz, Ver. = 1:100

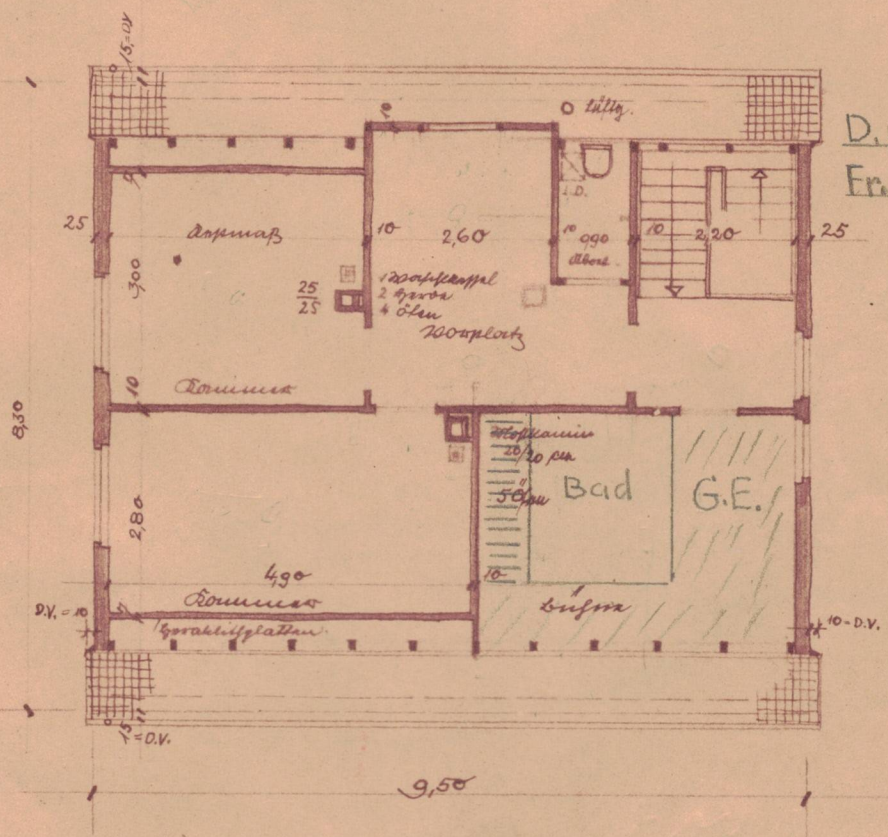

D.G. Eigentum  
Fr. L. Schwegler

Ausbaueul. Geislingen Stg. 4. März. 1936.

des Bauherrn: original

Emil Hagenmaier 4. März.