



Gesuch
21 MRZ 1936

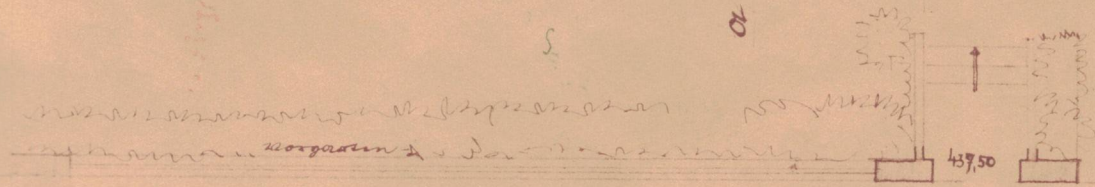

Grundriss, M=1:100

E.G. Eigentum
Fr. R. Rottmann

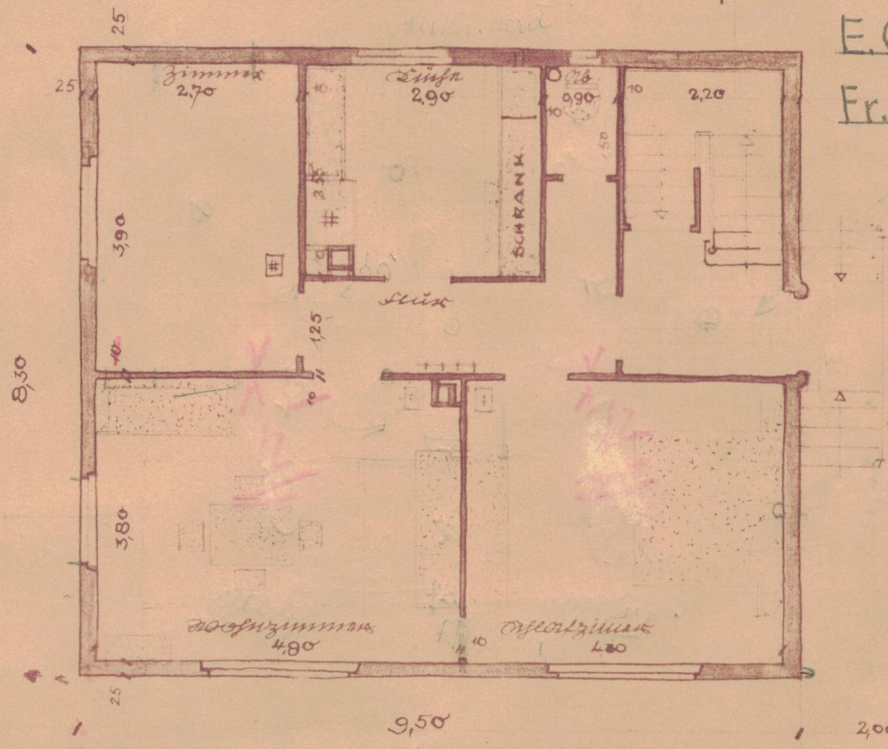

437,22

437,44

Markt
Ausschluss. Verfügung des 4. Feb. 36
Der Bauherr:
Emil Kugemüller
Architekt:
H. Wenz