


Gemeinde

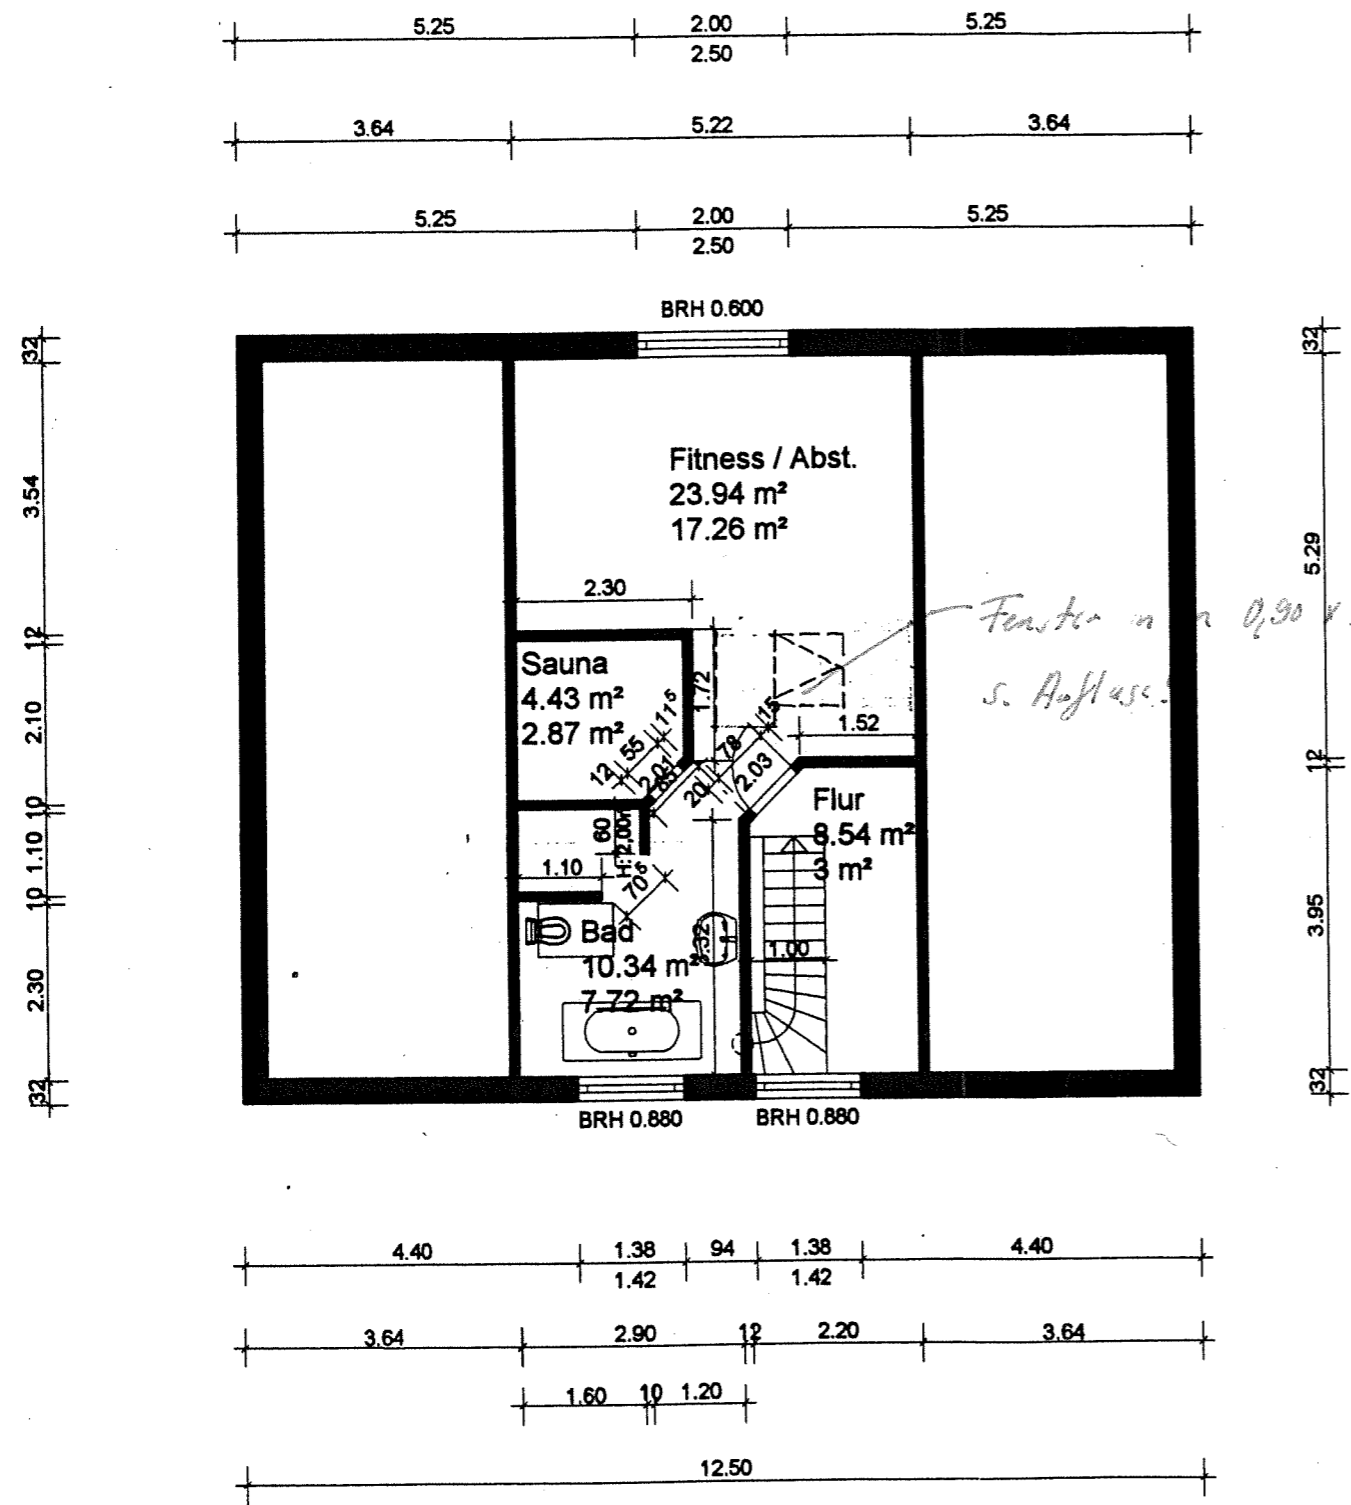

II. Nachtrag  
 Gehört zur Baugenehmigung  
 Nr. 170/06 vom 03. APR. 2006  
 Der Landrat des Kreises Wesel  
 Untere Bauaufsichtsbehörde -  
 Wesel, den 03. APR. 2006  
 im Auftrag: *[Signature]*

**ARCHITEKTENGEMEINSCHAFT RUPPERT**  
 Entwurf - Planung - Bauleitung - Sanierung

Inh.: Dipl.Ing.Arch. G. u. R.Ruppert  
 Tel./Fax.: 0202 / 70 81 49  
 Mobil 01719574119  
 Hatzfelder Str. 126 in 42281 Wuppertal

PROJEKT: Nutzungsänderung/Spitzboden  
 46519 Alpen, An den Teichen


Bauherr: Jeanette u. Reinhold Colmsee  
 Kölner Str. 547  
 47807 Krefeld

BAUTEIL: Spitzboden  
 MASSTAB: 1:100  
 DATUM: 23.03.2006



*[Handwritten initials]*

# Schnitt A - A Entwaessering

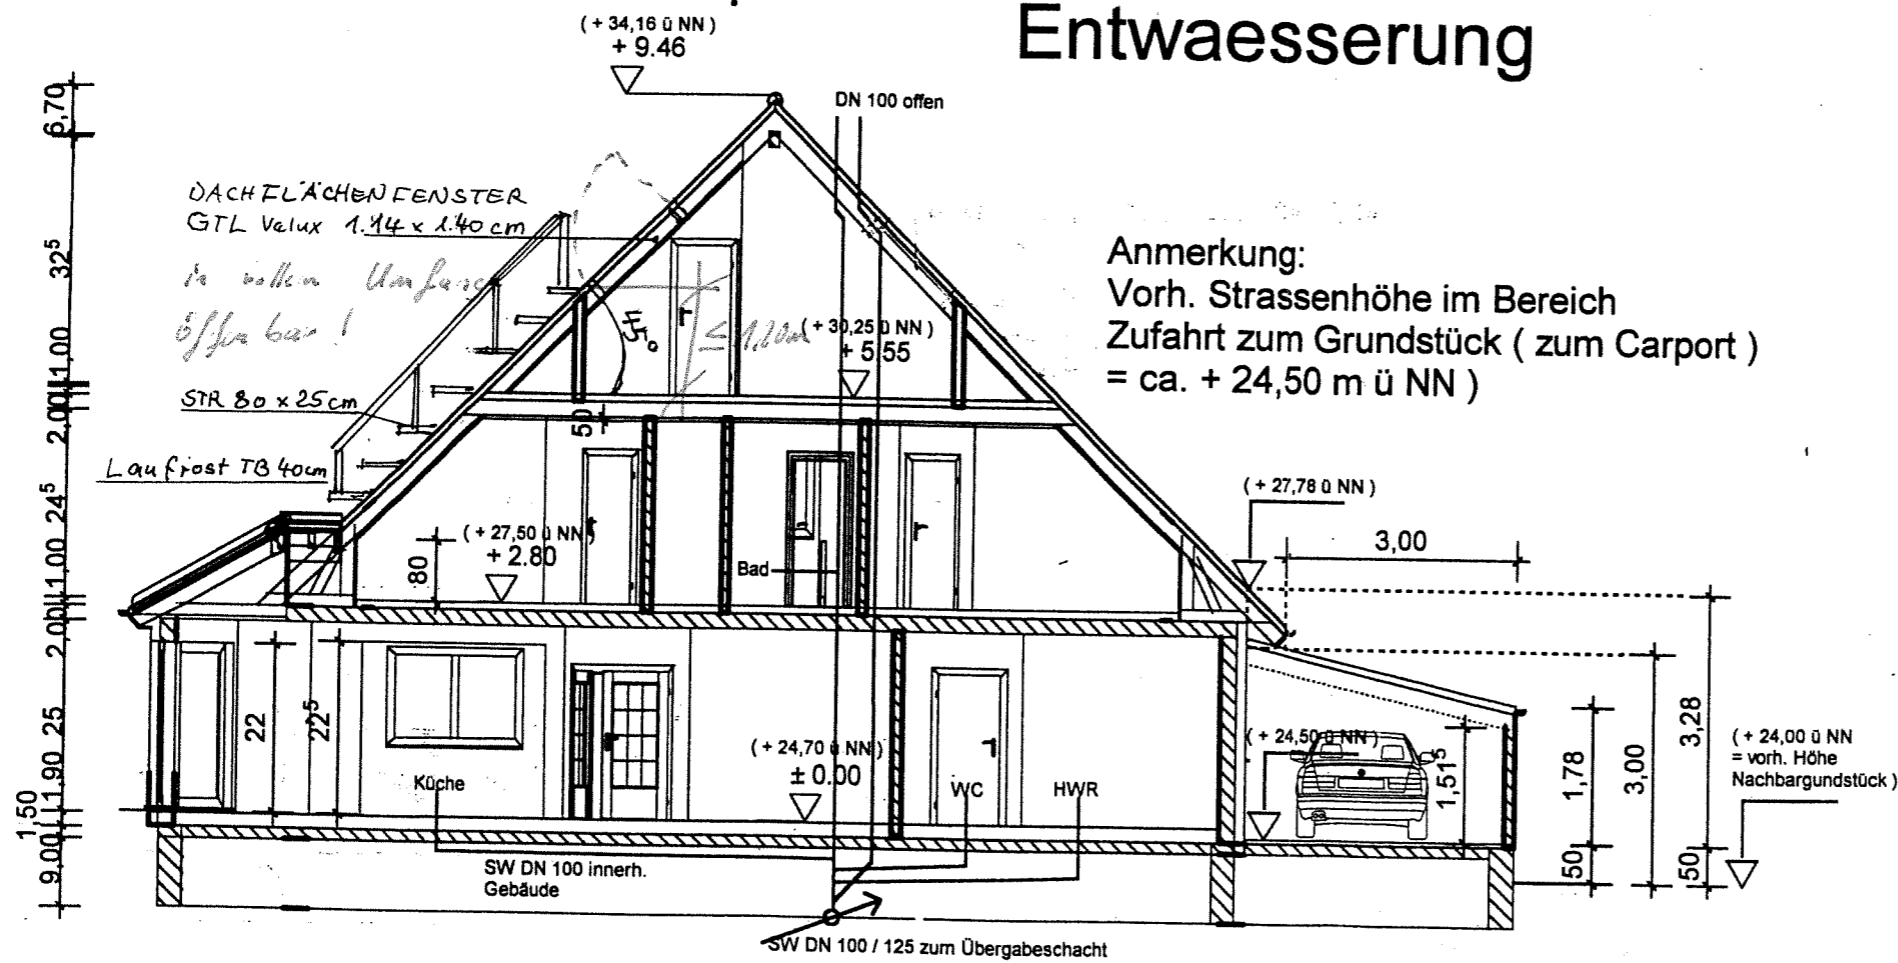

Anmerkung:  
Vorh. Strassenhöhe im Bereich  
Zufahrt zum Grundstück ( zum Carport )  
= ca. + 24,50 m ü NN )

*II. Nachtrag*  
Gehört zur Baugenehmigung  
Nr. 140/06 vom 03. APR. 2006  
Der Landrat des Kreises Wesel  
- Untere Bauaufsichtsbehörde -  
Wesel, den 23. APR. 2006  
Im Auftrag: *[Signature]*

ARCHITEKTENGEMEINSCHAFT RUPPERT  
Entwurf - Planung - Bauleitung - Sanierung

Inh.: Dipl.Ing.Arch. G. u. R. Ruppert  
Tel./Fax.: 0202 / 70 81 49  
Mobil 01719574119  
Hatzfelder Str. 126 in 42281 Wuppertal

PROJEKT: Nutzungsänderung/Spitzboden  
46519 Alpen, An den Teichen

Bauherr: Jeanette u. Reinhold Colmsee  
Kölner Str. 547  
47807 Krefeld

BAUTEIL: Spitzboden  
MASSTAB: 1 : 100  
DATUM: 23.03.2006




*[Handwritten signature]*




Strassenansicht - Norden



Gartenansicht - Süden

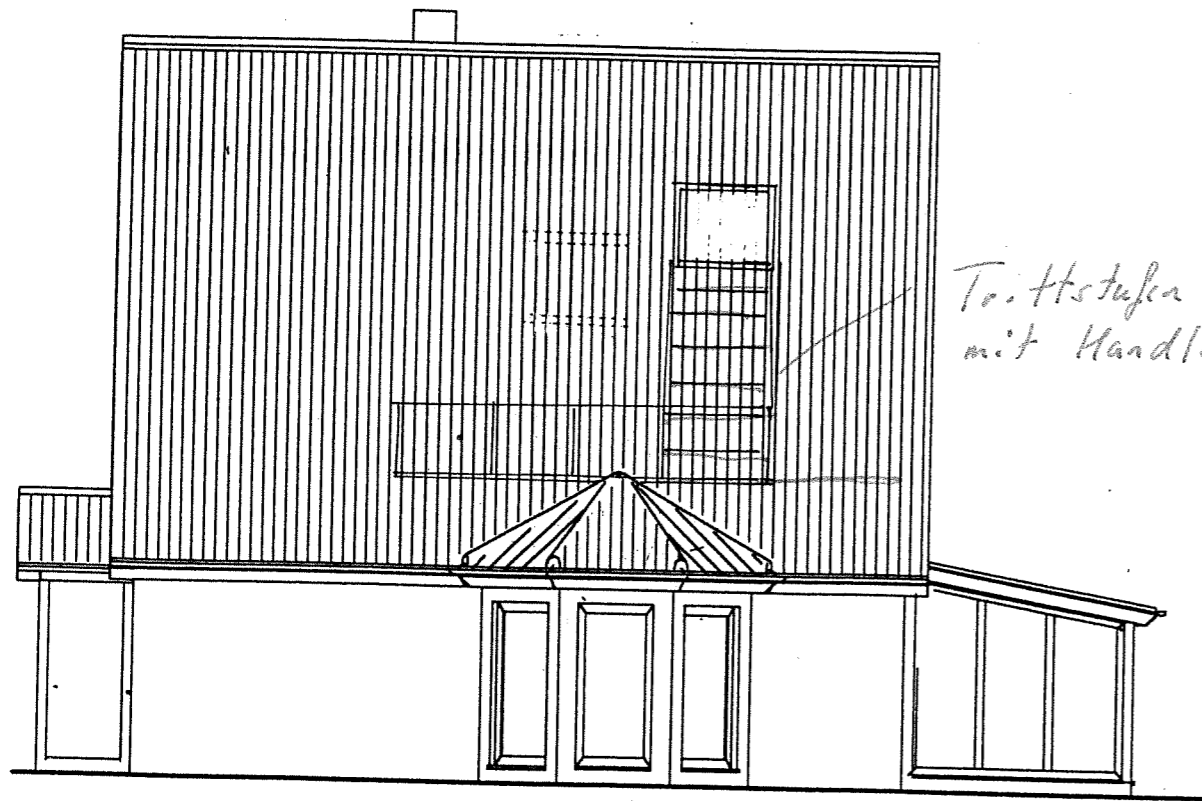

Ansicht - Westen

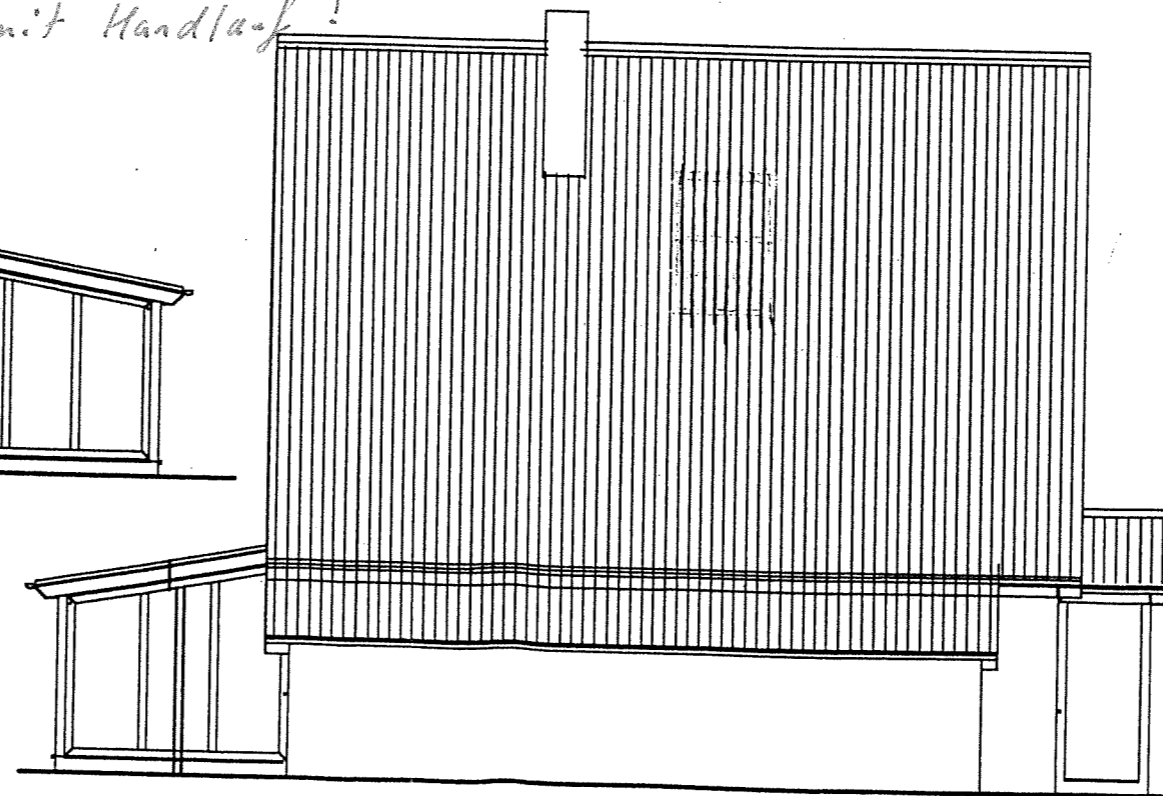

Ansicht - Osten

*II. Nachtrag*  
 Gehört zur Baugenehmigung  
 Nr. 140/06 vom 3. APR. 2006  
 Der Landrat des Kreises Wesel  
 - Untere Bauaufsichtsbehörde -  
 Westf. von 03. APR. 2006  
 Im Auftrag: *[Signature]*

**ARCHITEKTENGEMEINSCHAFT RUPPERT**  
 Entwurf - Planung - Bauleitung - Sanierung

Inh.: Dipl.Ing.Arch. G. u. R.Ruppert  
 Tel./Fax.: 0202 / 70 81 49  
 Mobil 01719574119  
 Hatzfelder Str. 126 in 42281 Wuppertal

PROJEKT: Nutzungsänderung/Spitzboden  
 46519 Alpen, An den Teichen

Bauherr: Jeanette u. Reinhold Colmsee  
 Kölner Str. 547  
 47807 Krefeld

BAUTEIL: Spitzboden  
 MASSTAB: 1 : 100  
 DATUM: 23.03.2006



*[Handwritten signature]*