


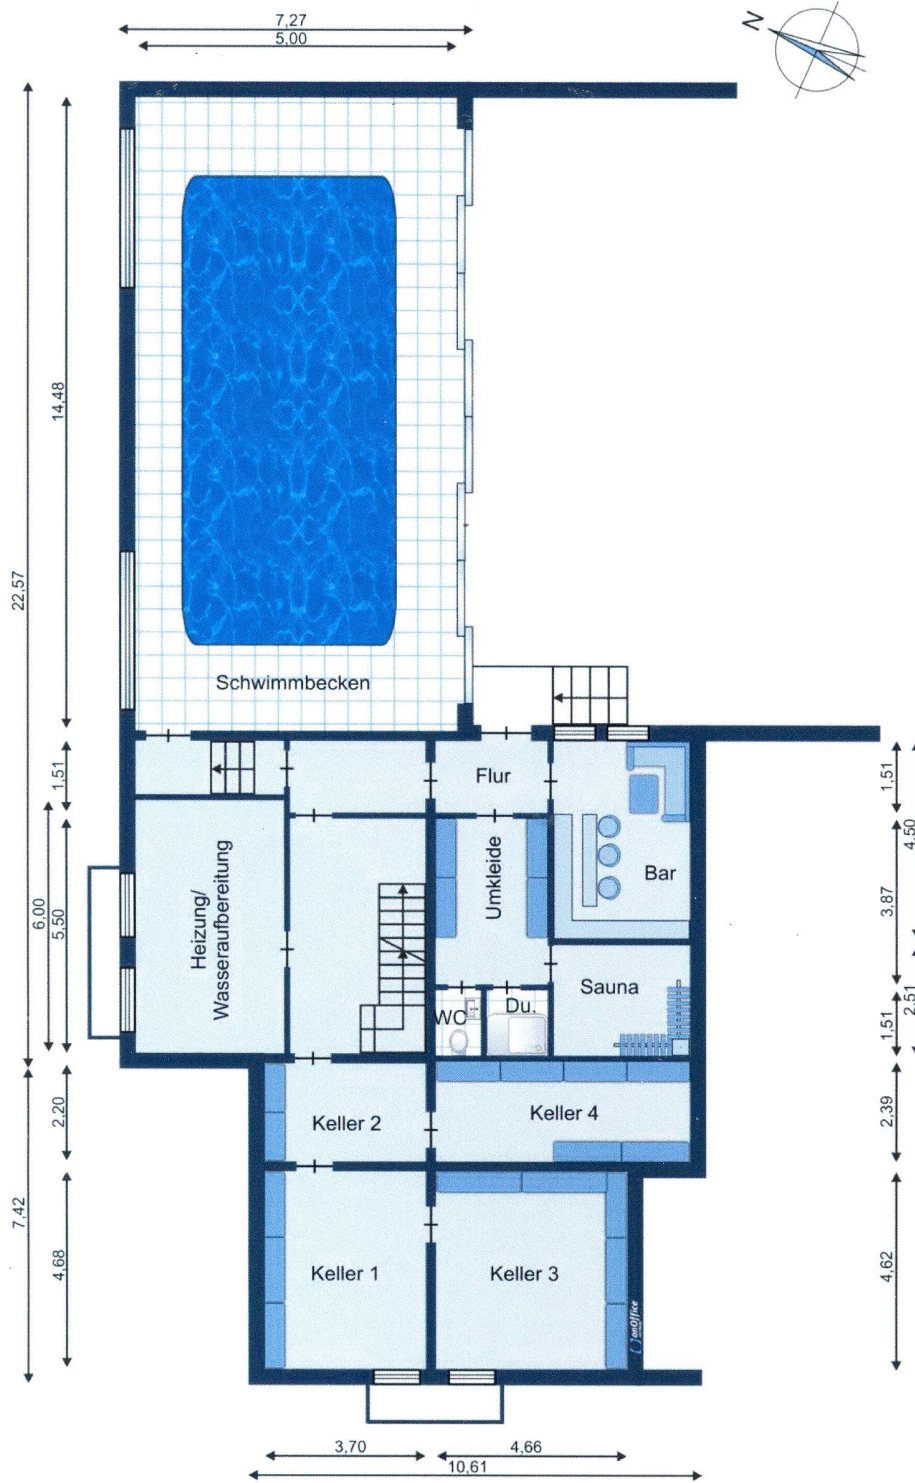


Kellergeschoss 1

Alt I Wellness im Waldpark / Jungferndorfer
 Alt II

Alt III Park-Wellness-Funk mit

Alt IV: Fitness / TV-Raum
 8. Bsp. Skat-Ecke abtrennen als
 Schlafraum

→ nur TV / Fitness

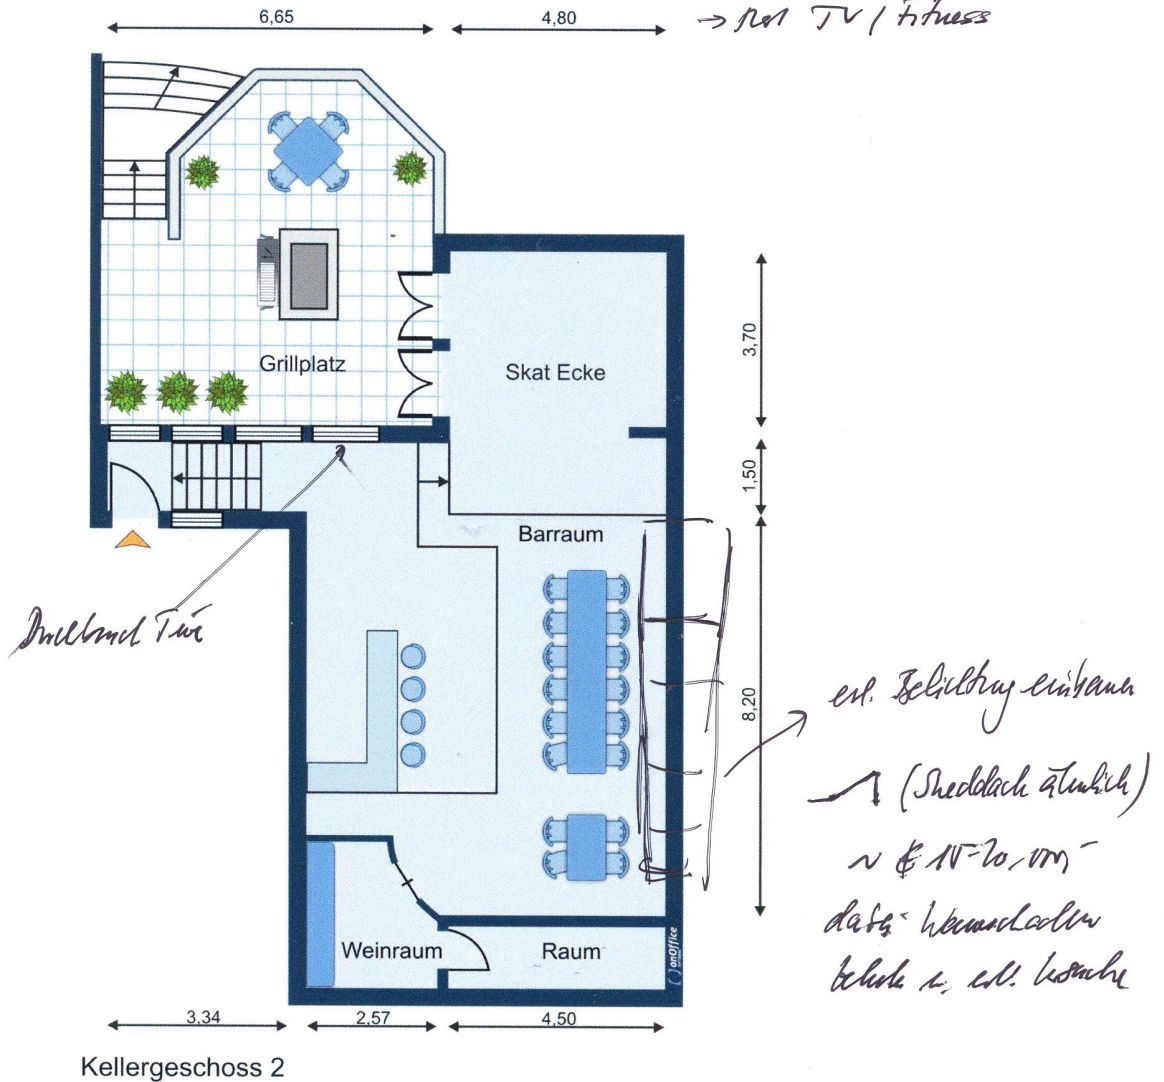




Alt I: Umbau
neu 60k mit mehr Abstellplatz
offen für Garage
~ 40.000,-

Alt II: Langzeitliche offn
~ 5-10.000,-

Wasserkloß

Erdgeschoss

alt. In Bad/WC neubaukosten 10.000,-

