


Zeichnung wurde durch Laseraufmaß 3D-Scan
am fertigen Objekt erstellt (April 2026)
Geringfügige Abweichungen durch unbekannte
Mauerwerksstärken und Wandverkleidungen
sowie nicht winkelige Wände sind möglich

Mario Melzer
CAD-Dienstleistungen
Sanders Hagen 12
28719 Bremen

Telefon 0421-67 308 795
Fax 0421-67 307 286
mario.melzer@outlook.com
www.mmelzer.de

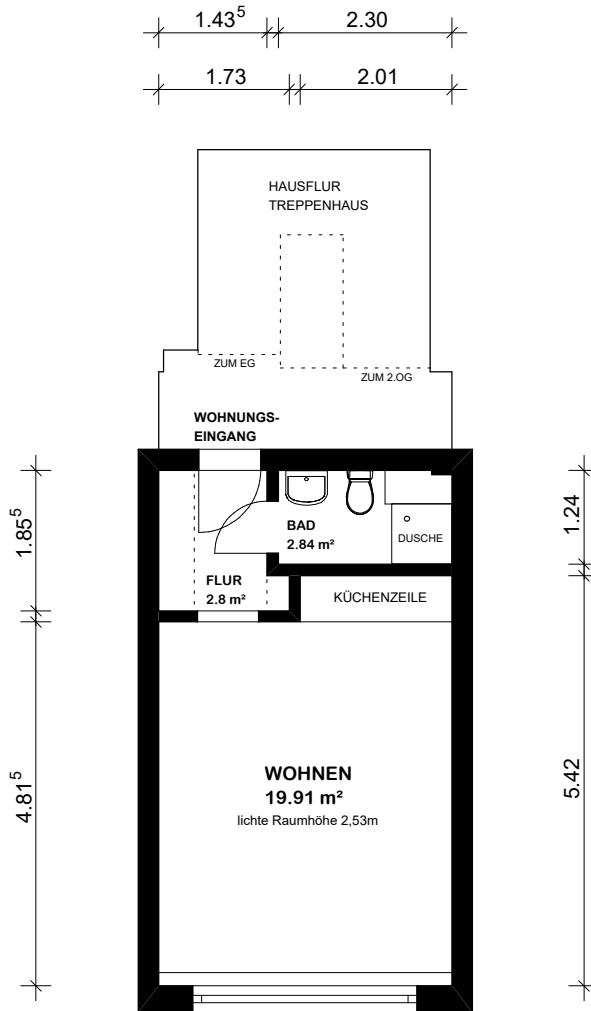

1. OBERGESCHOSS

Maßstab 1:100
WOHNFLÄCHE 25.55 m²



WOHNUNG WE 04
1. Obergeschoss
Lindenstraße 30
28755 Bremen