


Halle Karm

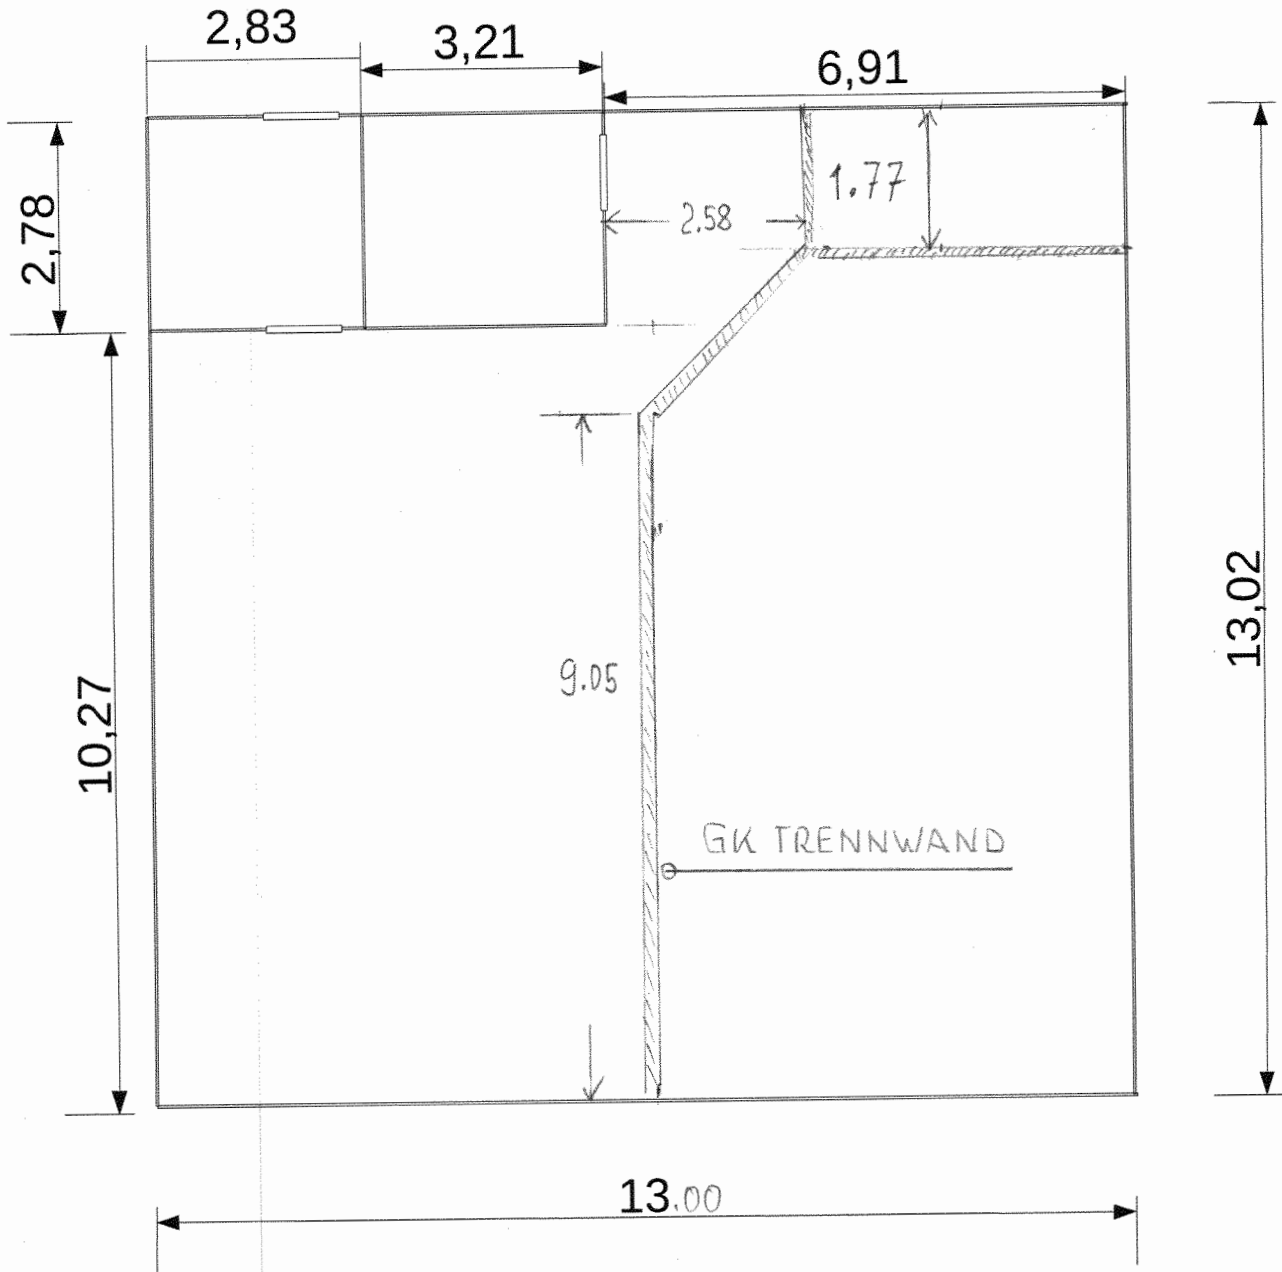

M 1:100
MASSE CA.