


*Die Wärmehaube
sind in den bte. Zimmern
drillings angebracht*

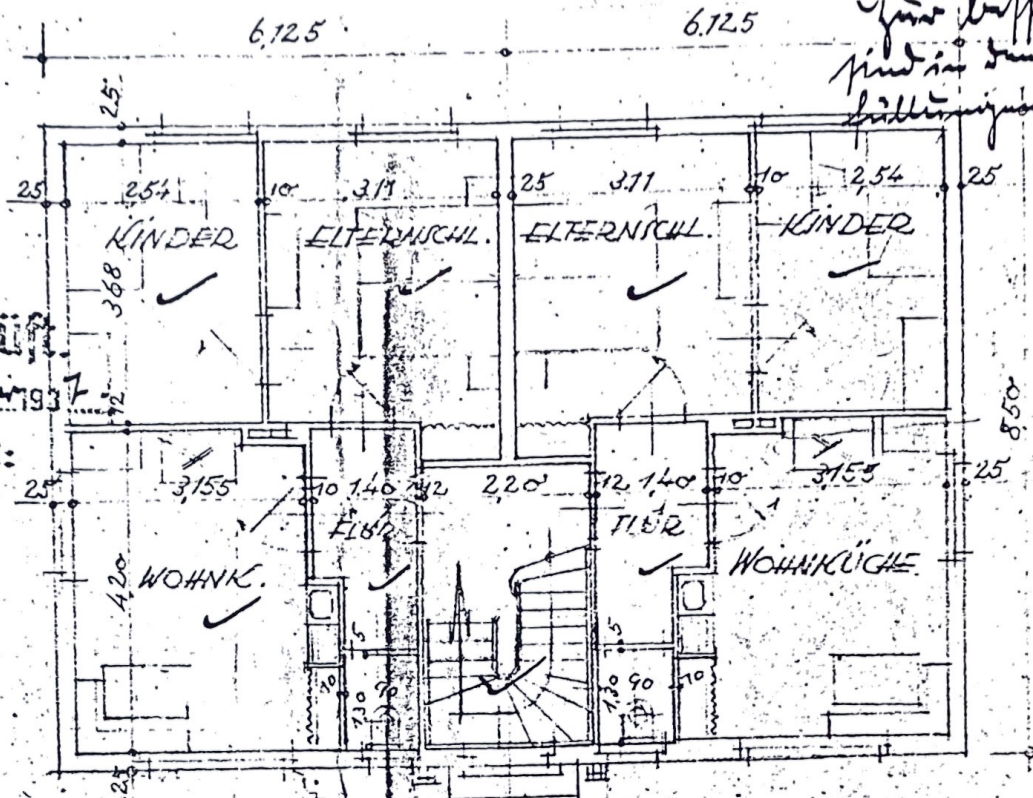

geprüft
1937
Baumeister:

1. Lage
1937

ERDGESCHOSS