



BR: 0,80 ROLLADENK.
+ 9,10

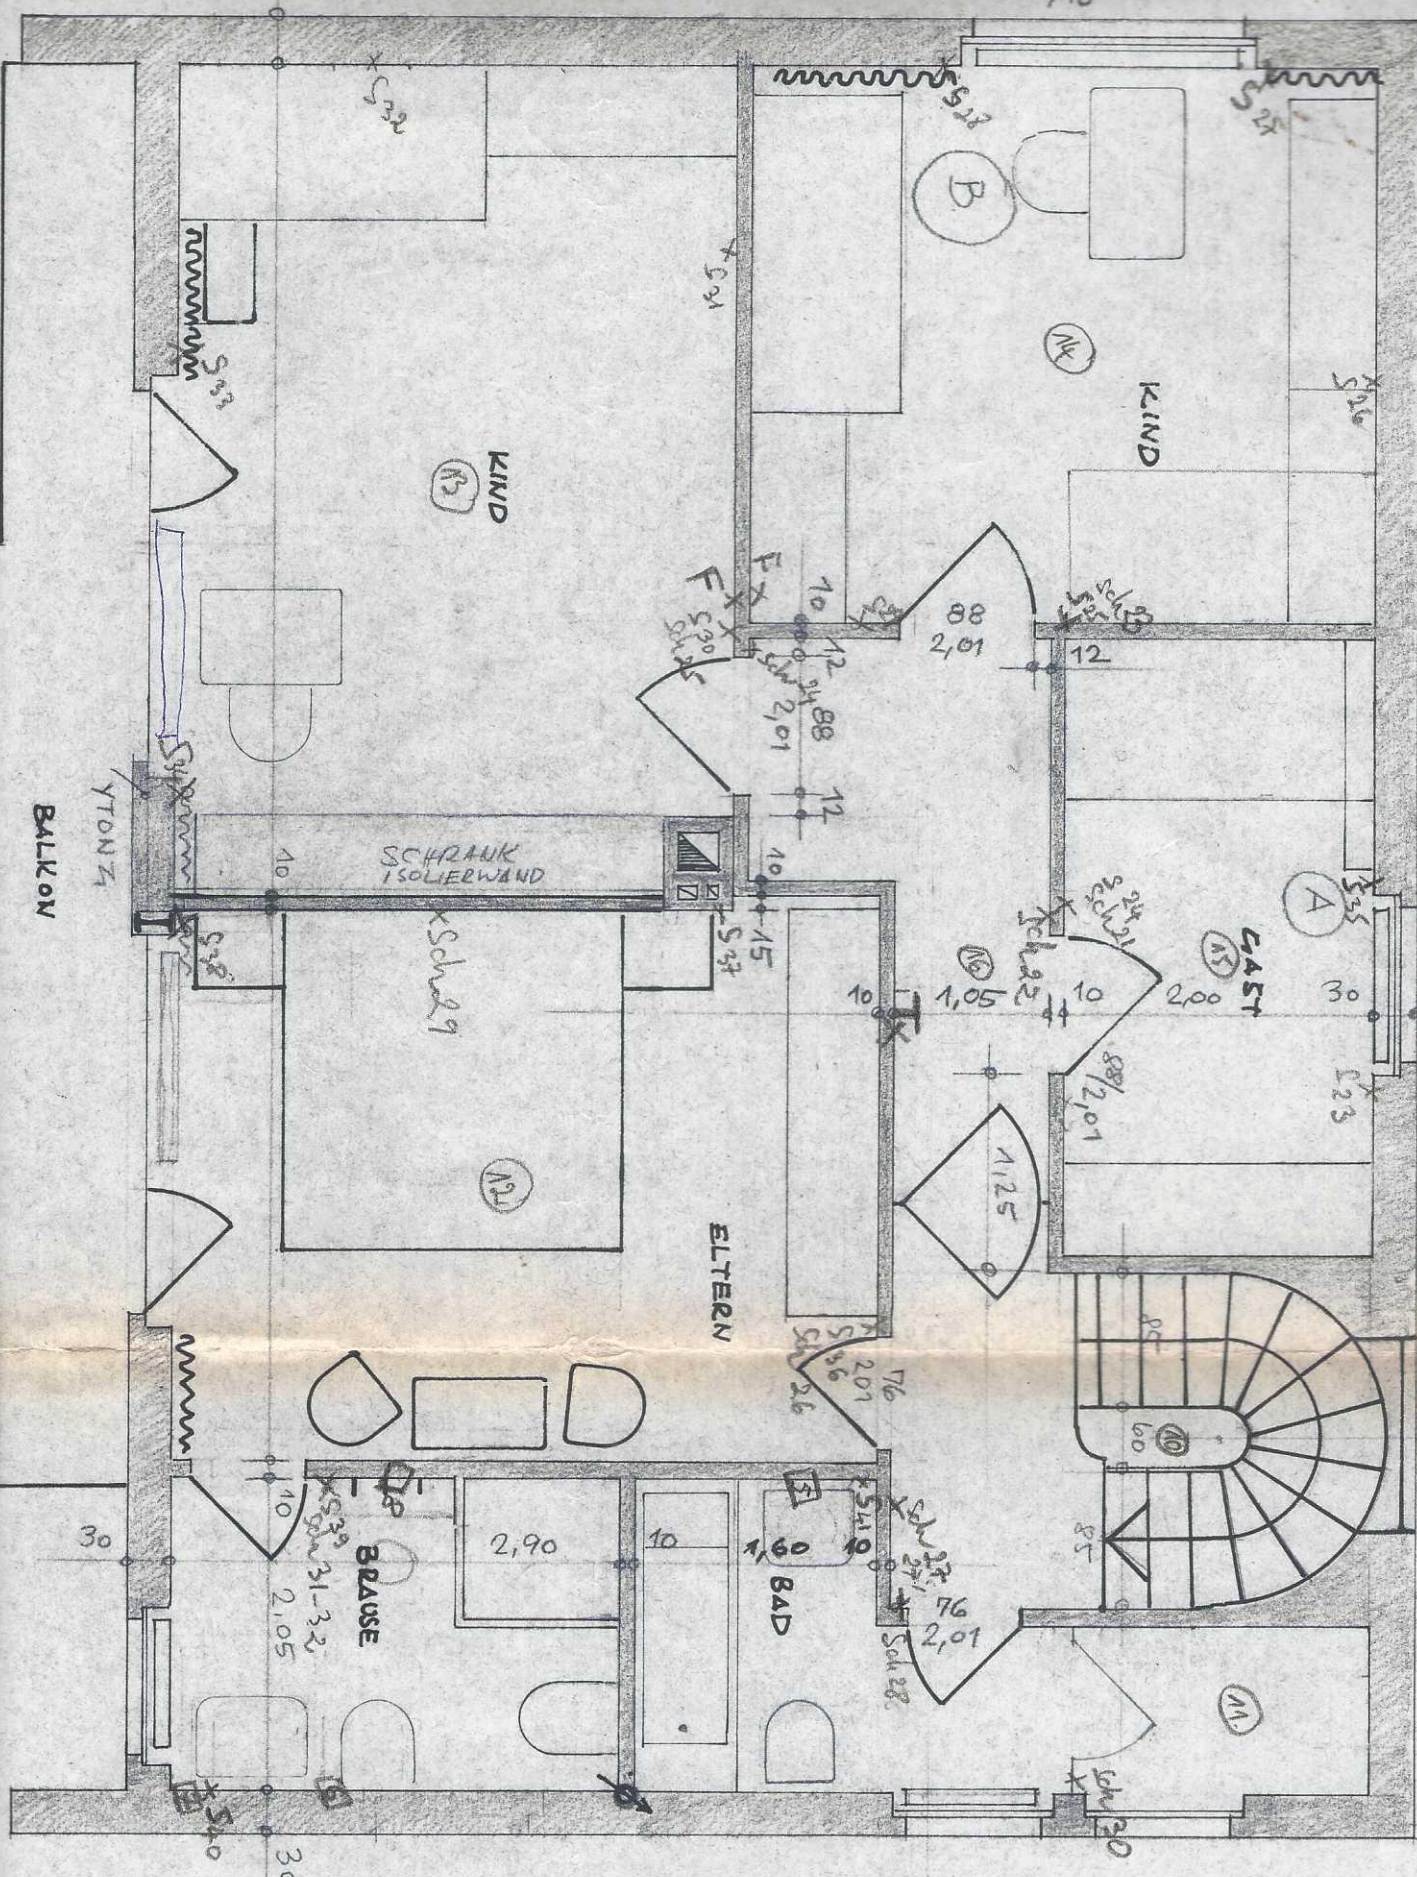


BR: 0,80 + 10 ROLLADENK.

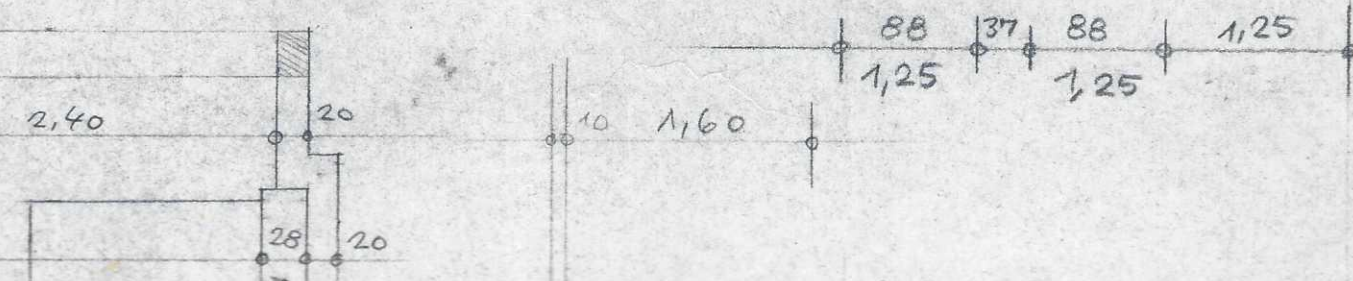

05/

STAHLBETON STURZ
 STA. POS. 26
 HÖHE 26 cm
 BR. 1.075 EINSCHL. KONST. FENSTERB.

STAHLBETON
 STAT. POS. 26
 HÖHE 26 cm
 BR. 1.075

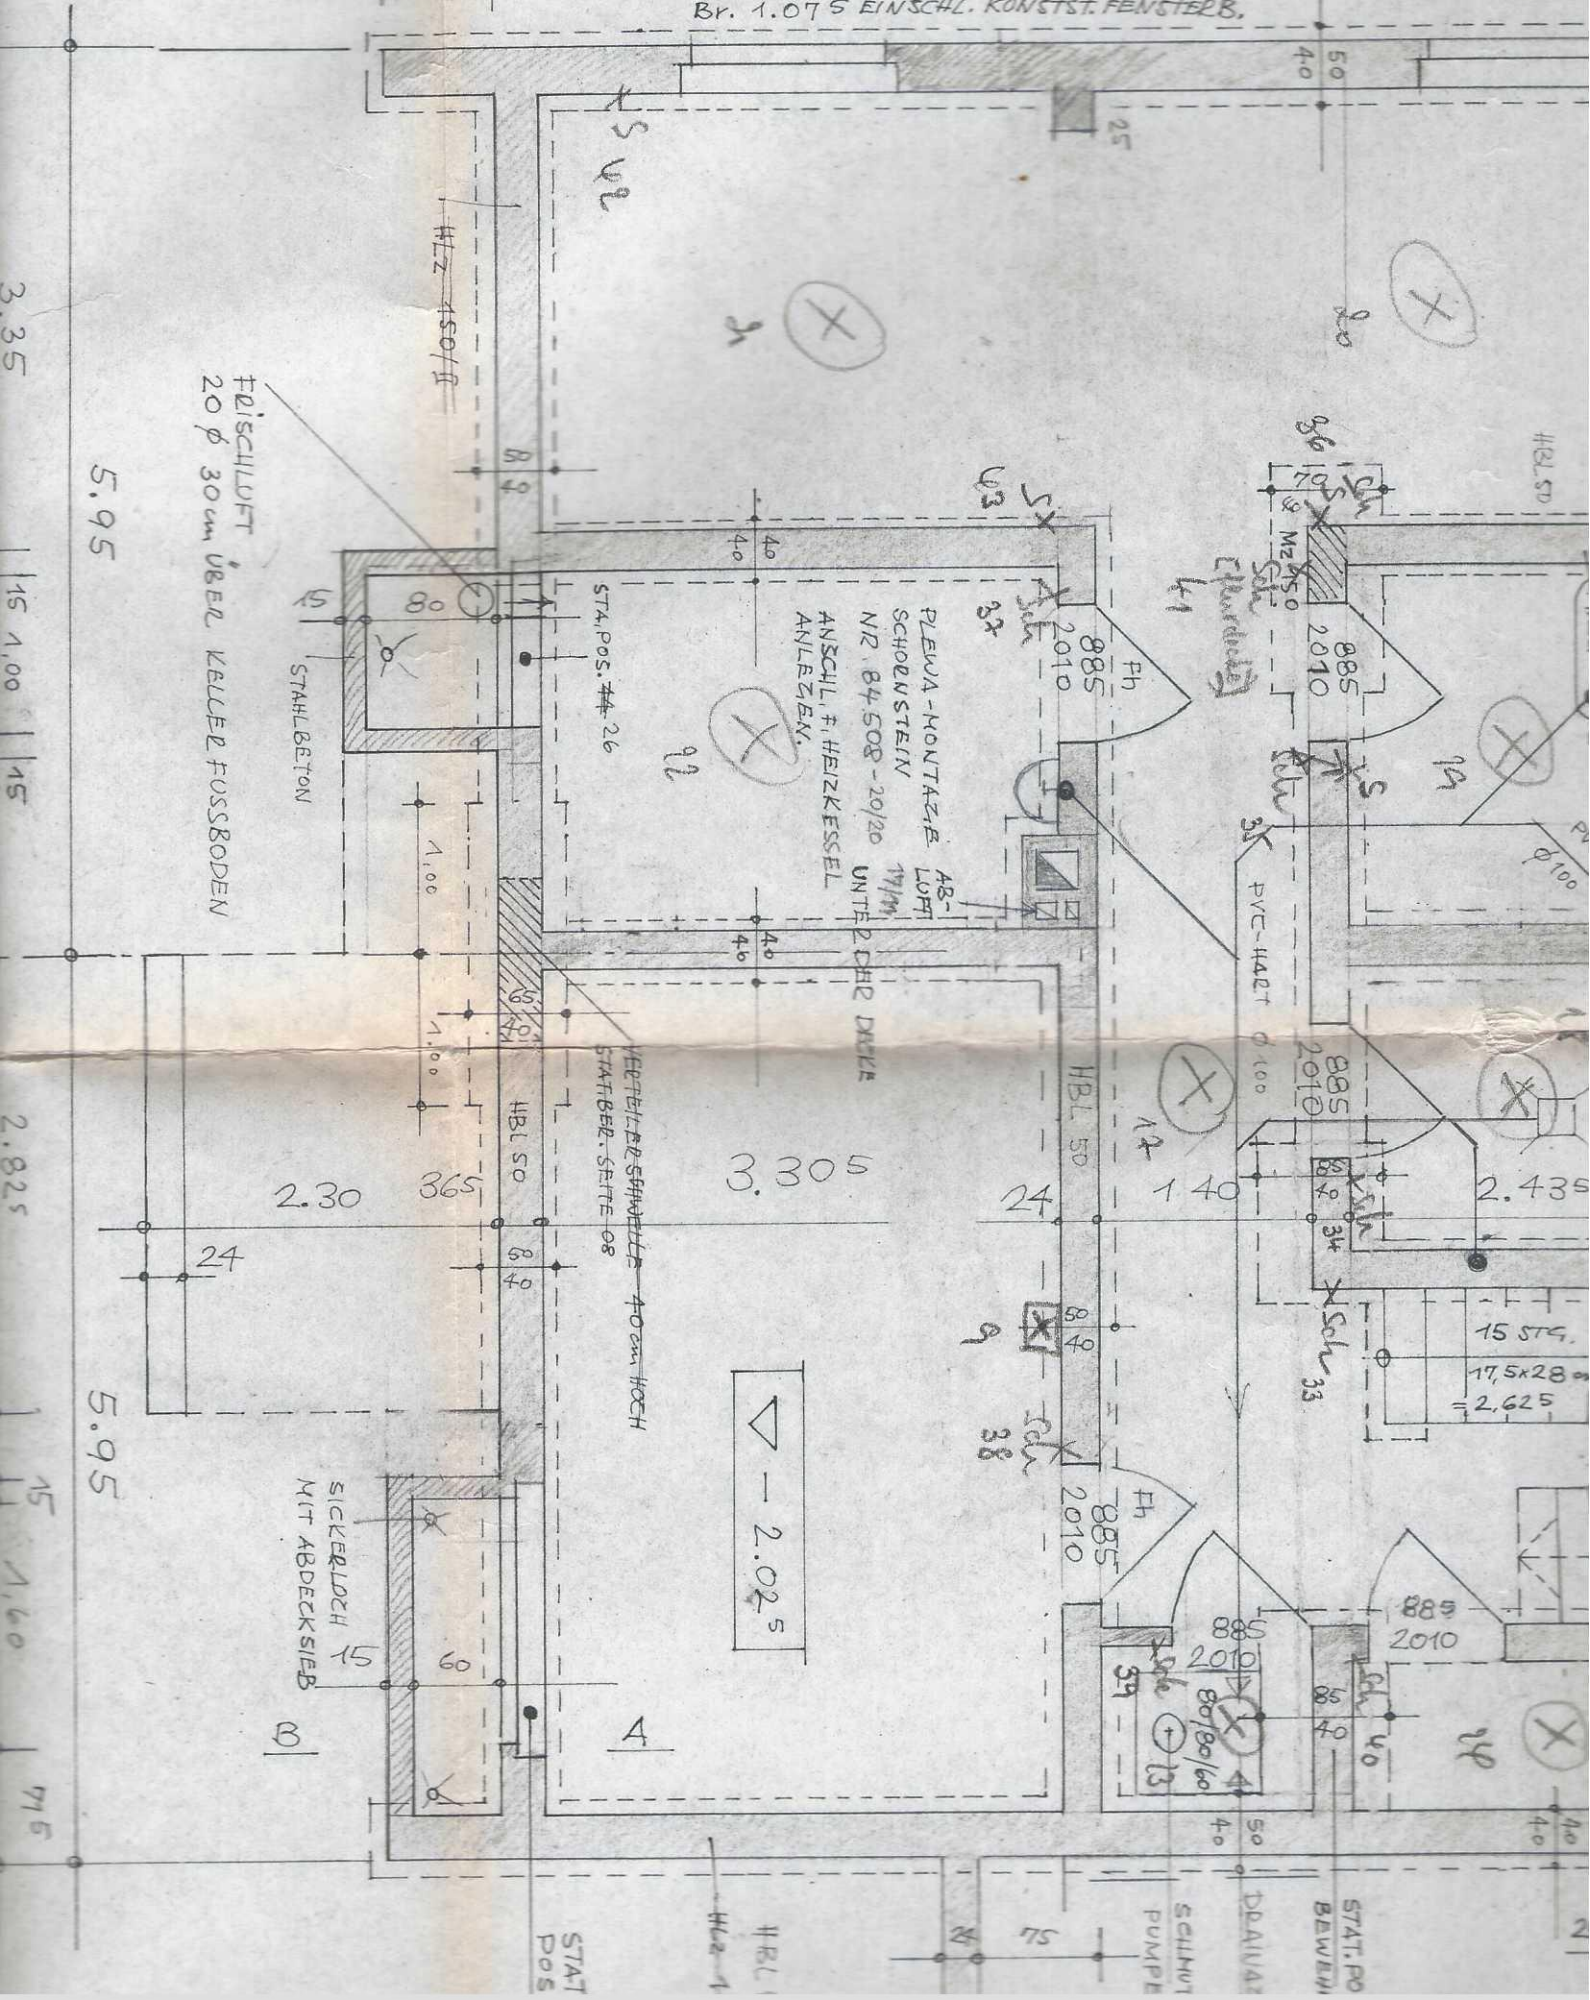

FEISCHLUFT
 20 Ø 30cm ÜBER KELLE FUSSBODEN

STA. POS. 26

PLEWA-MONTAZIE
 SCHOLNSTEIN
 NR. 84508-20/20
 ANSCHL. F. HEIZKESSEL
 ANLEZIEB.

AB-LOFT
 17/m
 UNTER DER DACHE

 STAT. BER. SEITE 08

SICHERLOCH
 MIT ABDECKSIEB

▽ - 2.025

15 STG.
17,5x28
= 2,625

STAT POS


HBL

SCHMUT PUMPE

DEANAT

STAT. PO BEWEH

2

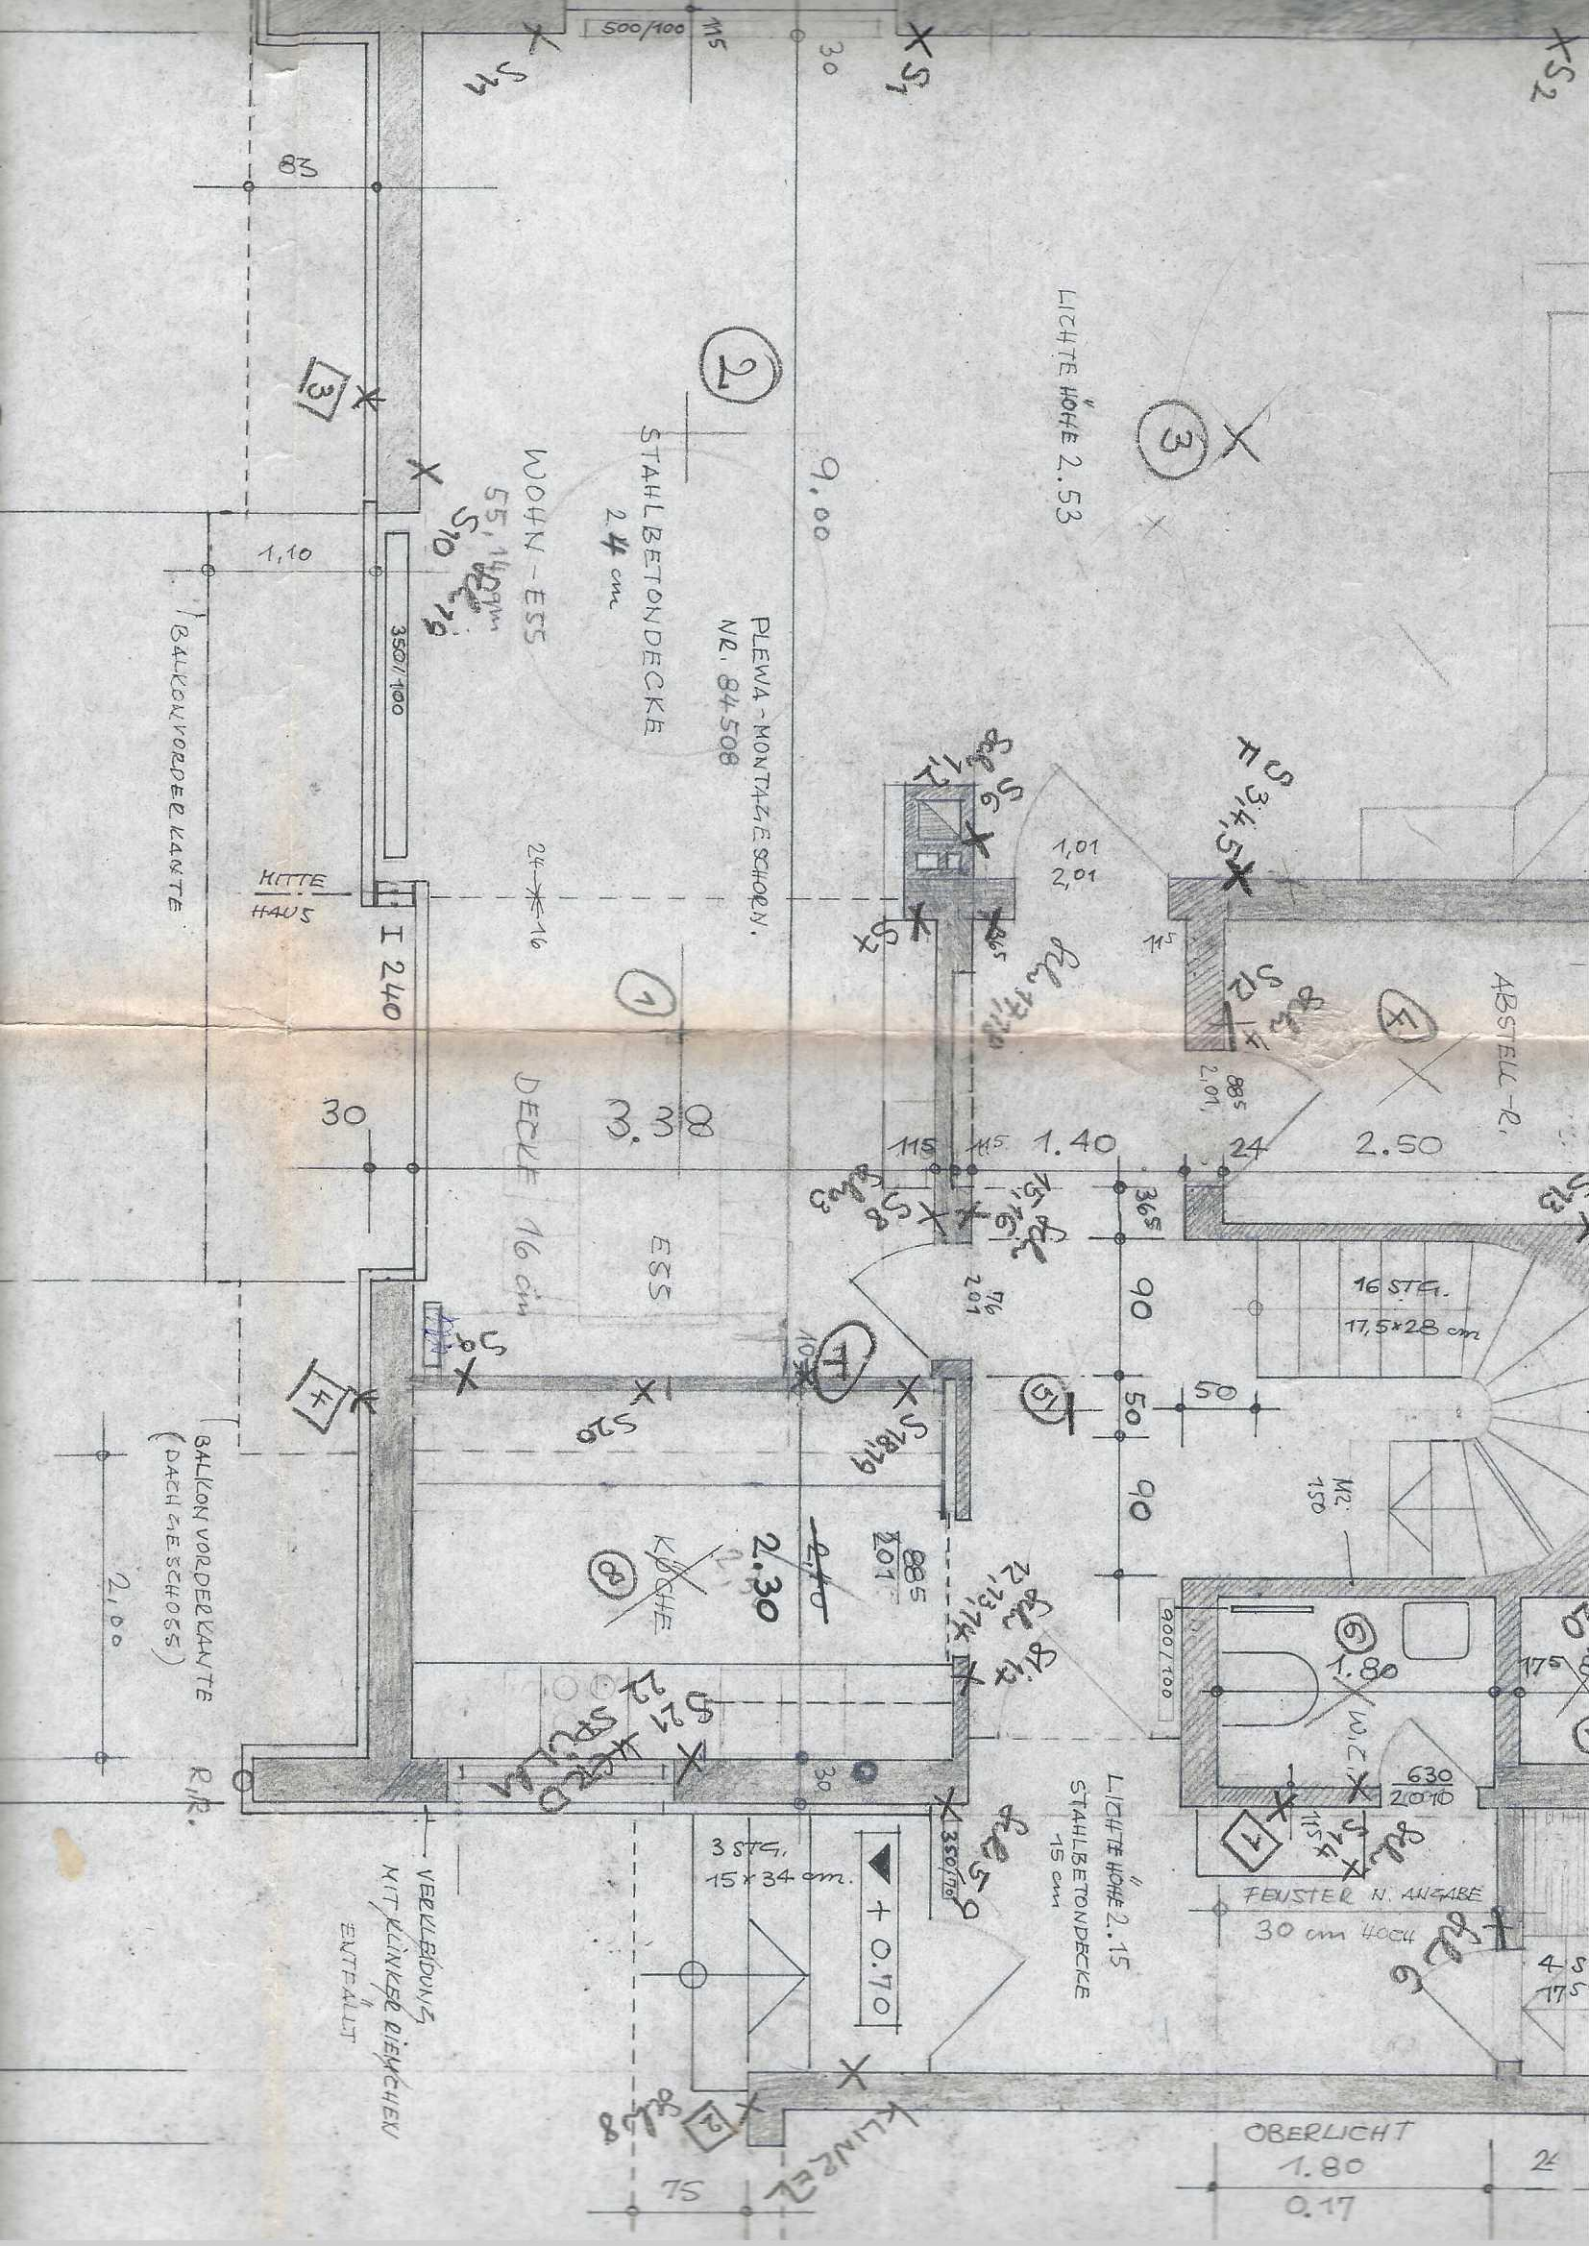

X S2

LICHTE HOHE 2.53

②

STAHLBETONDECKE
24 cm

WOHN-ESS

55, 14, 20, 19
S10

PLEWA-MONTAGESCHORN,
NR. 84508

9.00

③

BALKON VORDERKANTE

KITTE
HAUS

I 240

①

DECKE 16 cm

ESS

M2
3/4, 15

ABSTELL-R.

2.50

16 STUF.
17,5x28 cm

1.40

365

90

50

90

M2
150

BALKON VORDERKANTE

2.100

KÜCHE

2.30

LICHTE HOHE 2.15
STAHLBETONDECKE
15 cm

630
2070
FEUER N. ANGABE
30 cm hoch

ENTFALLT

3 STUF.
15x34 cm.

+ 0.70

OBERLICHT
1.80

0.17

KLINKE

75

2