Bau-Abschnitt Grenzweg E I Mittelhaus

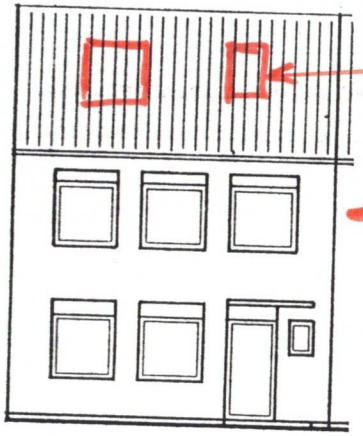

Ansicht Wohnweg

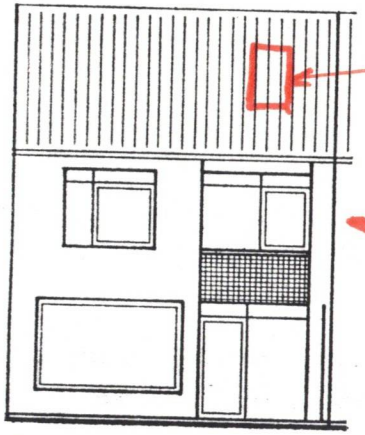

Ansicht Gartenseite

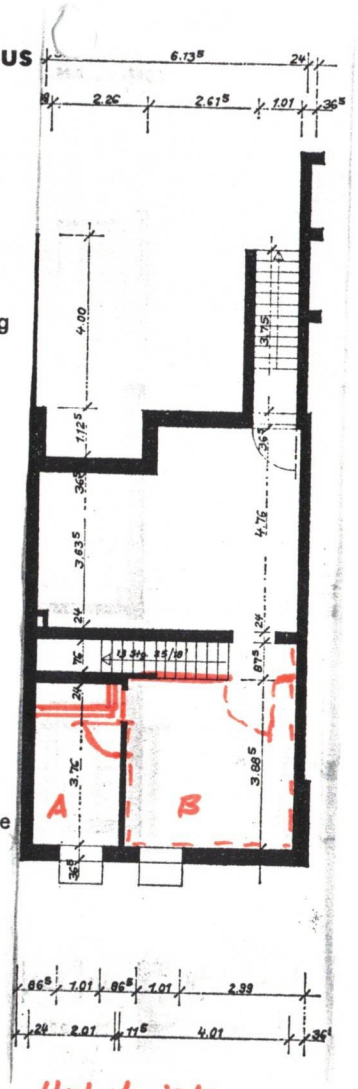

Unbeheizte Kellerräume

Raum A

Einbau einer Badewanne mit Ausbau zum Waschraum

Raum B

Holzverkleidung der Wände

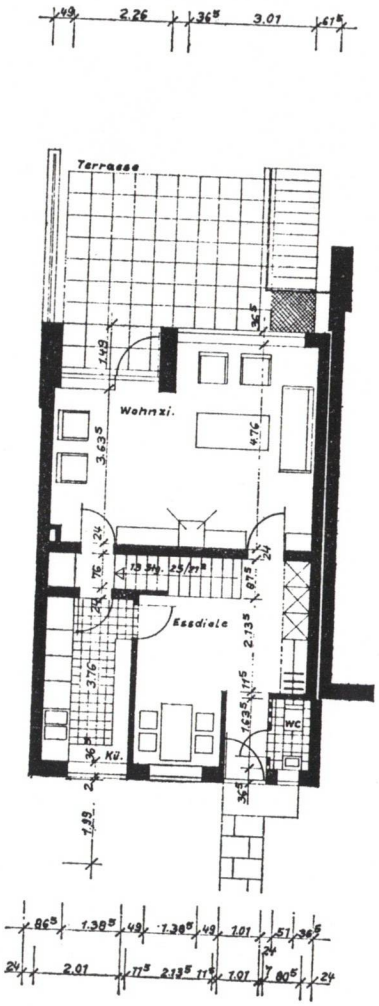

Erdgeschoß

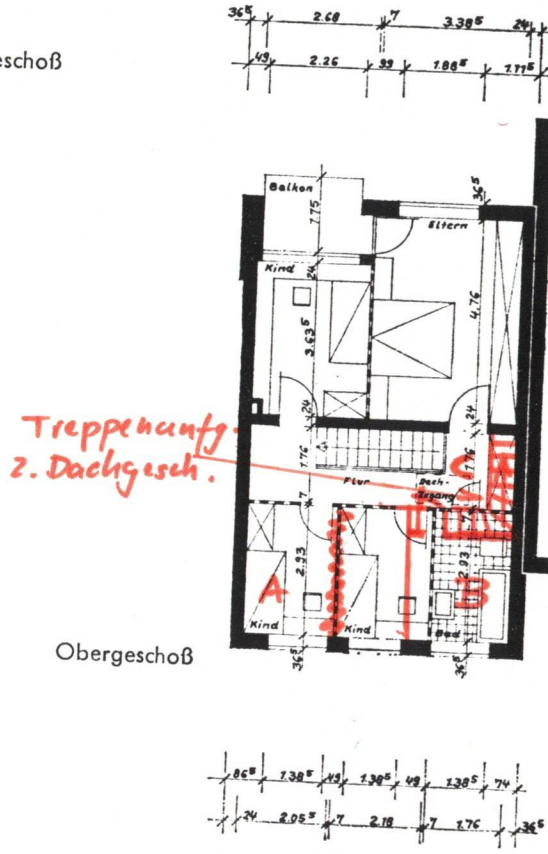

Treppenaufg. 2. Dachgesch.

Obergeschoß

Raum A

Zusammenfassung der Kinderzimmer

Raum B

Umbau des Bades mit Dusche, WC, Bidet u. Waschbecken

Raum C

Vergrößerung des Flurs mit Treppenaufgang zum Dachgeschoß