


GRUNDRISS ERDGESCHOSS

Dämmkonzept


PROJEKT Wohnhaus, Dorotheenstraße 12, 63303 Dreieich	
ZEICHNUNG Grundriss EG	DATUM 27.05.2026
MAßSTAB 1:75	FORMAT cm in DIN A3

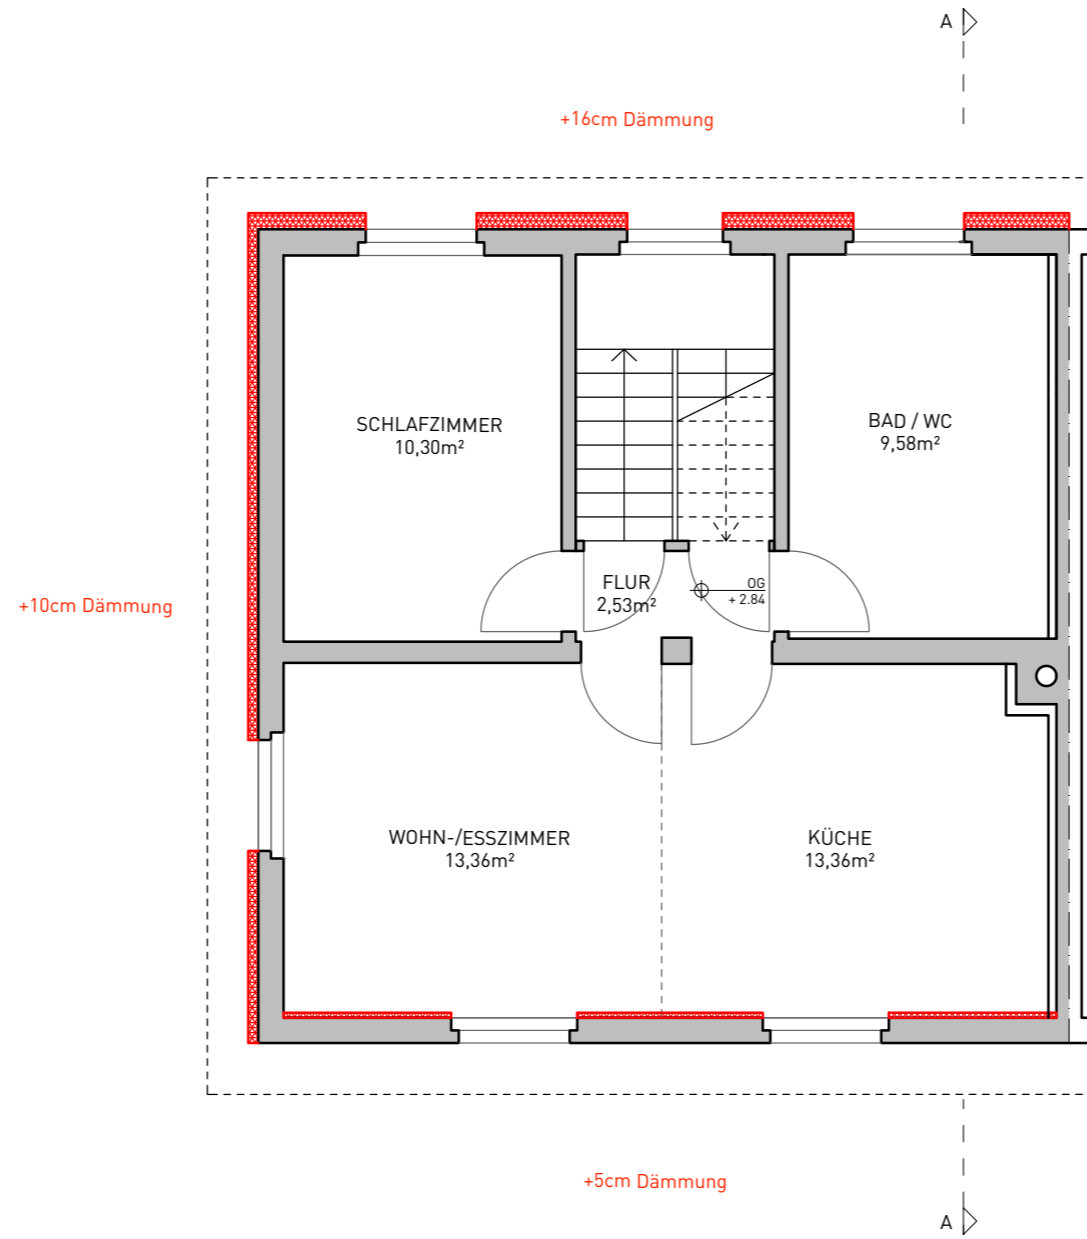

GRUNDRISS OBERGESCHOSS

Dämmkonzept

PROJEKT Wohnhaus, Dorotheenstraße 12, 63303 Dreieich	
ZEICHNUNG Grundriss OG	DATUM 27.05.2026
MAßSTAB 1:75	FORMAT cm in DIN A3

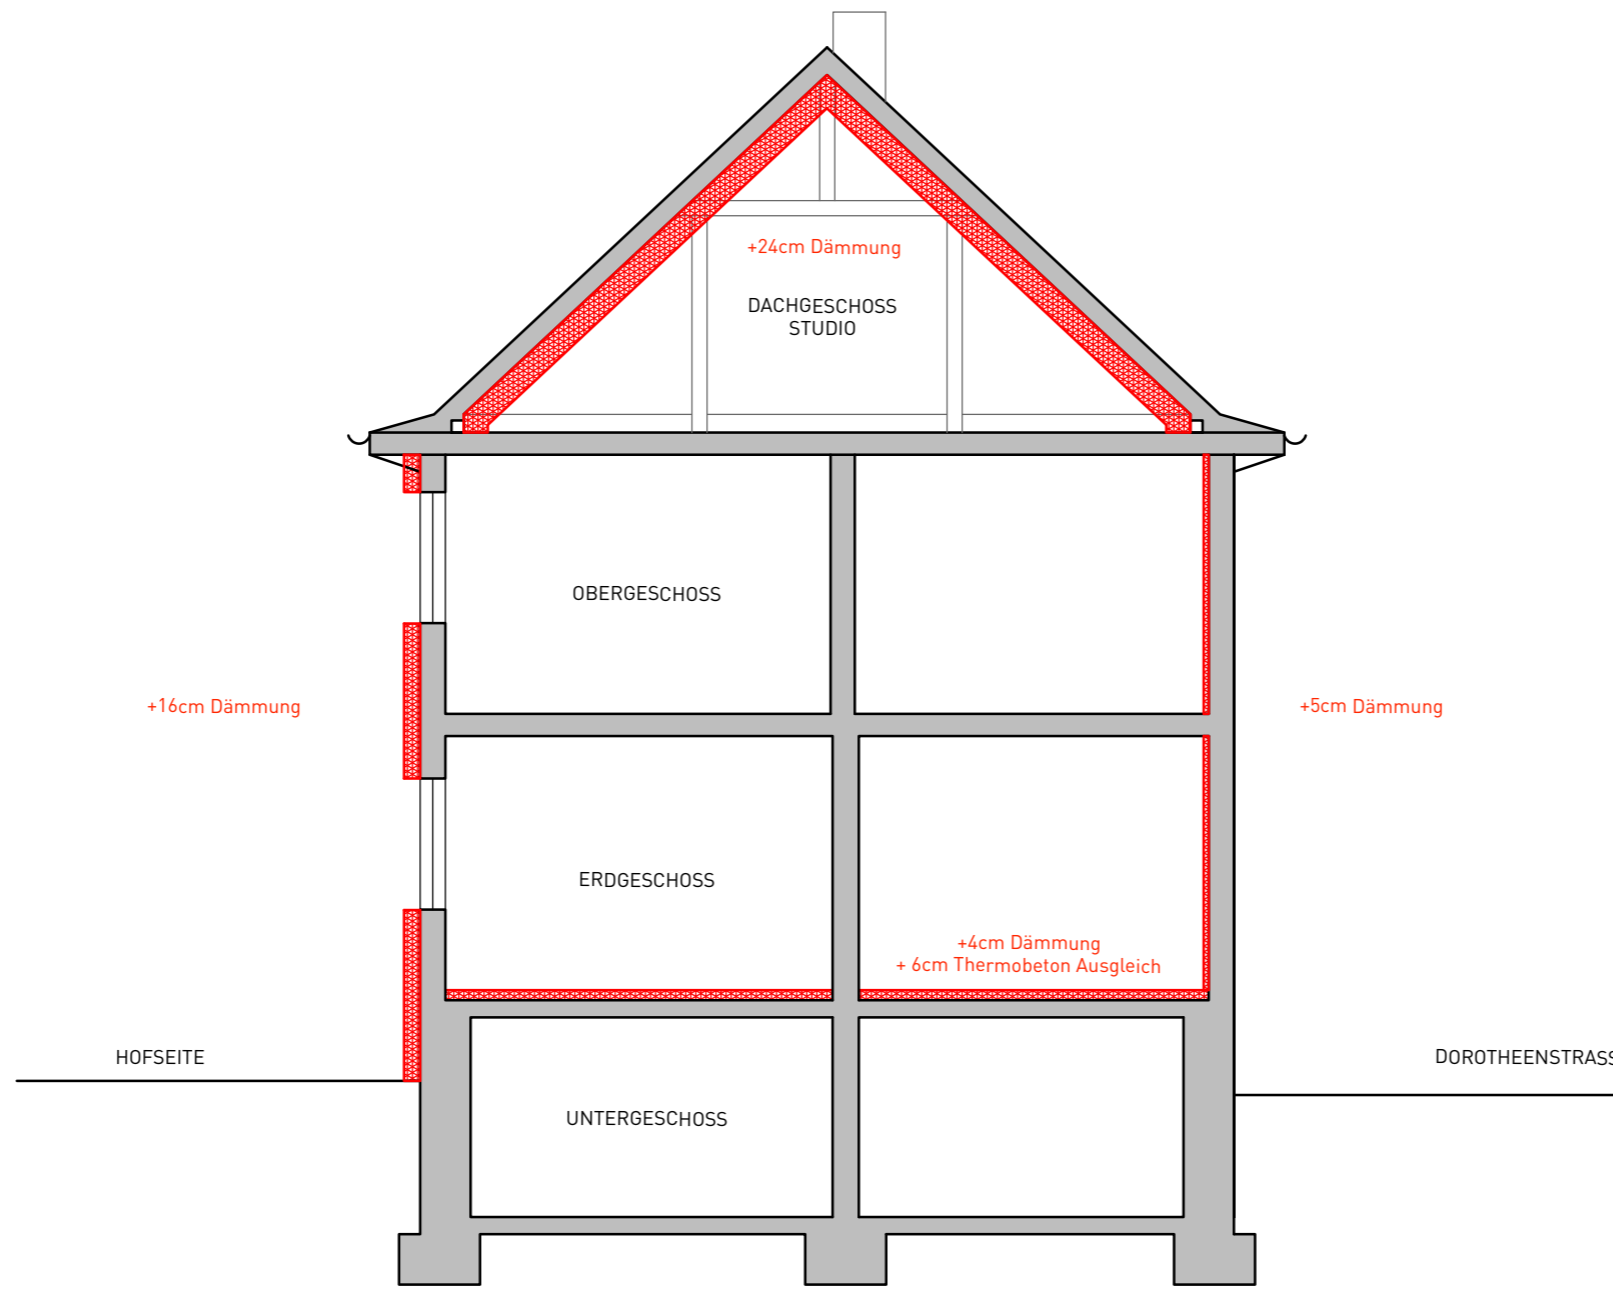

SCHNITT A-A

Dämmkonzept

PROJEKT Wohnhaus, Dorotheenstrasse 12, 63303 Dreieich	
ZEICHNUNG SCHNITT A-A	DATUM 27.05.2026
MAßSTAB 1:75	FORMAT cm in DIN A3