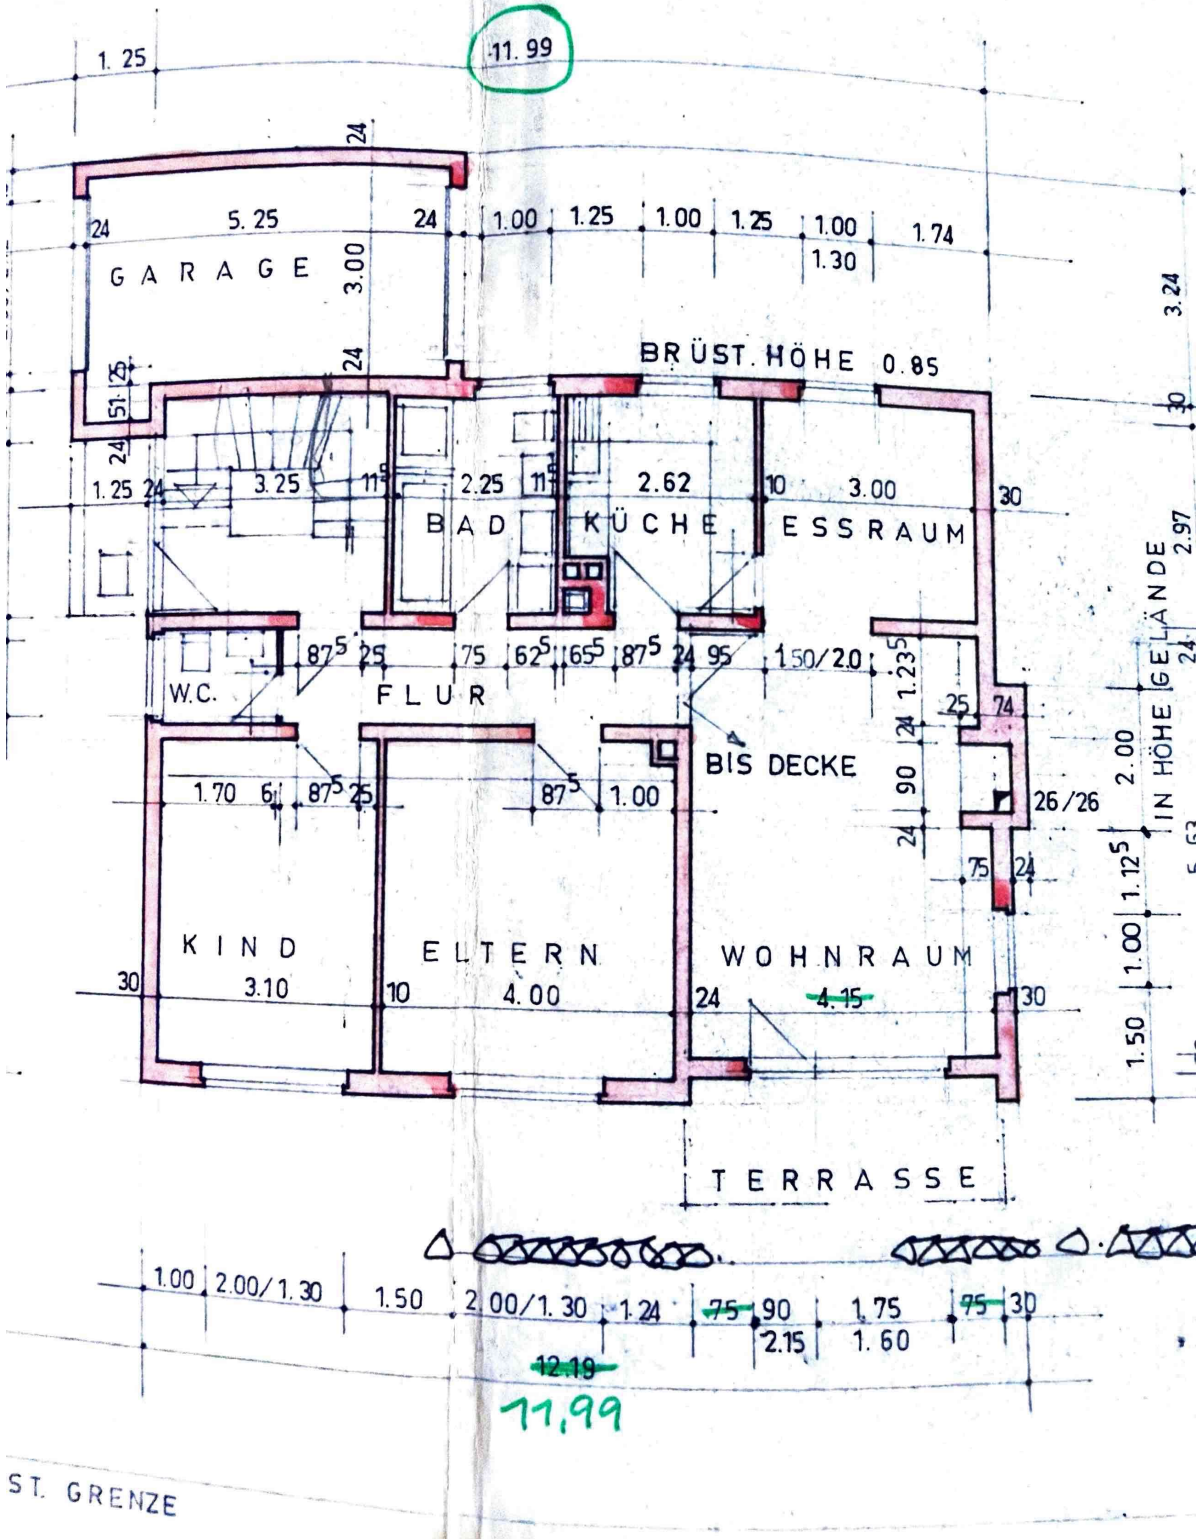
11.99
1.25
GARAGE
5.25
3.00
1.00
1.25
1.00
1.25
1.00
1.30
1.74
3.24
BRÜST. HÖHE 0.85
3.25
2.25
BAD
2.62
KÜCHE
3.00
ESSRAUM
2.97
GELÄNDE
IN HÖHE
W.C.
FLUR
1.50/2.0
BIS DECKE
26/26
2.00
1.12
1.00
1.50
KIND
3.10
ELTERN
4.00
WOHNRAUM
~~4.15~~
TERRASSE
1.00
2.00/1.30
1.50
2.00/1.30
1.24
~~75~~
90
2.15
1.75
1.60
~~75~~
30
~~12.19~~
11,99
ST. GRENZE