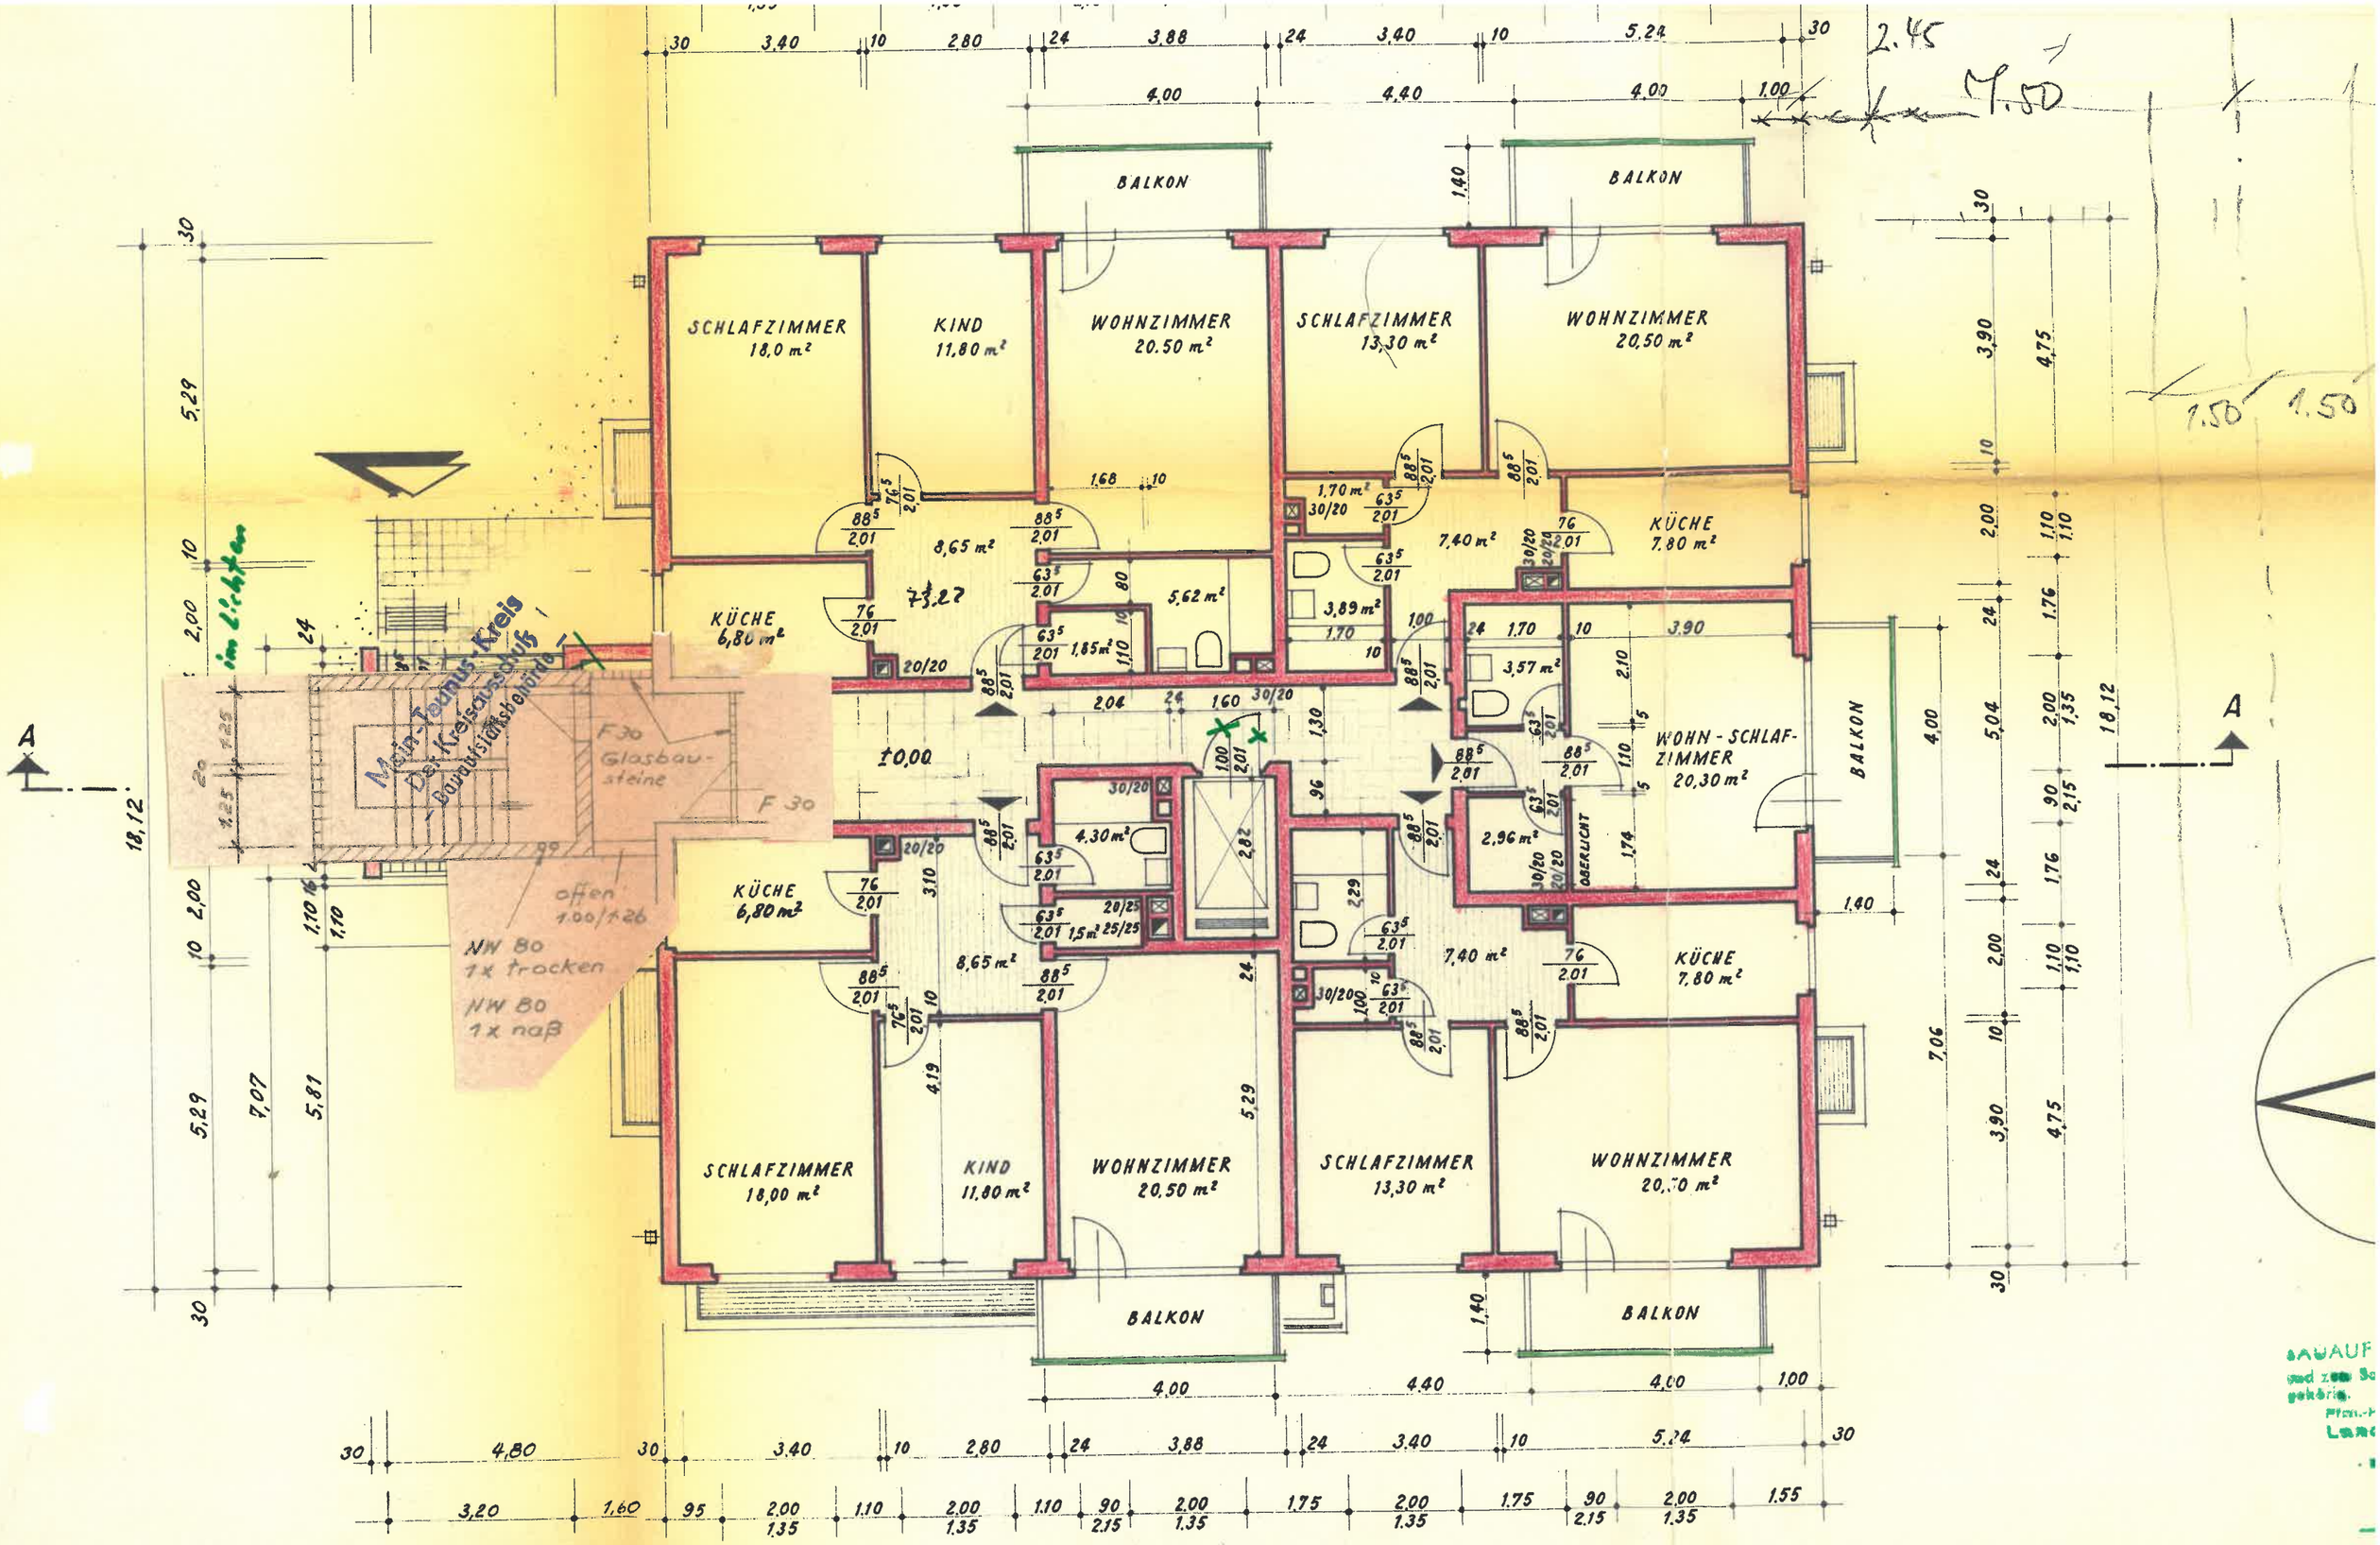

WOHNHAUS - IN KRIFTEL / TAUNUS

BERLINER PLATZ