

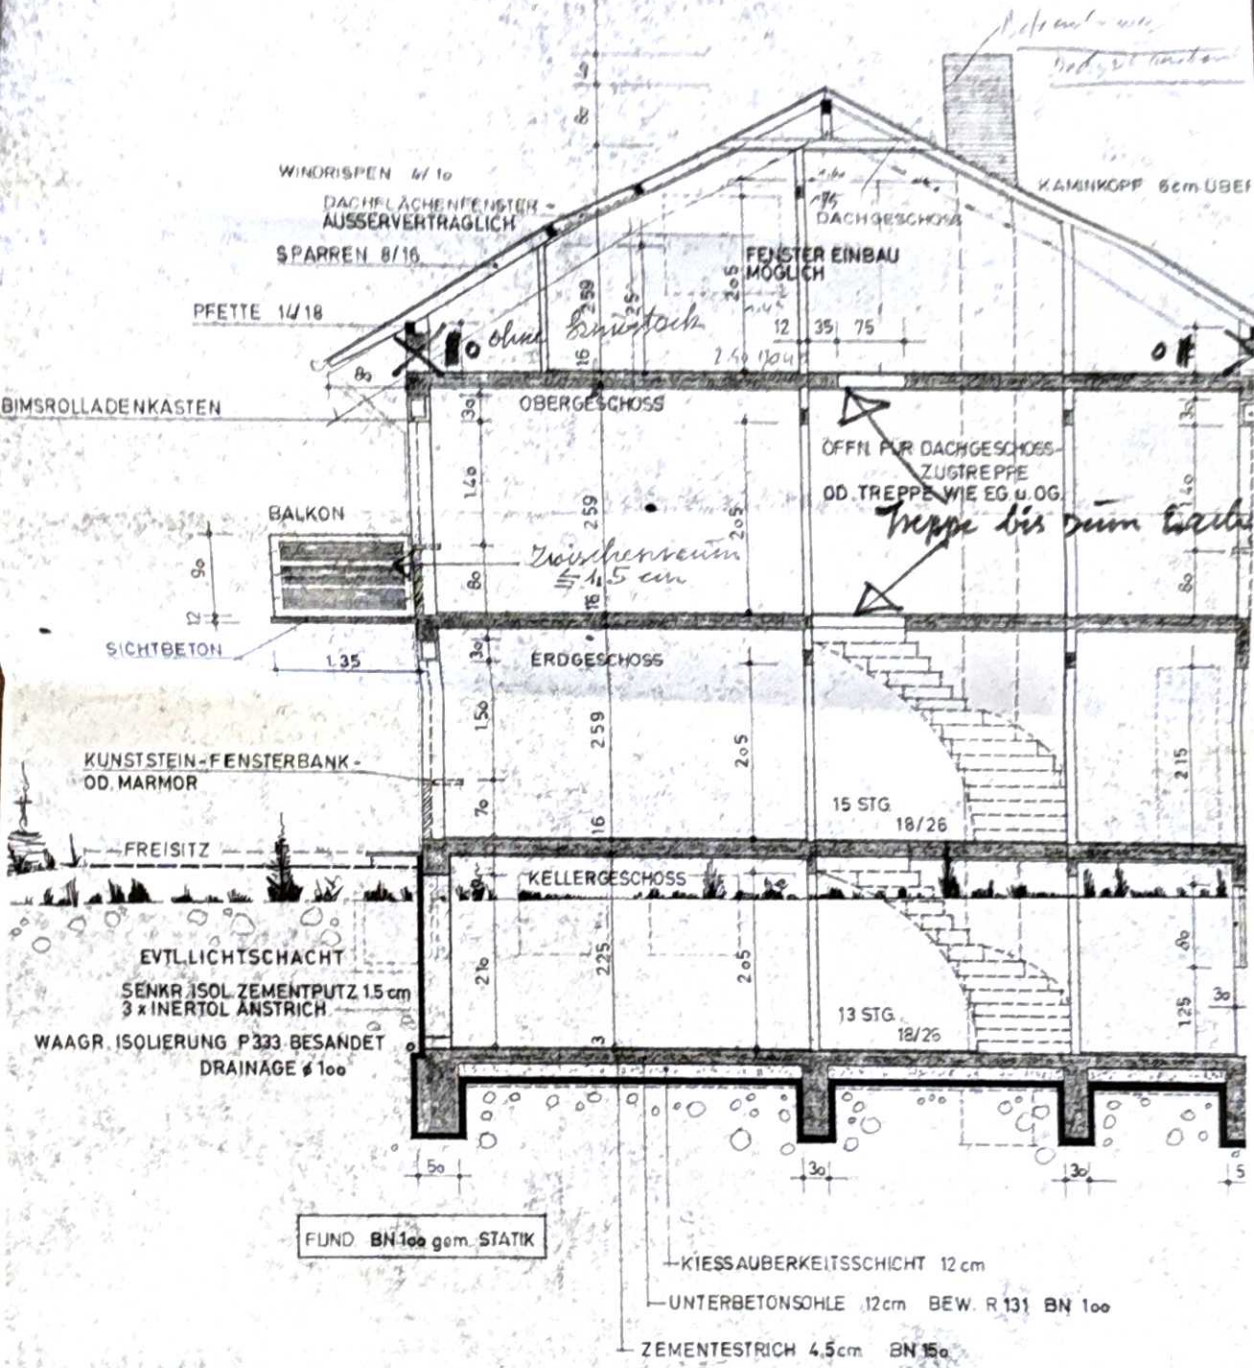
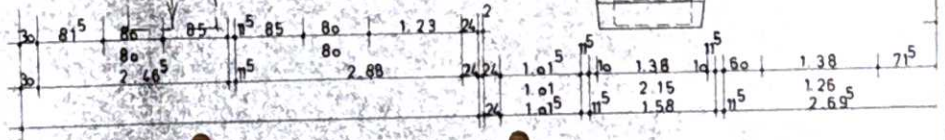
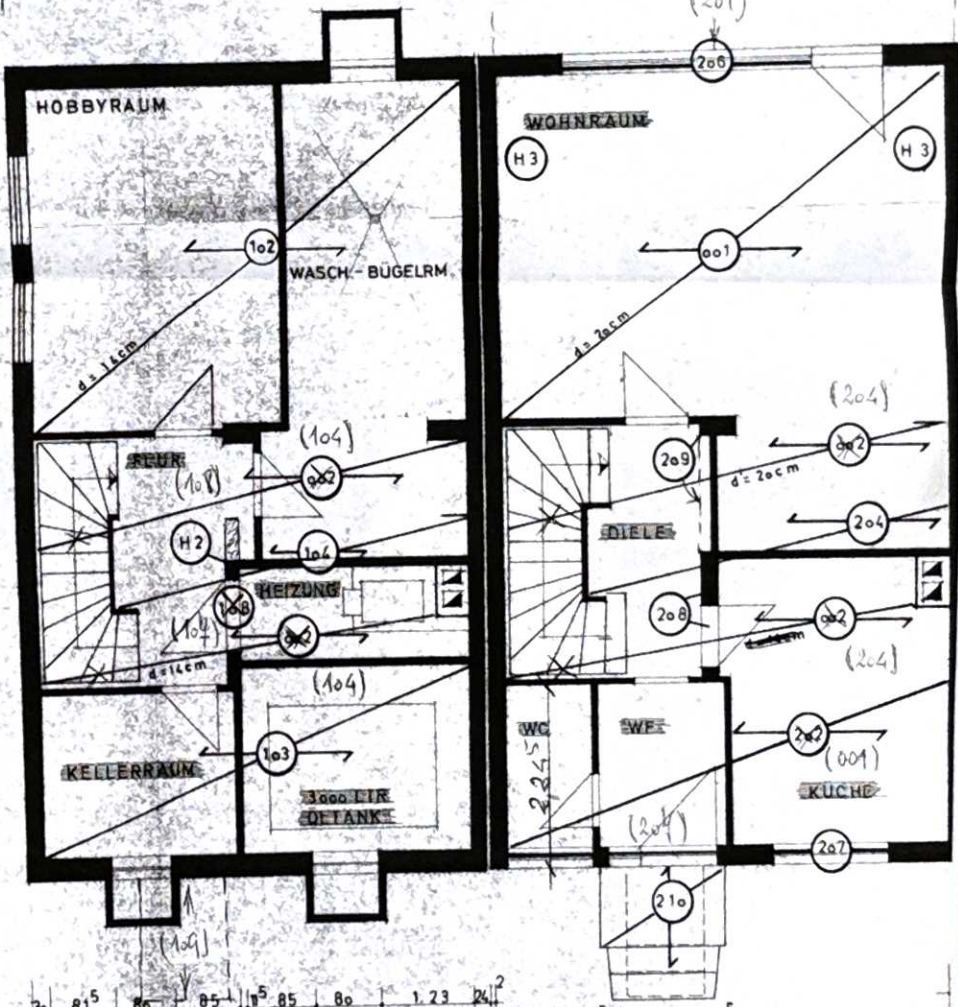


DACHUNDECKUNG: FRANKF. PFANNEN DUNKL. GRAU
AUF DELTA UNTERSPEIN FOLIE


DACHNEIGUNG 

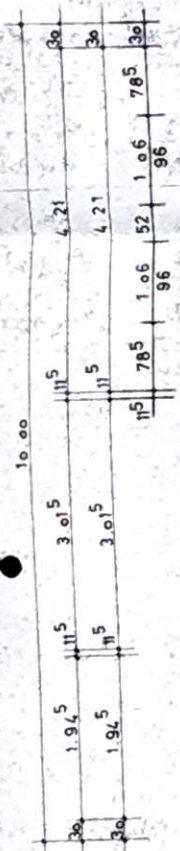

S C H N I T T :

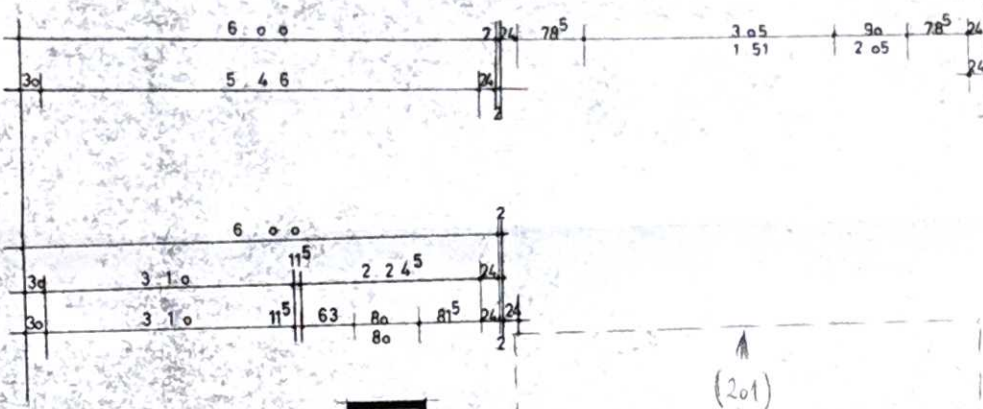

BAUSTELLEN-AUSFÜHRUNGSPLAN

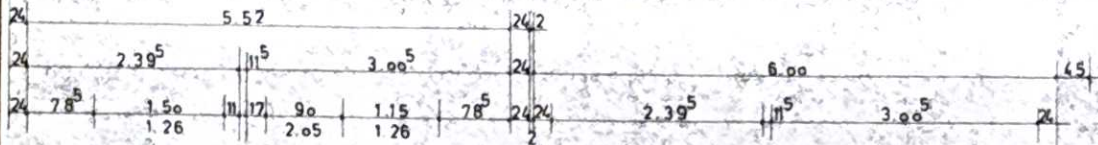

SICHTBLENDE

SÄMTLICHE ROLLADENKÄSTEN MIT AUSSEN-
SOWIE INNENPUTZANSCHLUSSKANTEN IN
ALU ODER PVC-LEISTEN, SOWIE
STYROPHOR-AUSKLEIDUNG UND RÜCK-
SEITIGEM DECKEL
SYSTEM - ROLLADEN-MÖLLER

