


62,78 qm
Bewohnt
KELLERGESSCHOSS
M. 1 / 100

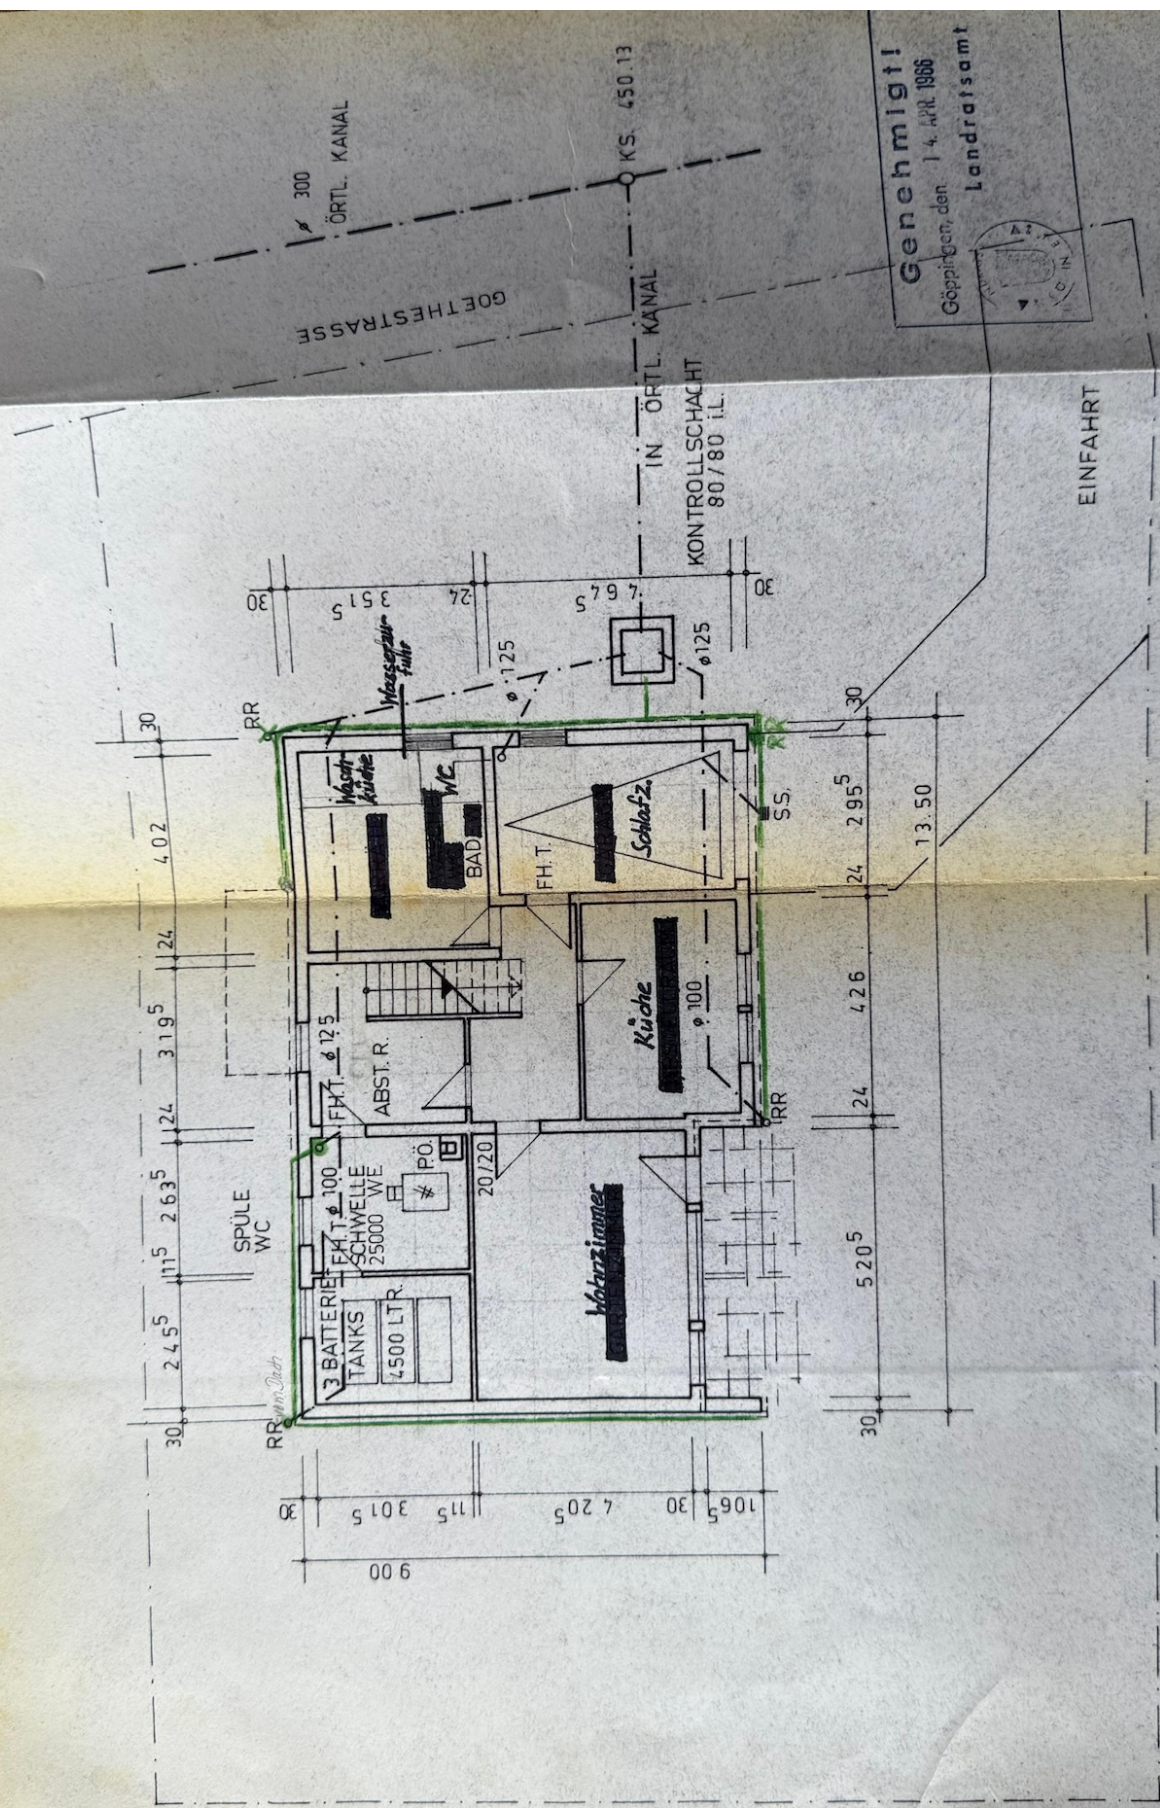

Genehmigt!
Göppingen, den 14. APRIL 1986
Landratsamt



GEFERTIGT:
GÖPPINGEN, DEN 28.1.
ALBERSHAUSEN, DEN 15.2.86
FA. KARL KÜBLER
STUTTGART
ZWEIGN. GÖPPINGEN

ANERKANNT:
ALBERSHAUSEN, DEN 15.2.86
DER BAUHERR:
Kübler Johann