
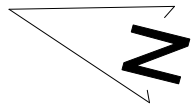


# Wohnflächenberechnung

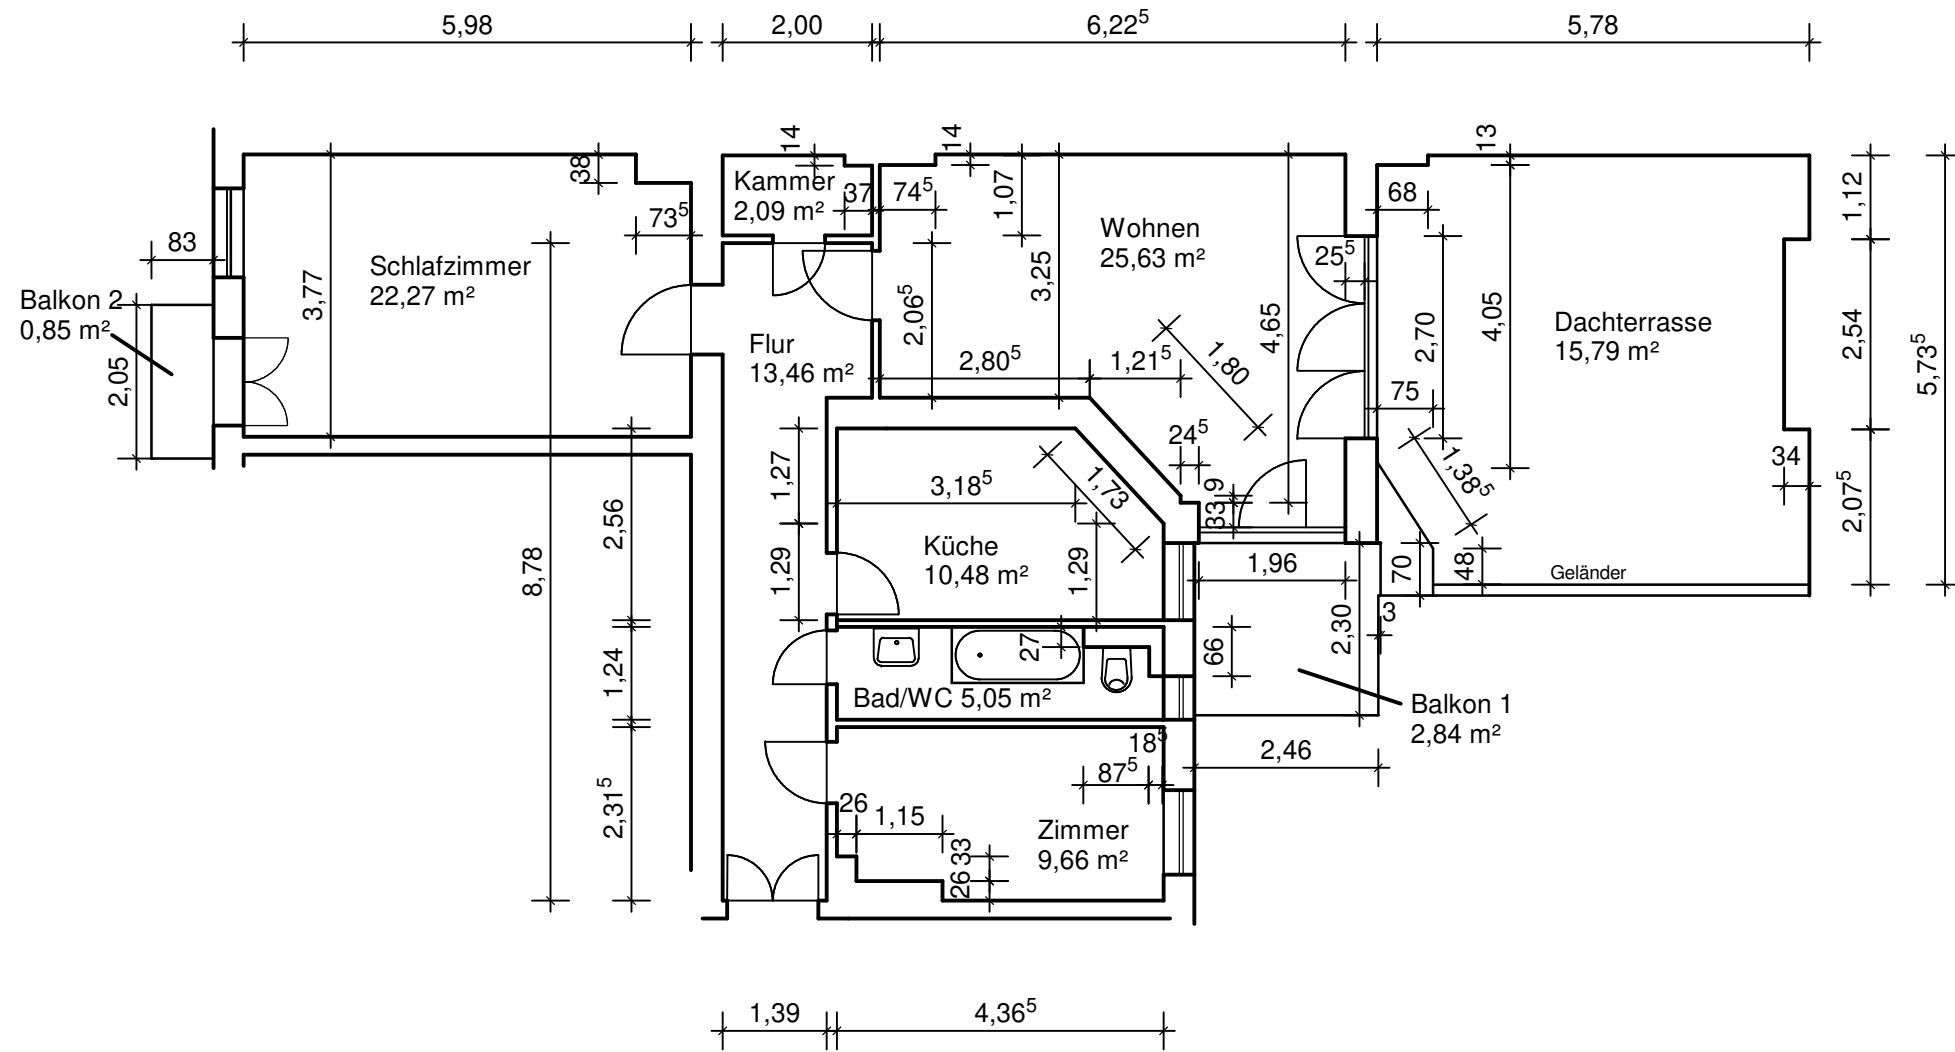

Planinhalt: **Aufmaß-Skizze**  
 [Redacted] M = 1:100

Objekt: [Redacted]  
**Bänschstraße**  
 10247 Berlin

Verfasserin: Dipl.-Ing. Petra Wirth  
 Ihlower Weg 14  
 15345 Reichenow-Möglin

Reichenow-Möglin, 25.06.2024

*Petra Wirth*

Unterschrift

Plan-Nr.: 1