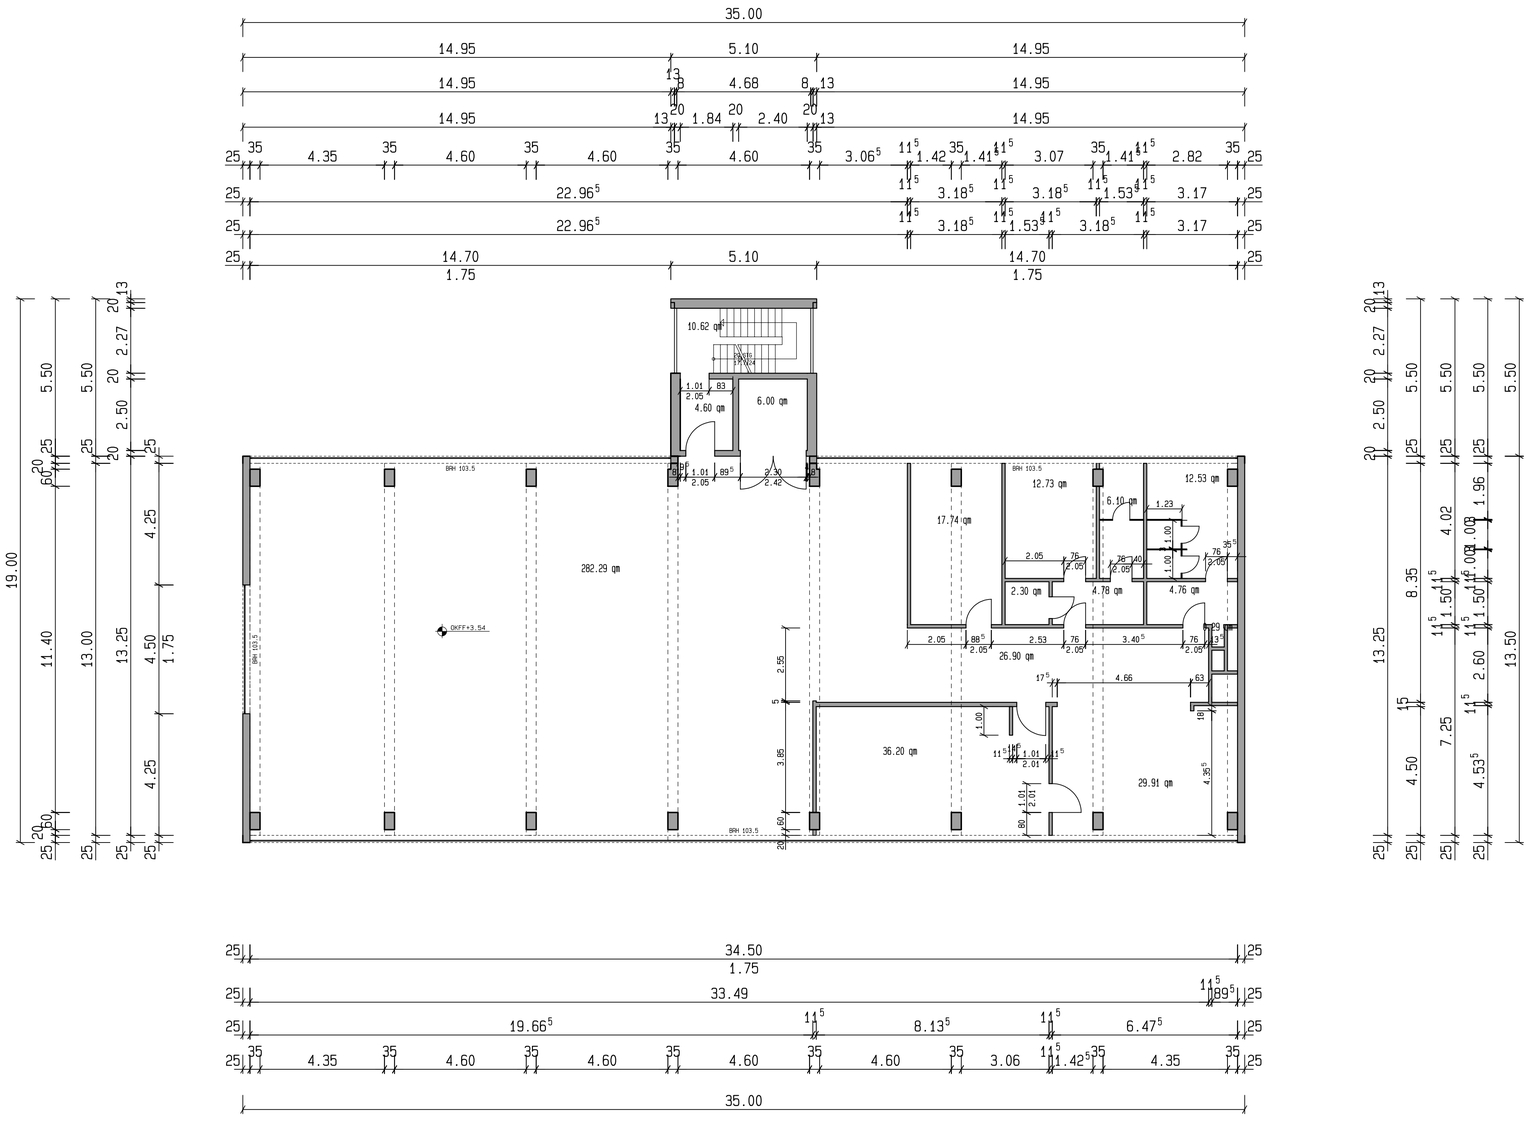

Index	Datum	Änderungen/Ergänzungen	Name
C	17.12.07	Übernahme CaRReCT	J.H.
B	10.11.05	Piktogramm, Bemassung	Winter
A	14.02.03	Bearbeitung nach Vorgabe QS 1	Böttjer

Deutsche Post Bauen GmbH
Niederlassung Bremen

Deutsche Post
IMMOBILIEN

Kurfürstenalle 130
28211 Bremen
Tel.: (0421) 2033-428
Fax.: (0421) 2033-499

Bauherr
Deutsche Post Bauen GmbH
Niederlassung Bremen
Kurfuerstenallee 130 28211 Bremen

Architekt

Projekt:
Post-Plus-Fil.DPSV Bremen 61
Gorsemannstr. 22
28277 Bremen (Kattenturm)

Klassifikation: Bestand

Übersicht

Bestand

Planinhalt
Grundriss 1. Obergeschoss
M.: 1:100

Maßstab:	1:100	Blattgrösse	A1
Gezeichnet:	Lahmeyer	Datum:	04.07.2001
Projektverantw.:			
IMBES-Nr.:	Projekt-Nr.:	Plan-Nr.	Index
12109101	999	A 004	C

k:\bestand\12109101\999\01\A\BE\G 004