



ALLE MASSE SIND AM BAU ZU PRÜFEN!

Zweitschrift

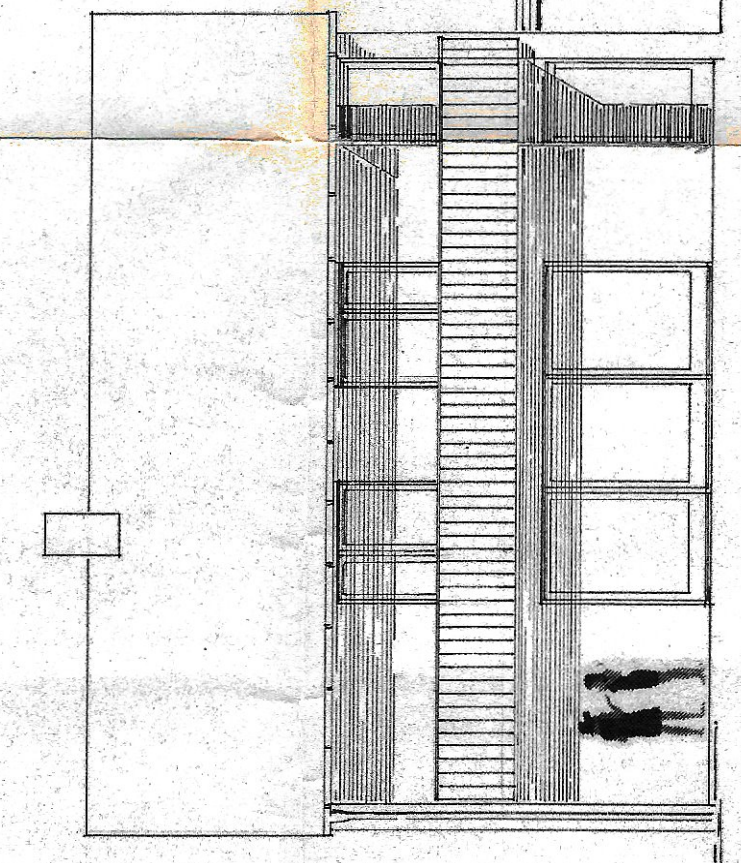


WEST - ANSICHT


- DACHNEIGUNG 23°
- PANNEN
- PFETTDACHSTUHL
- STAHLBETONDECKEN
- ROLLLÄDEN
- HLZ 150
- MASSIVTREPPEN
- SCHALUNGBETON
- BETONFUNDAMENTE
- AUF TRAGFÄHIGEM BODEN

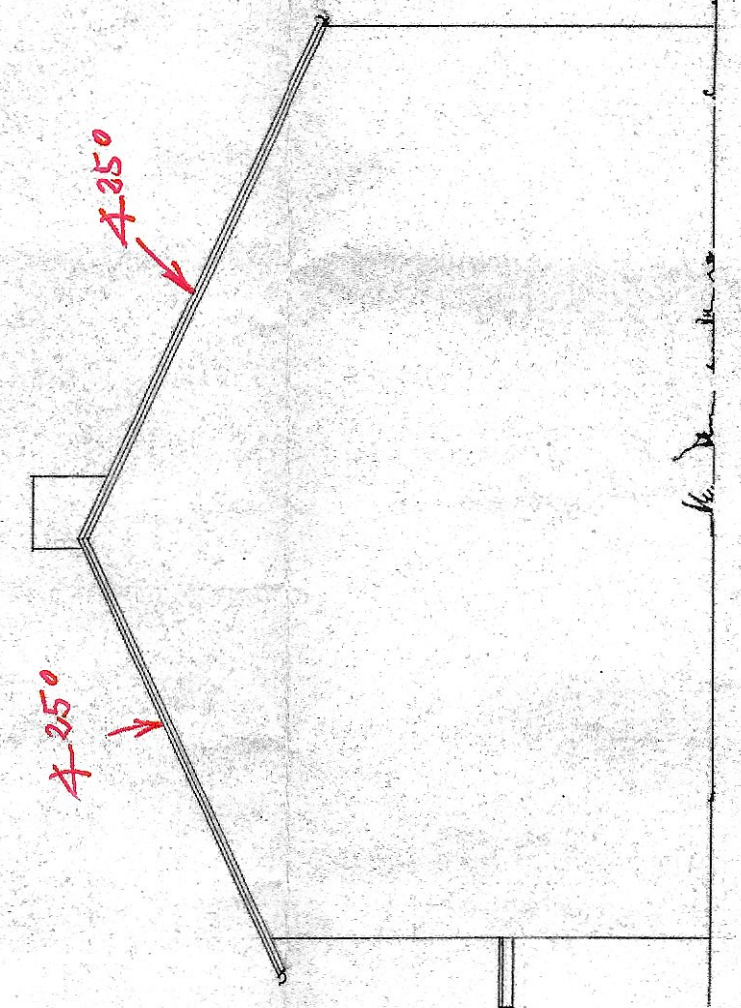


NORD - ANSICHT

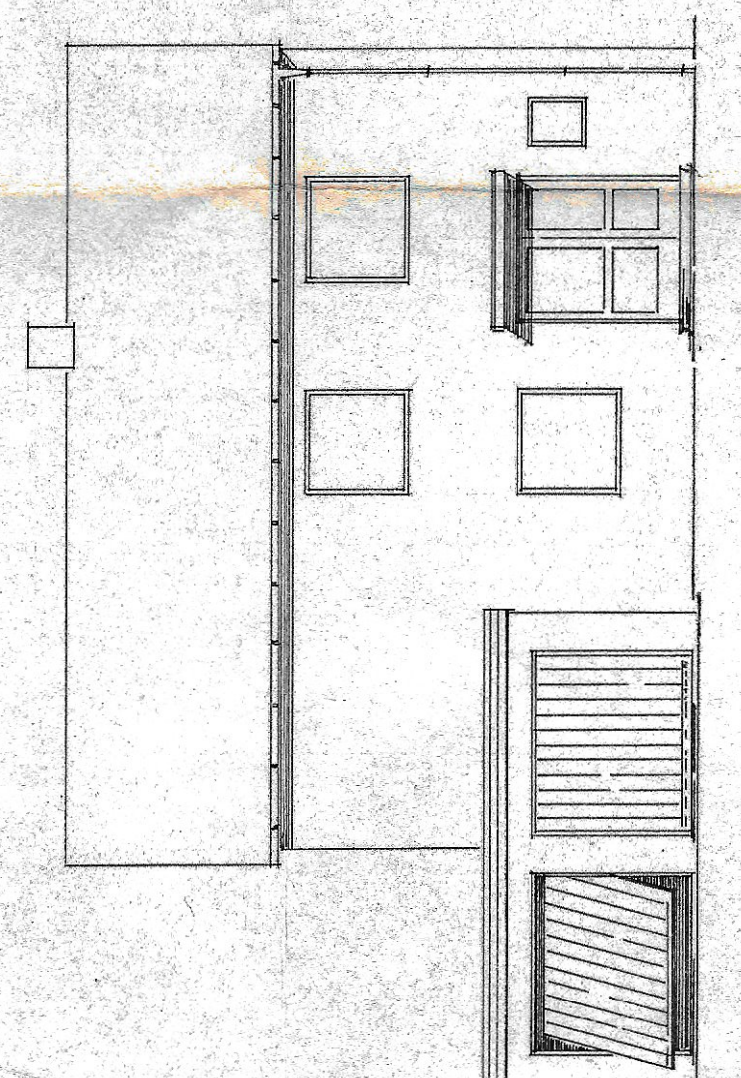

OST - ANSICHT

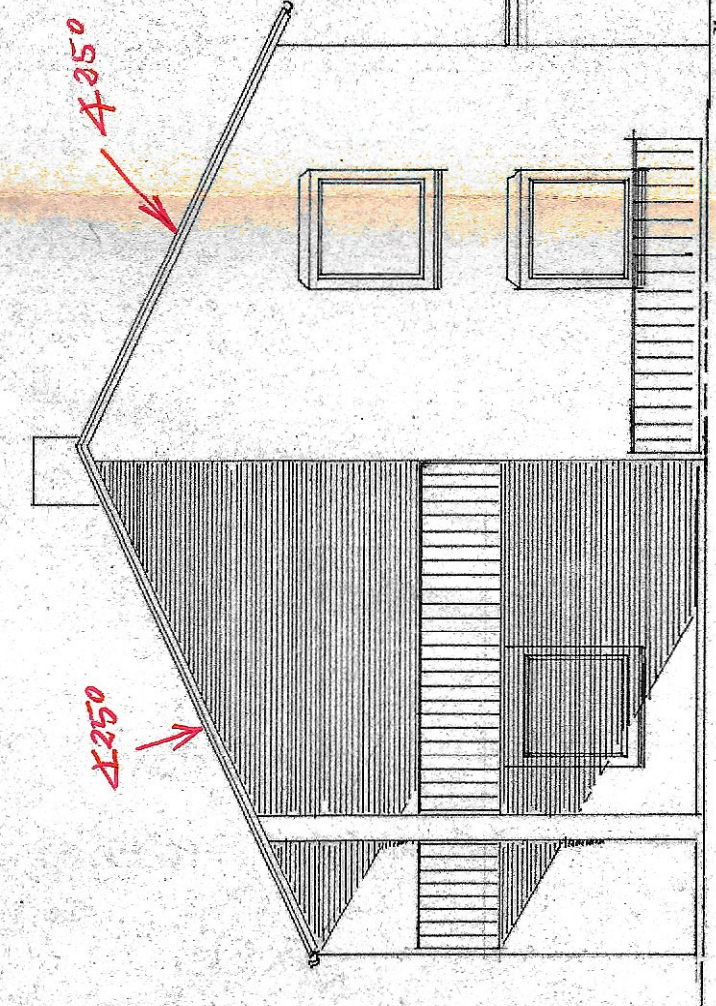

SÜD - ANSICHT

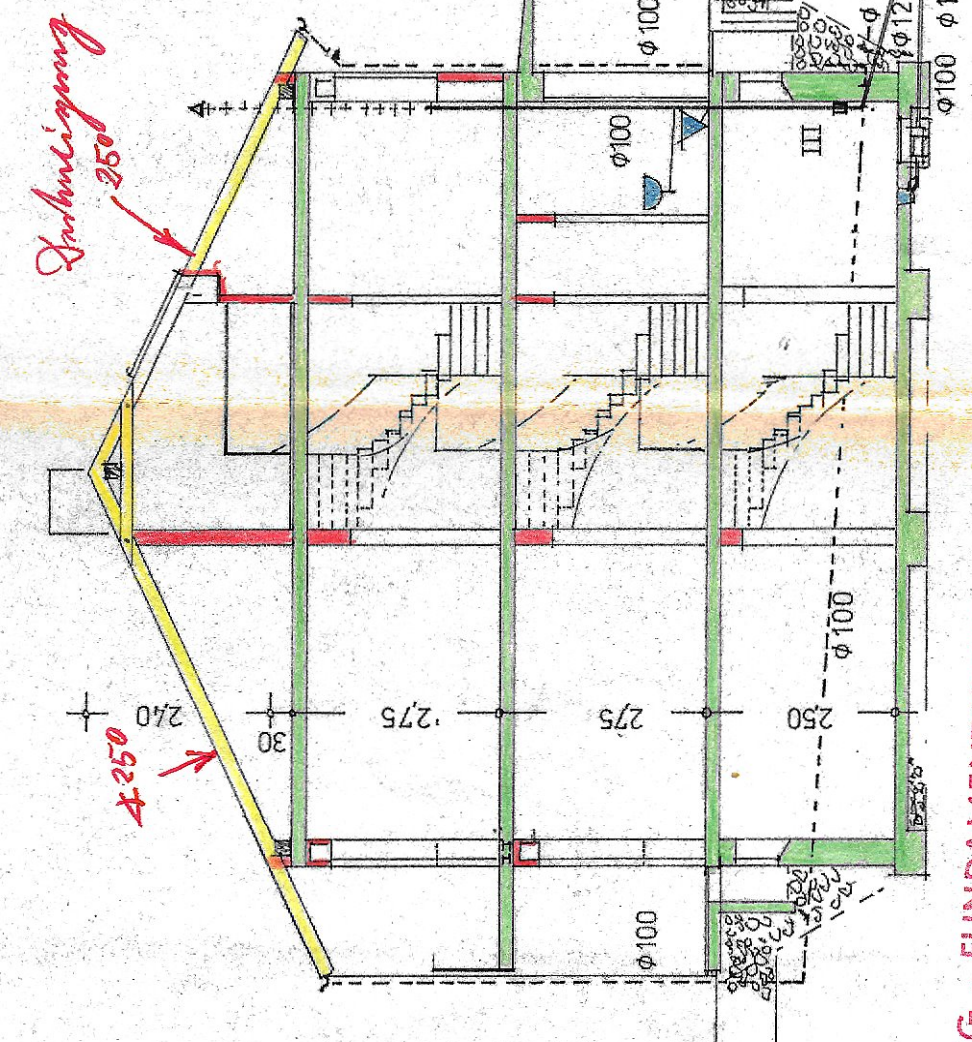





ACHTUNG - FUNDAMENTERSCHNITT

Einbau vorgeschrieben!
V.z. Baubeginn in den Ei.-Inst. oder das Stromversorgungsunternehmen befragen.


Anschlüssen an den Kanal nach Kanalanschlussplan nach Angabe der Handl!

ENTWÄSSERUNG

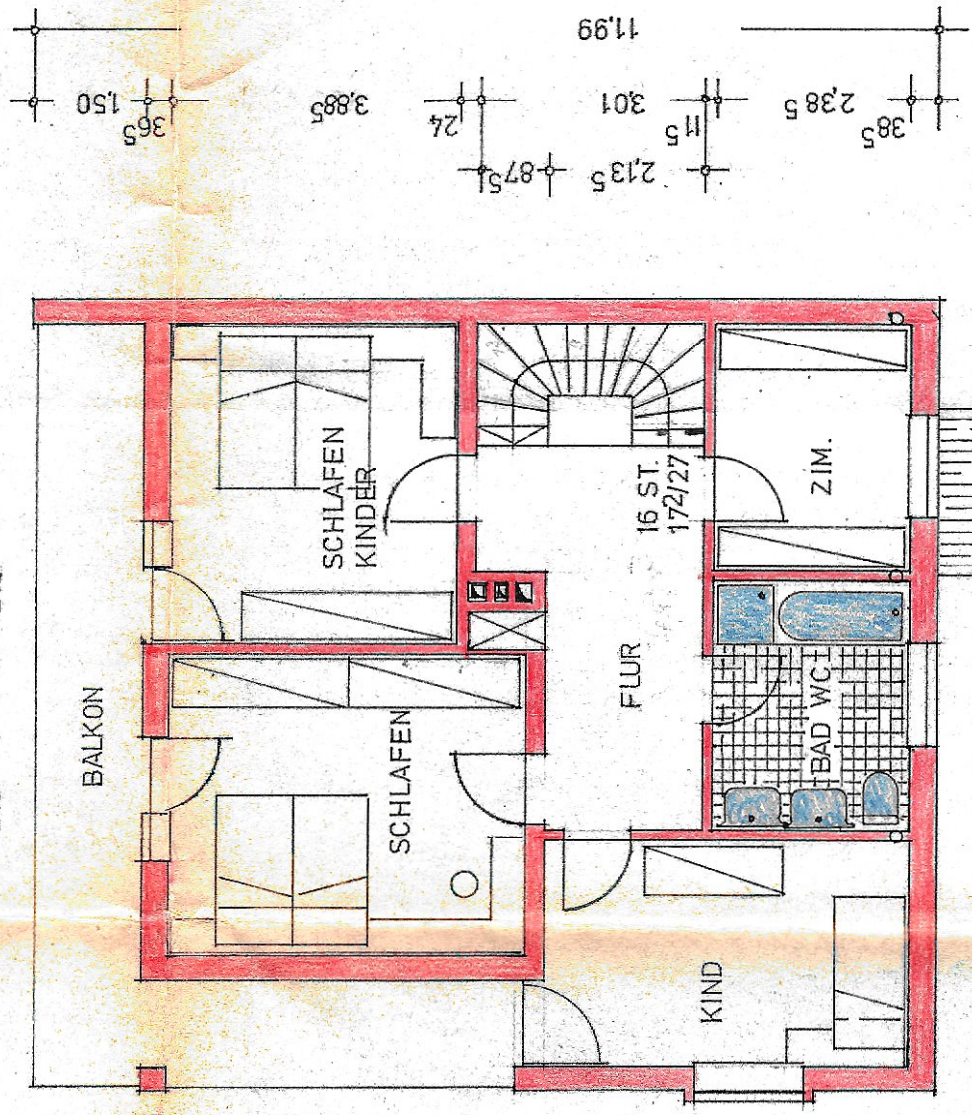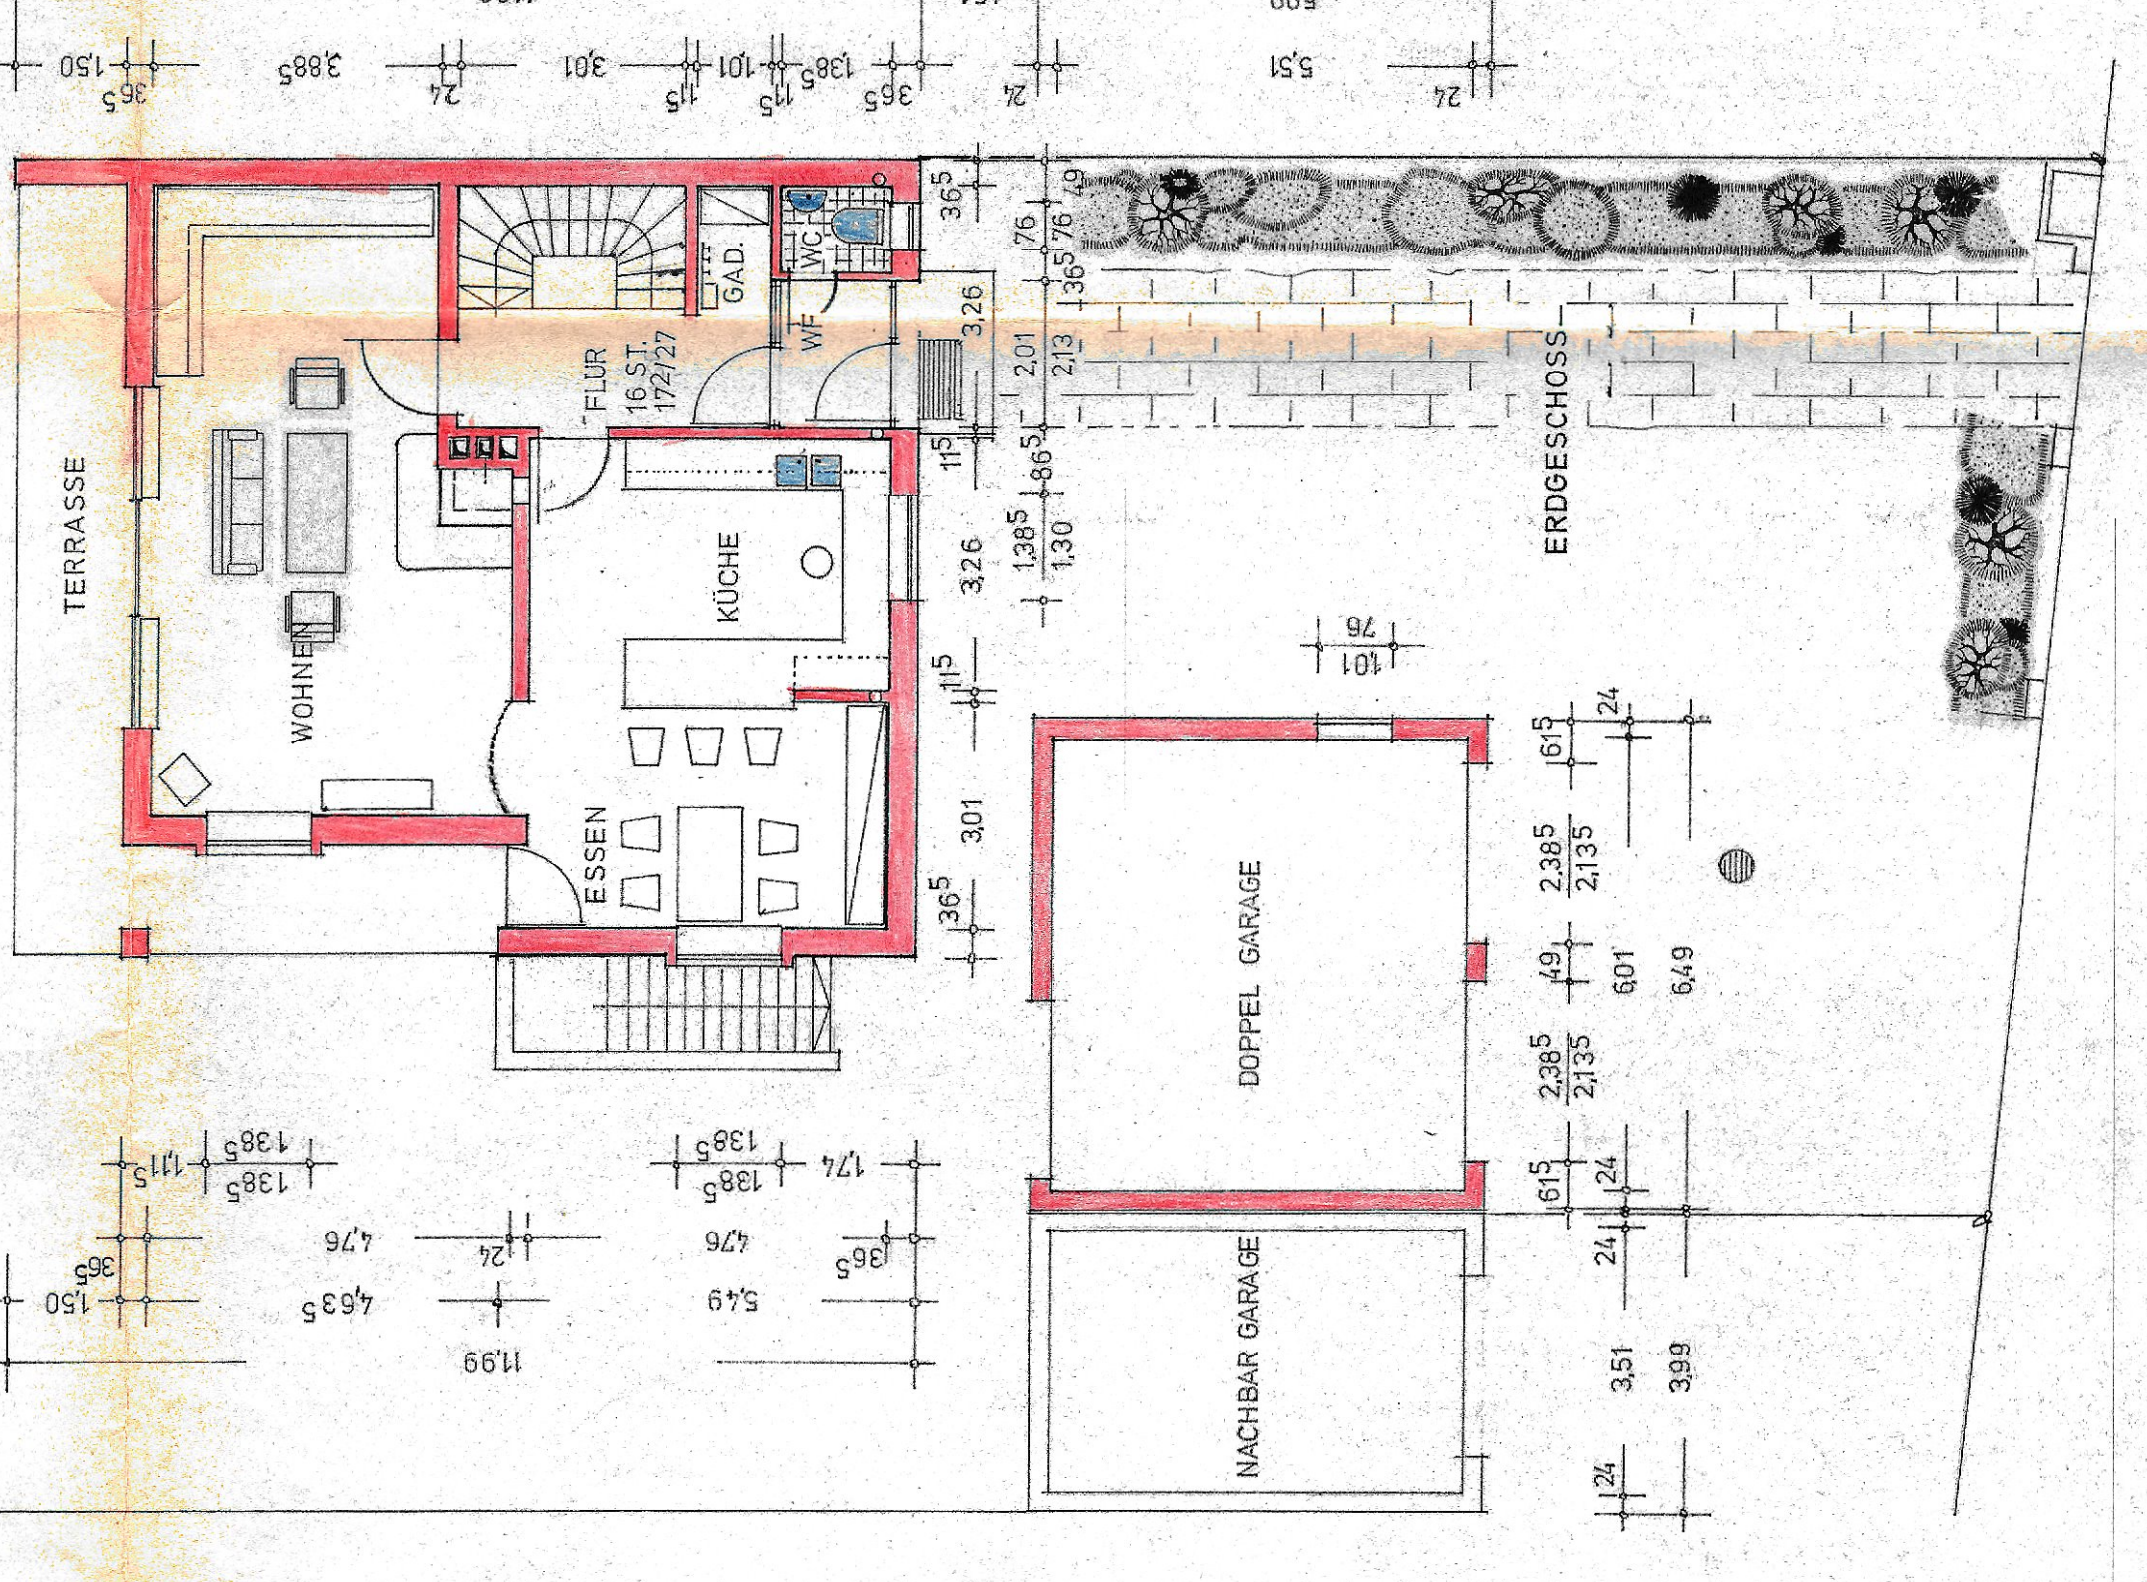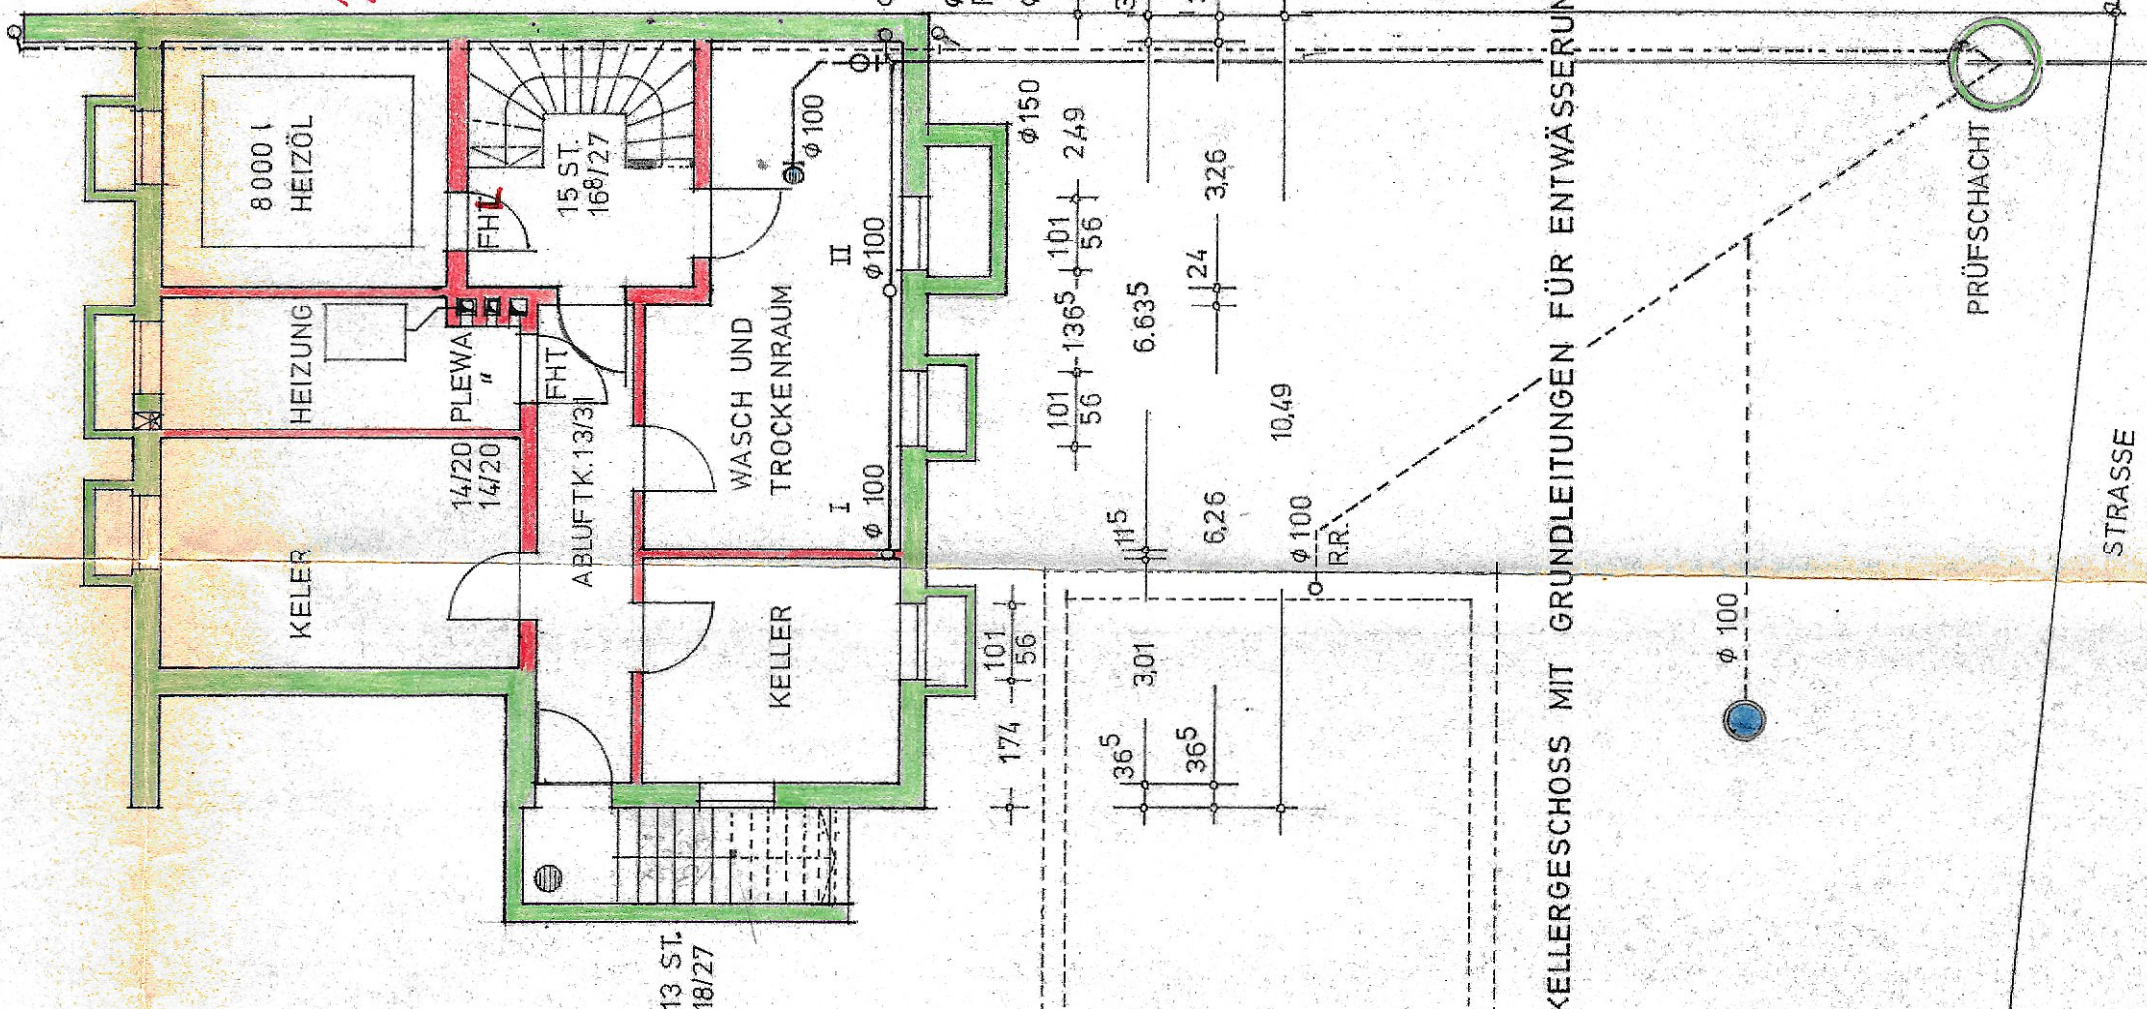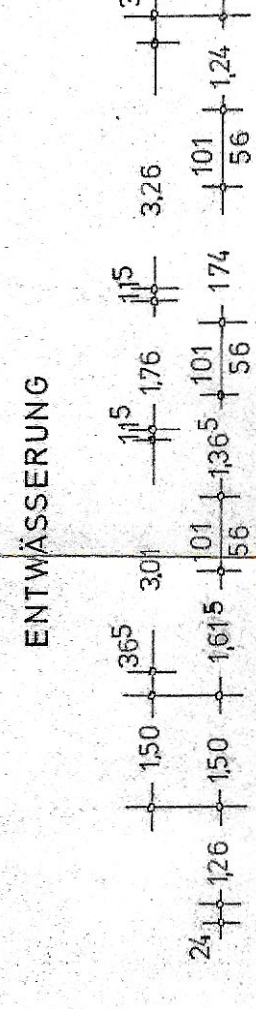


OBERGESCHOSS

KELLERGESCHOSS MIT GRUNDLEITUNGEN FÜR ENTWÄSSERUNG

Zweitschrift
 TEKURPLAN ZUM NEUBAU EINES EINFAMILIENWOHNHAUSES
 IN MOOSBURG BAUGEBIET WESTERBERG MOZART-STR. 30
 FLURSTÜCK'S TEILFLÄCHE NR. 1054/11
 BAUHERR: NORBERT U. ERIKA RITTER
 8051 HAAG RINGSTR. 6
 AN STELLE DES HERRN ALOIS WEINDL
 805 FREISING ANGERSTR. 42
 MASSTAB 1:100

 Link

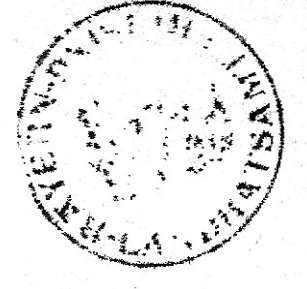

ERGOLDING DEN 27. AUGUST 1976

Matthäus Peitinger
 Zimmermeister
 8000 ERGOLDING
 Sportplatzstr. 87
 Telefon (0871) 79864

Peitinger