





SCHNITT

TRAGENDE BAUTEILE NACH DEN STAT. ERFORDERNISSEN!

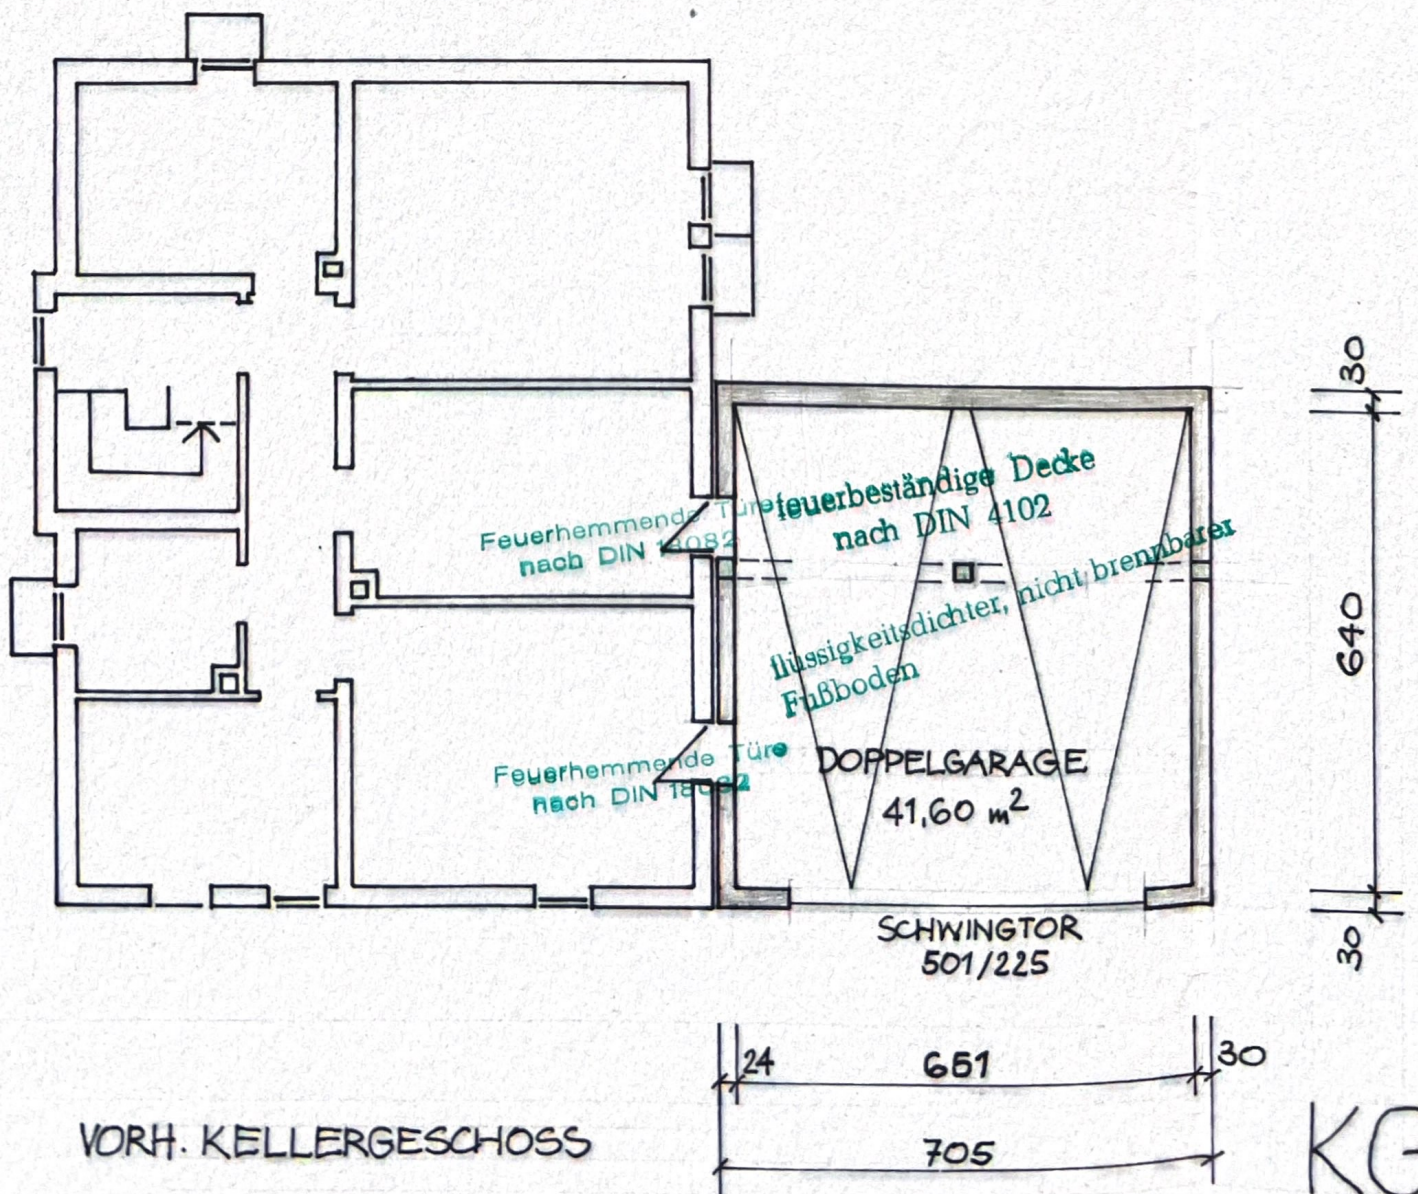

VORH. KELLERGESCHOSS

KG

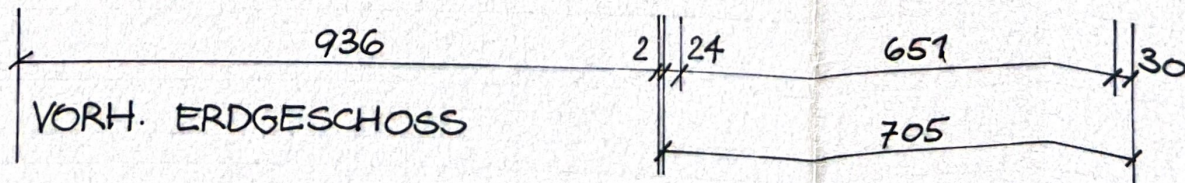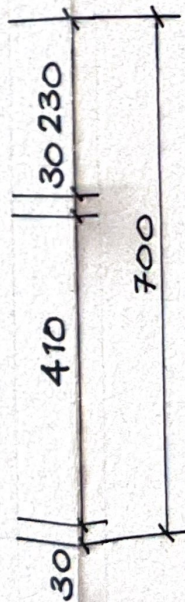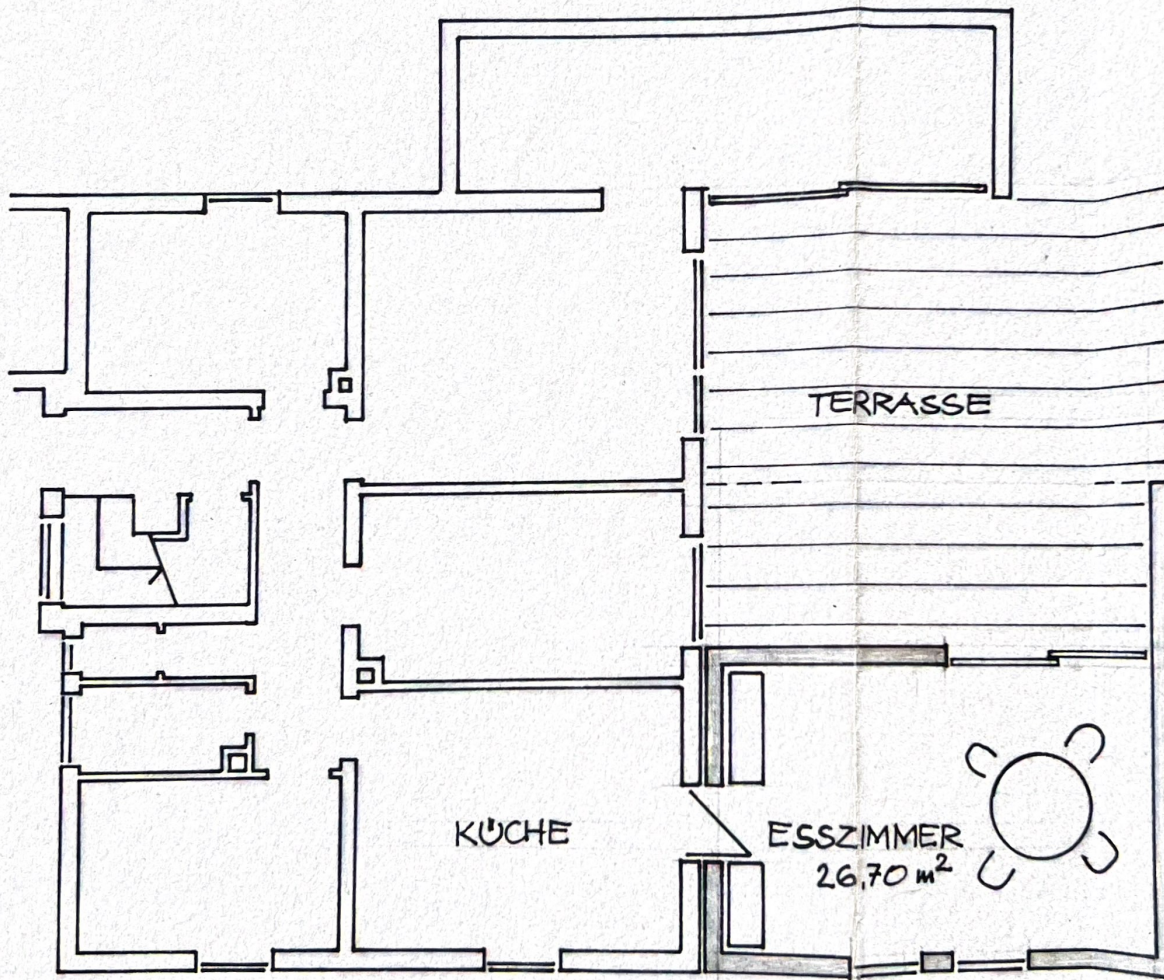

VORH. ERDGESCHOSS

EG