


KfW 40 Ausführung
HomeWay GREEN for MEDIA für 5 Teilnehmer
Abgesenkter Spitzboden

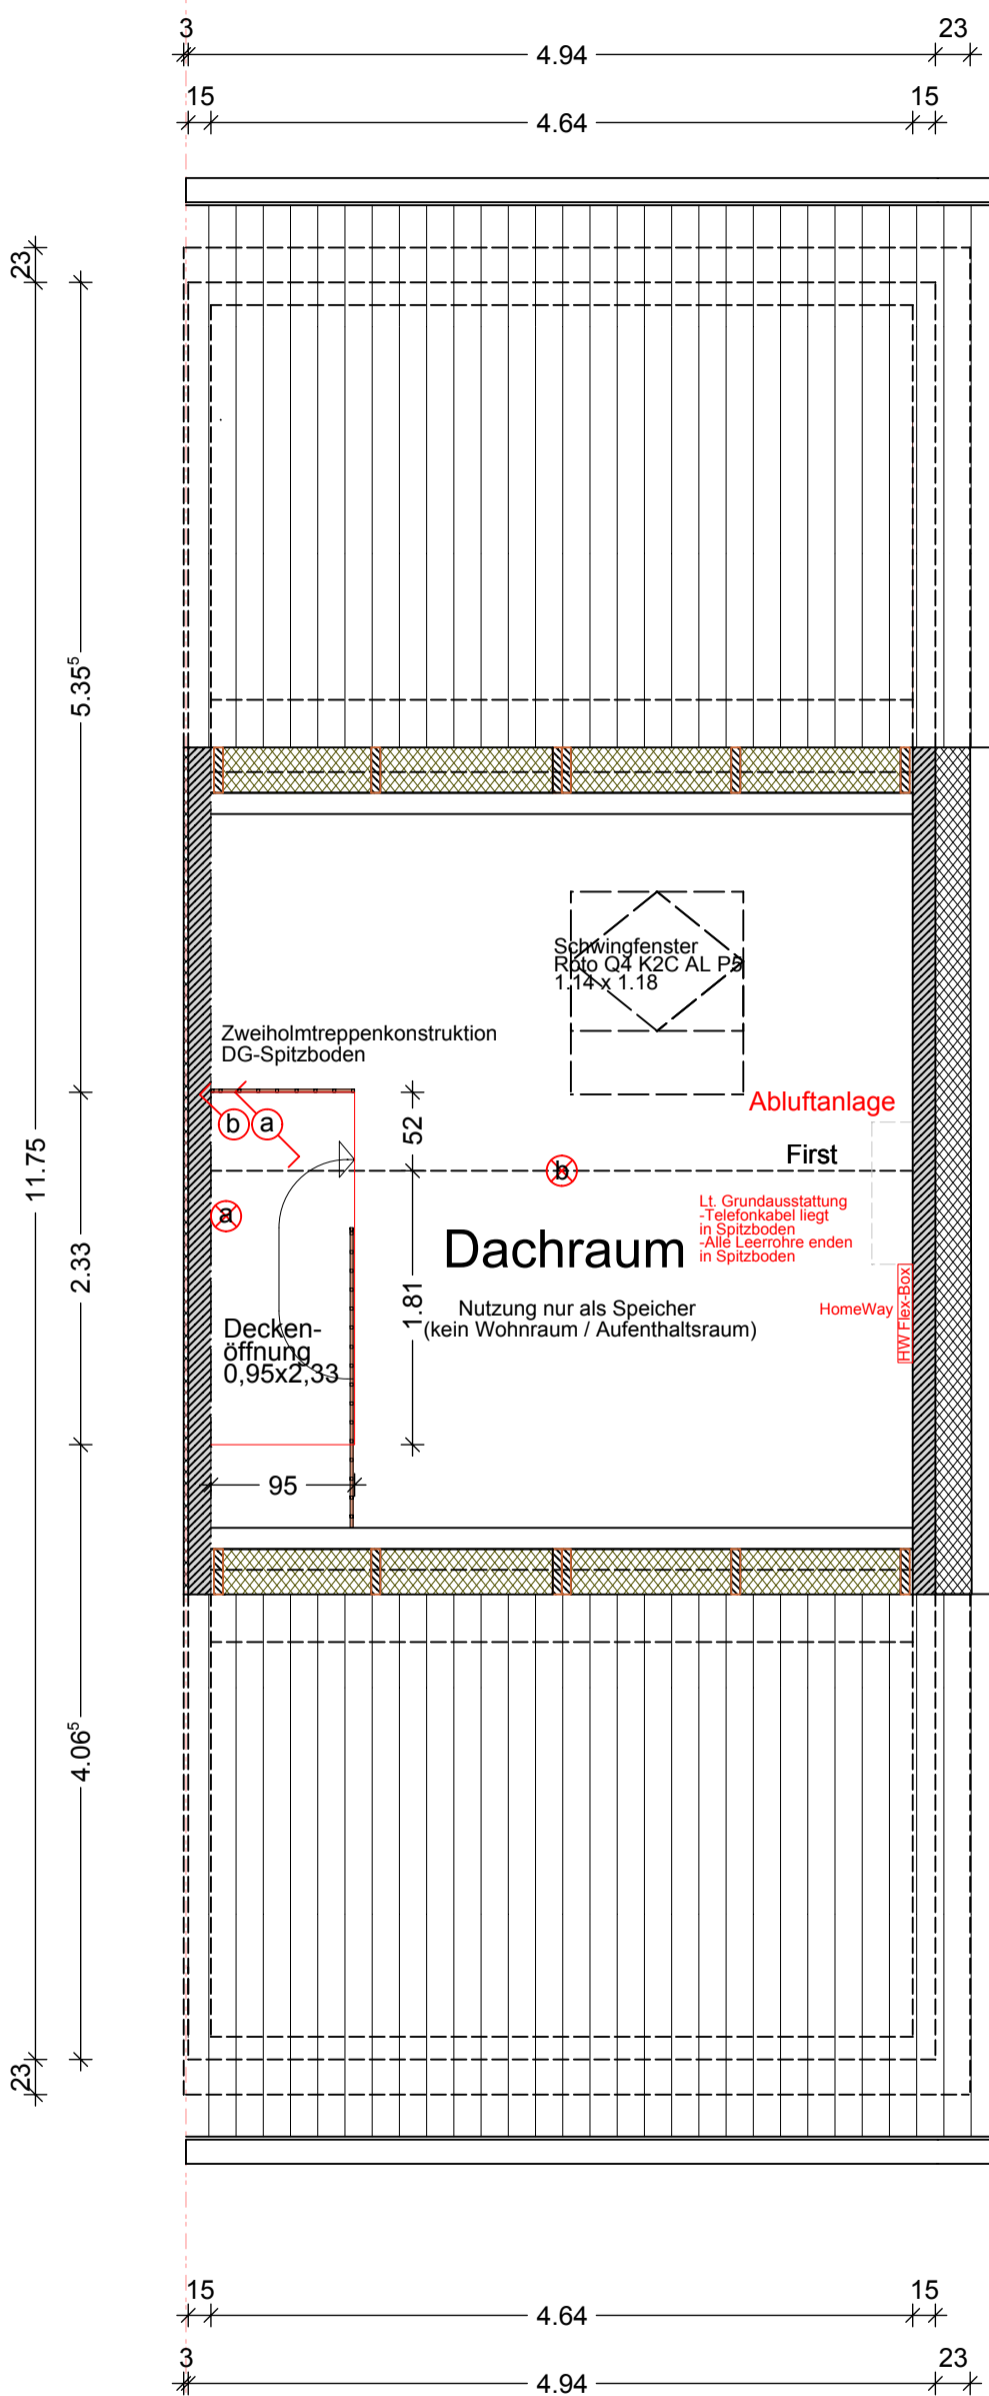

LEGENDE

Legende Elektro:

- Steckdose
- Doppelsteckdose
- Unterputzdose/Leerrohr
- SAT Dose
- Elektroherd
- Spülmaschine
- Kühlschrank
- Dunstabzug
- Brennstelle
- Deckeneinbaustrahler Retrofit-LED GU10
- Wandlampe
- Ausschalter
- Kontrollschalter
- Serienschalter
- Jalousieschalter
- Wechselschalter
- Klingeltaster
- Kreuzschalter
- Sprechstelle
- Unterverteilung

Legende Sonstiges:

- HK=Heizkörper
- HTW=Handtuchwärmer
- BEL=Bodeneinlauf
- BR=Brüstung
- OKR=Oberkante Decke
- UKD=Unterkante Decke
- DD=Deckendurchbruch
- WDB=Wanddurchbruch
- GF=Grundfläche
- LÜ= Fensterlüfter
- AZ=Aussenzapfstelle
- BF=Bodenfliesen
- WF=Wandfliesen
- SA =Sicherheitsgriff abschließbar
- GW=Gurtwickler
- RM=elektr. Rollenantrieb mit Jalousieschalter

Fenster und Türhöhen sind Rohbaumass

- Ausstattung
- Eingangstürmodell: B
 - Innentüren: CPL Weißlack glatt
 - Türgriffe: Rosina R
 - Treppenstufen: Buche Parkett, keilgezinkt, lamelliert
 - Handlauf: Buche Rechteckig
 - Sanitärobjekte: Clivia
 - Armaturen: Format Delta
 - Fensterbänke: Marmor-weiß
 - Terrassenplatten: Grau
 - Fliesen: siehe Bestellung
 - Küche: siehe Küchenplan

C		
B		
A	03.03.2021	Deckenöffnung für Treppe DG-DR
Index	Datum	Änderung



Projekt:	29 RH - Wetzlar		
Käufer:	HEMA Immobilien GmbH		
M=1:50	DACHRAUM		
Haus	3	Gezeichnet	Datum
		Dipl.Ing.Arch.HR	15.06.2020



Wengertor Massivhaus GmbH
Röllbacher Str. 16
63911 Klingenberg
Telefon: 09372/408780
E-Mail: info@wengertor-bau.de

W 141
EH_RE

Datum: _____

Unterschrift: _____