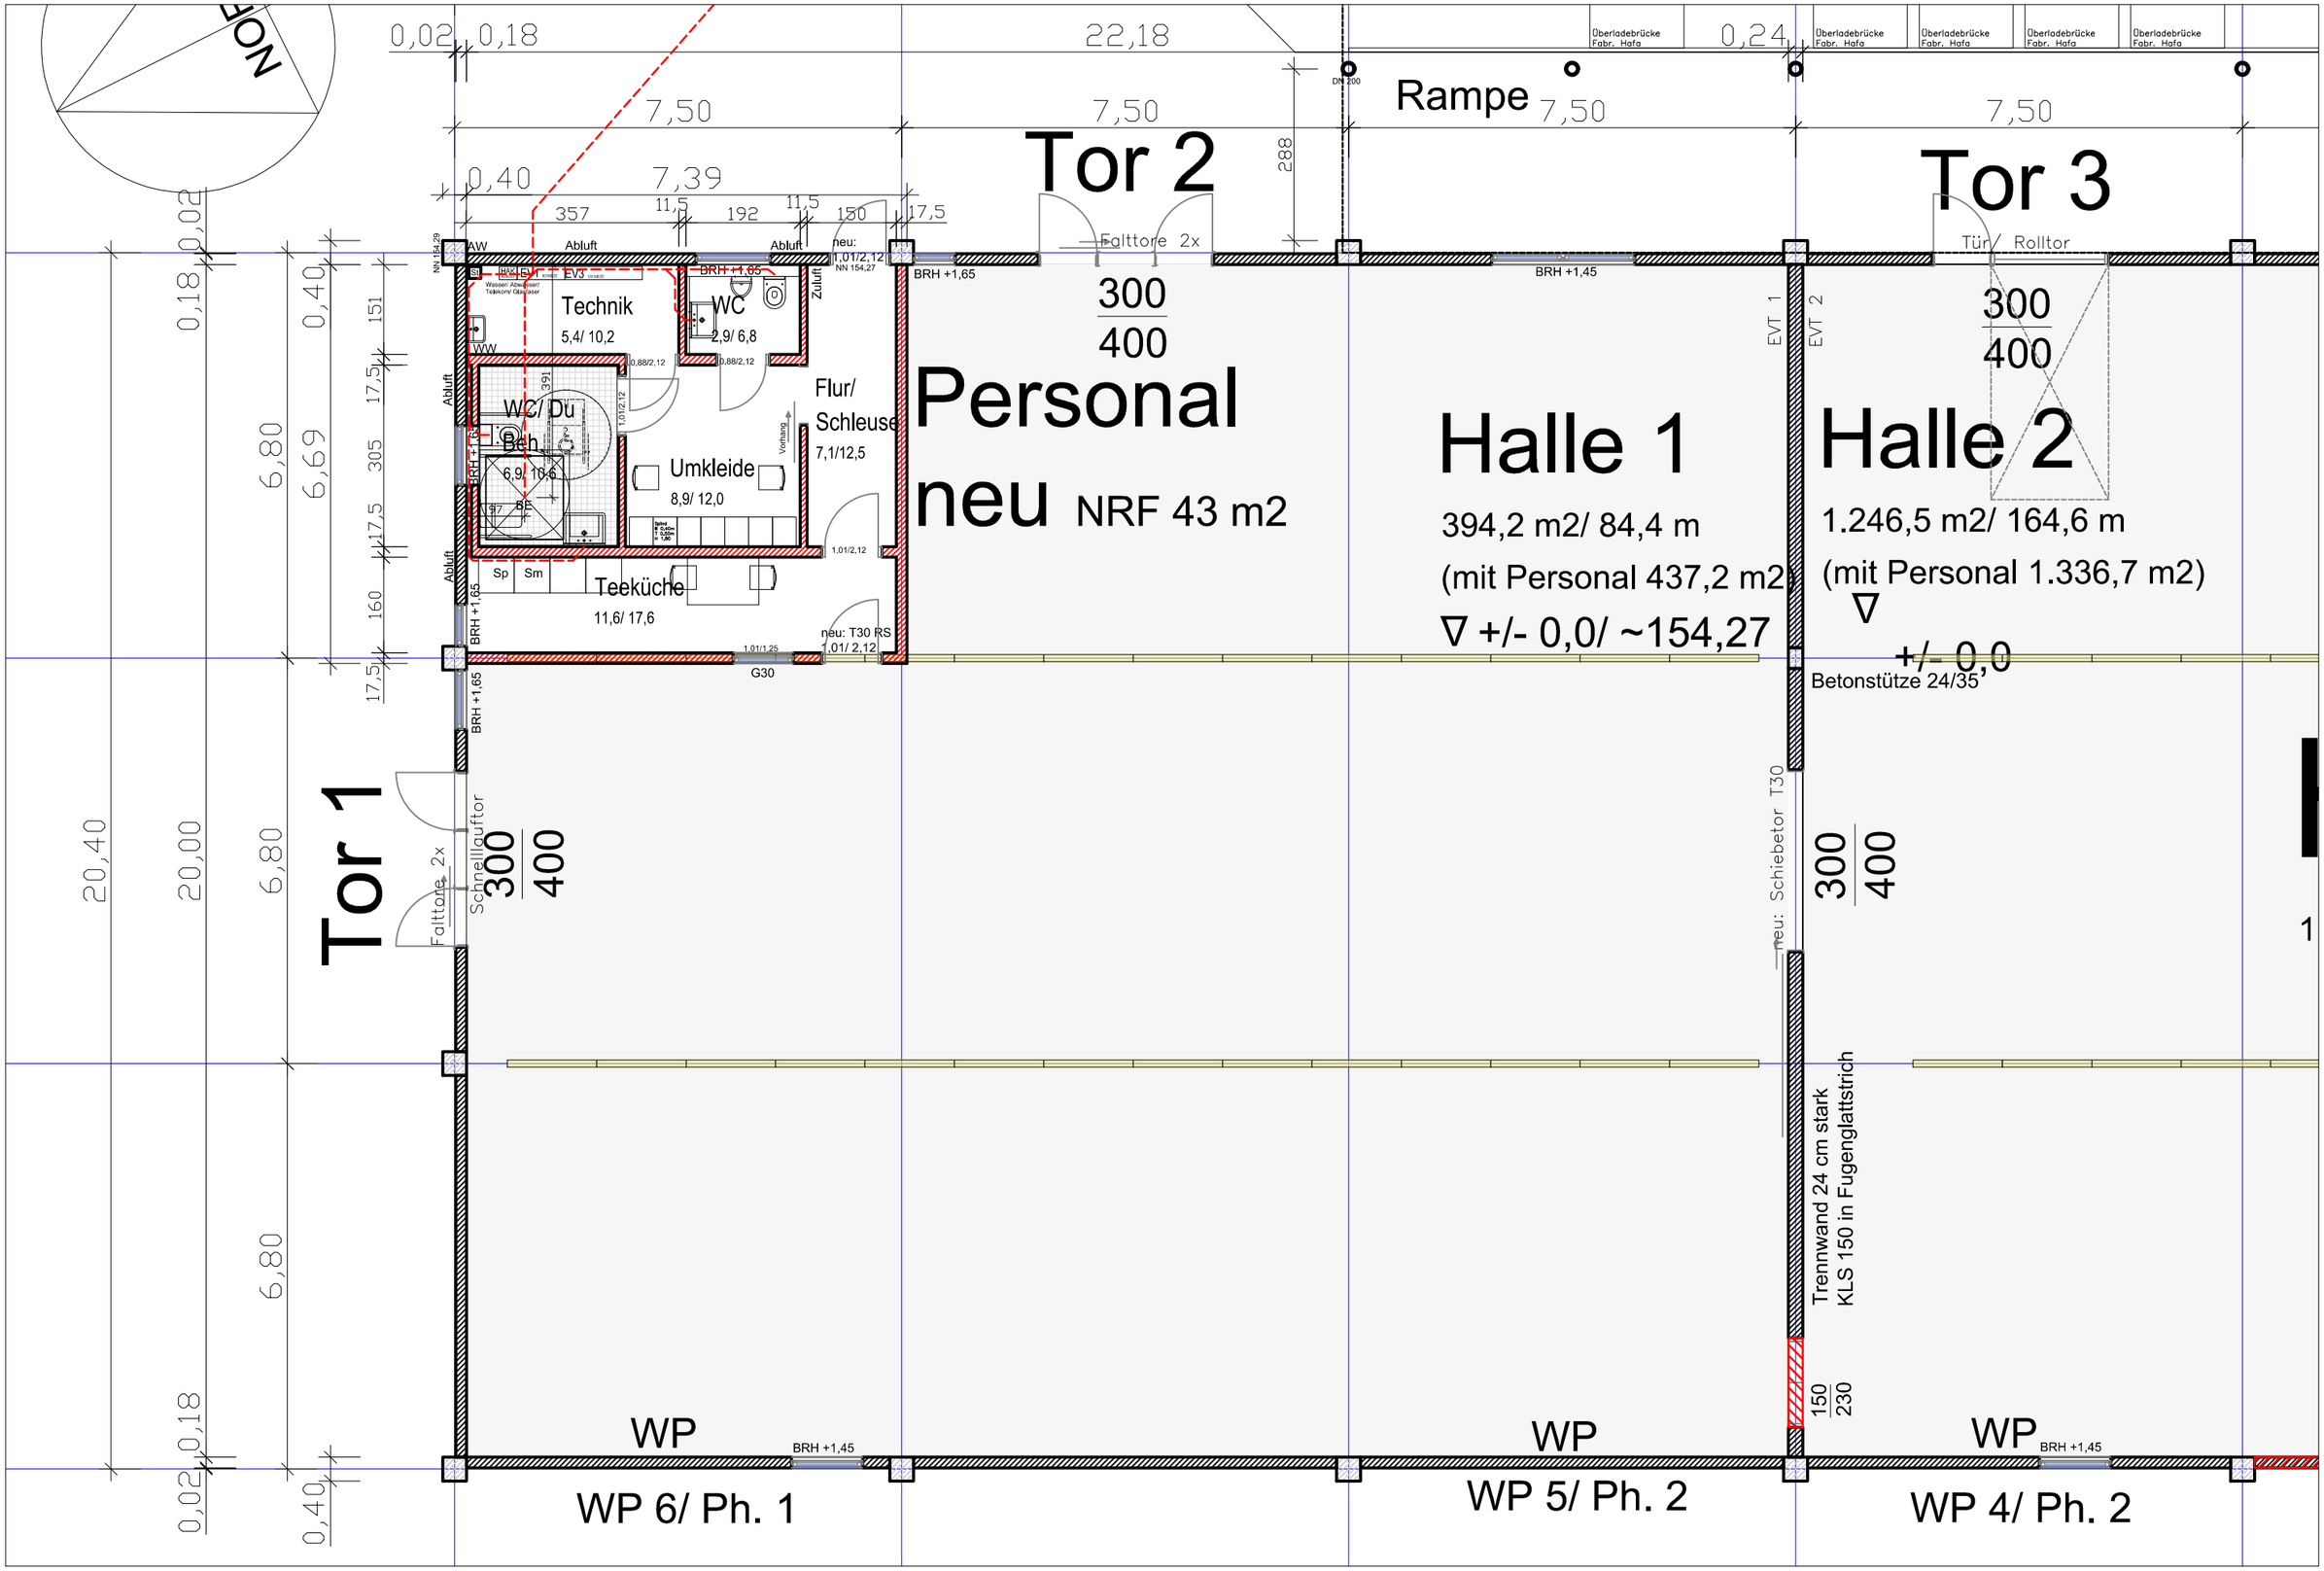

GEWERBEANLAGE in 77749 Hohberg Schwaderloch 2

Grundriss

M 1// 100 11.02.2026

RESCH ARCHITEKTEN
77652 Offenburg Okenstrasse 23 a
Fon 0781/ 284 2773 Fax 284 2776