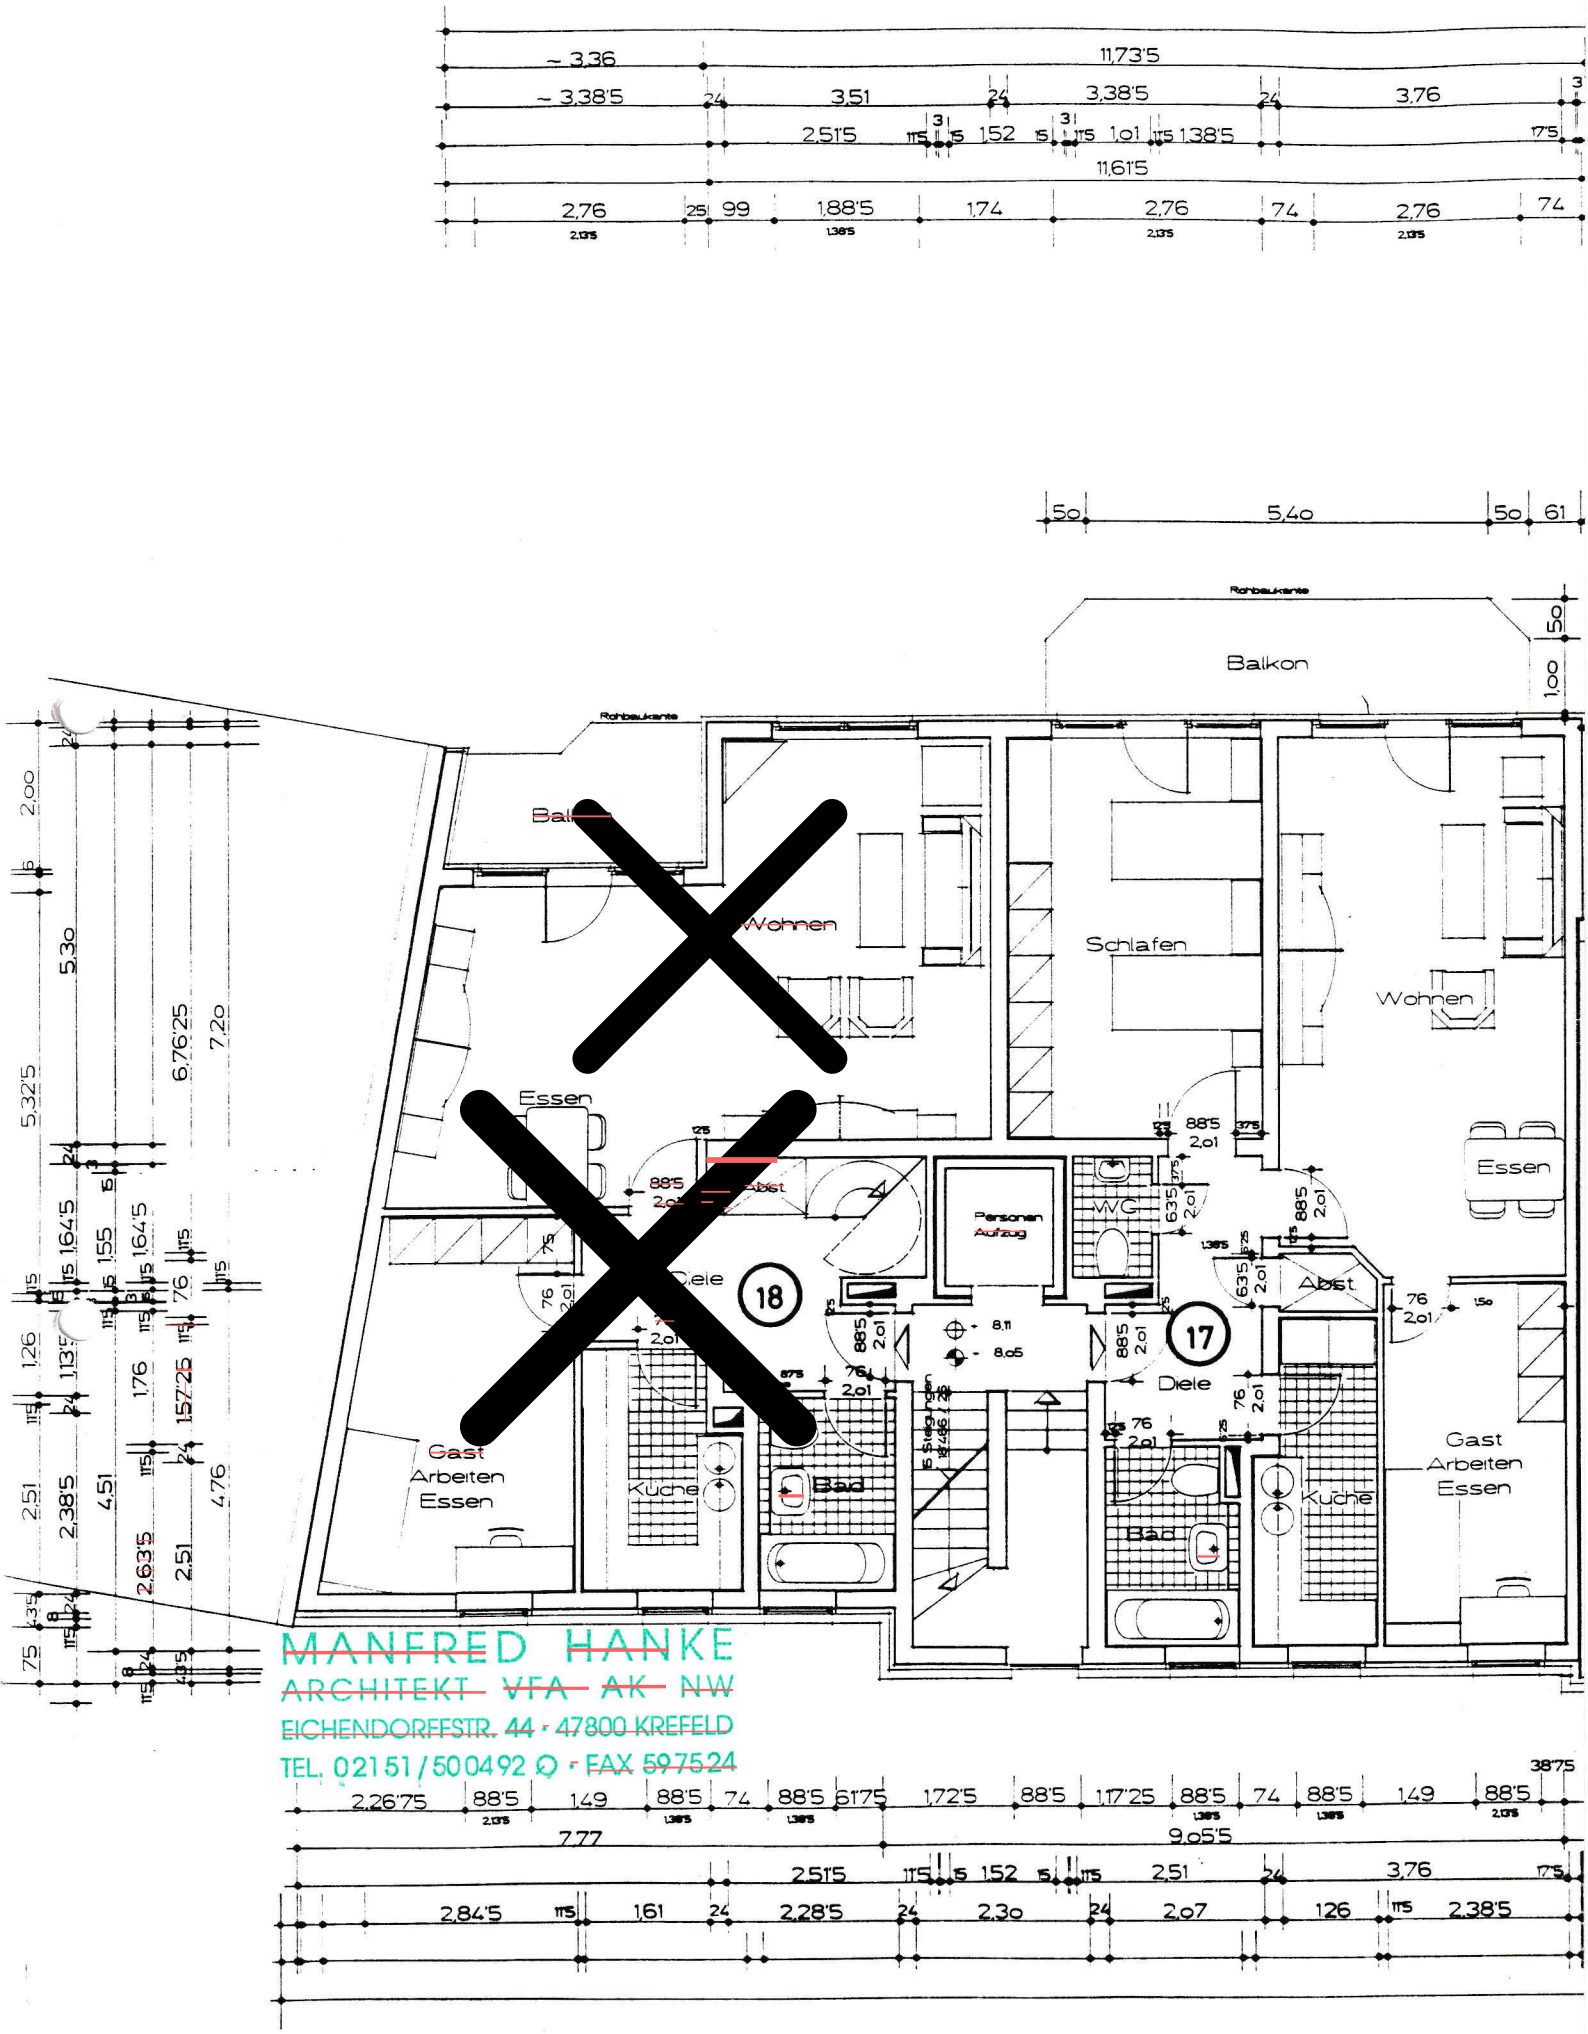

MANFRED HANKE
ARCHITEKT VFA AK NW
EICHENDORFFSTR. 44 · 47800 KREFELD
TEL. 02151/500492 · FAX 597524