



# Haus 24 - Grundriss Erd- und Obergeschoss

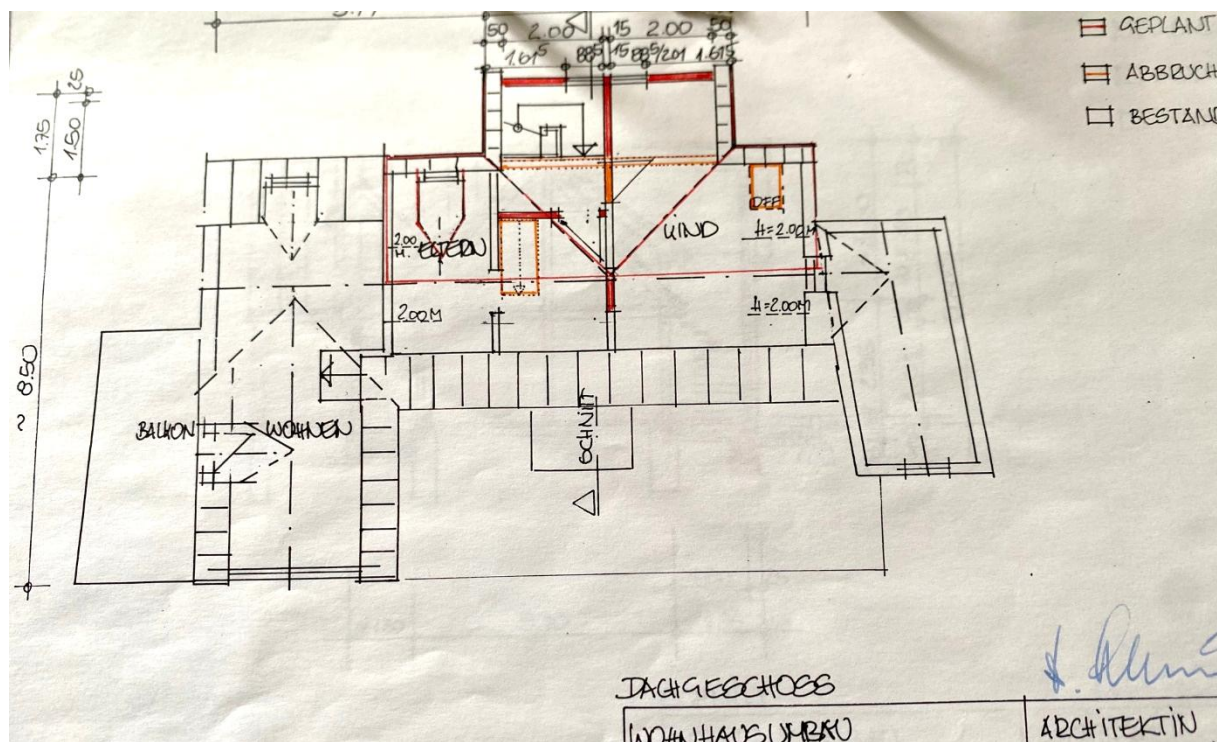

# Haus 24 – Wohnräume und Innenhof

Außenansicht

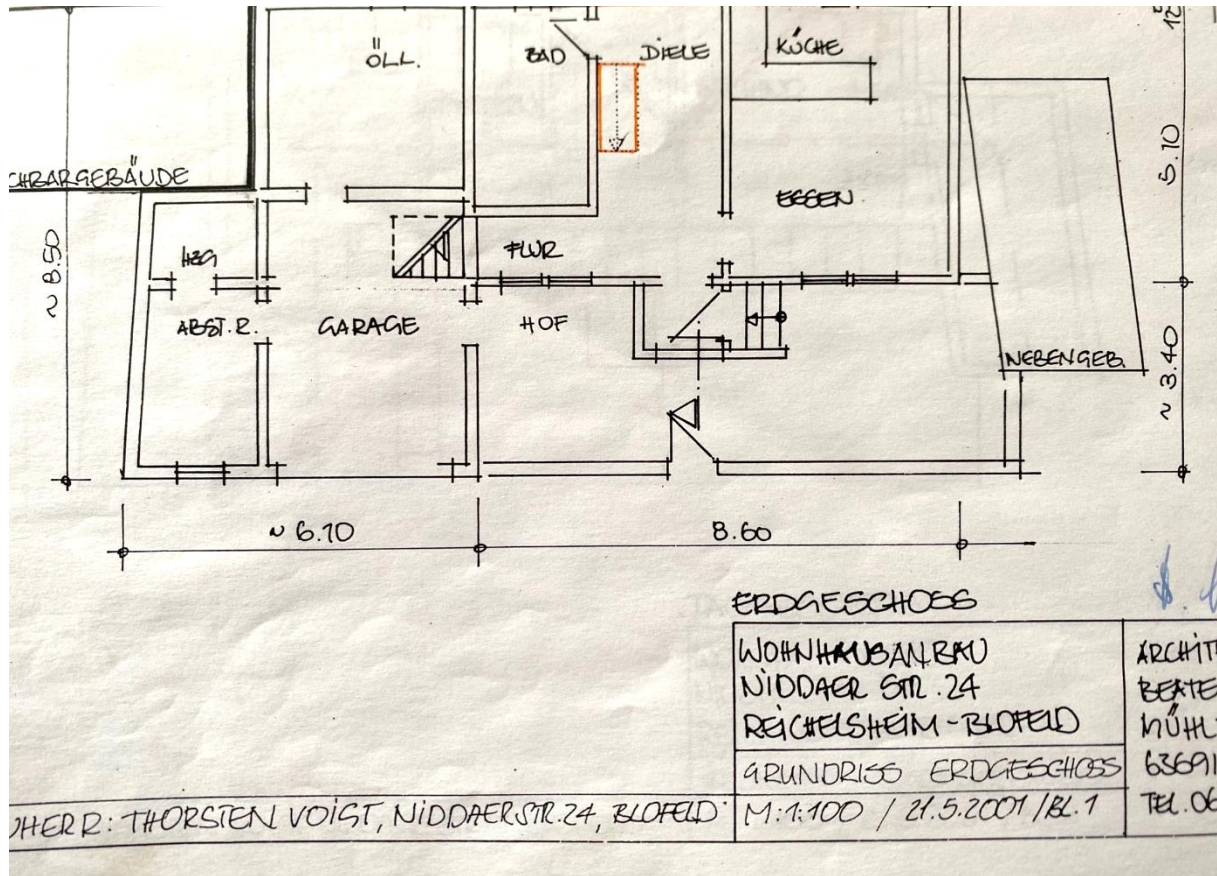

Eingangsbereich



Küche



Wohnbereich



Geschützter Innenhof



Badezimmer



Wohnbereich



## Liegenschaftskarte der Grundstücke

Die Liegenschaftskarte zeigt die Lage und Abgrenzung der zugehörigen Grundstücke Niddaer Straße 24 und 28.



**Amt für Bodenmanagement Büdingen**

Bahnhofstraße 33  
63654 Büdingen

## Auszug aus dem Liegenschaftskataster

Liegenschaftskarte 1:500

Hessen

Erstellt am 13.05.2026

Antrag: 203238484-2

Flurstück: 116/2  
Flur: 1  
Gemarkung: Blofeld

Gemeinde: Reichelsheim (Wetterau)  
Kreis: Wetterau  
Regierungsbezirk: Darmstadt

