





3 St. Treppenaufg. } Orm Maya weiß  
✓ 6 St. Treppenhaus }


Douglas aussen  
Bretter wie Giebel

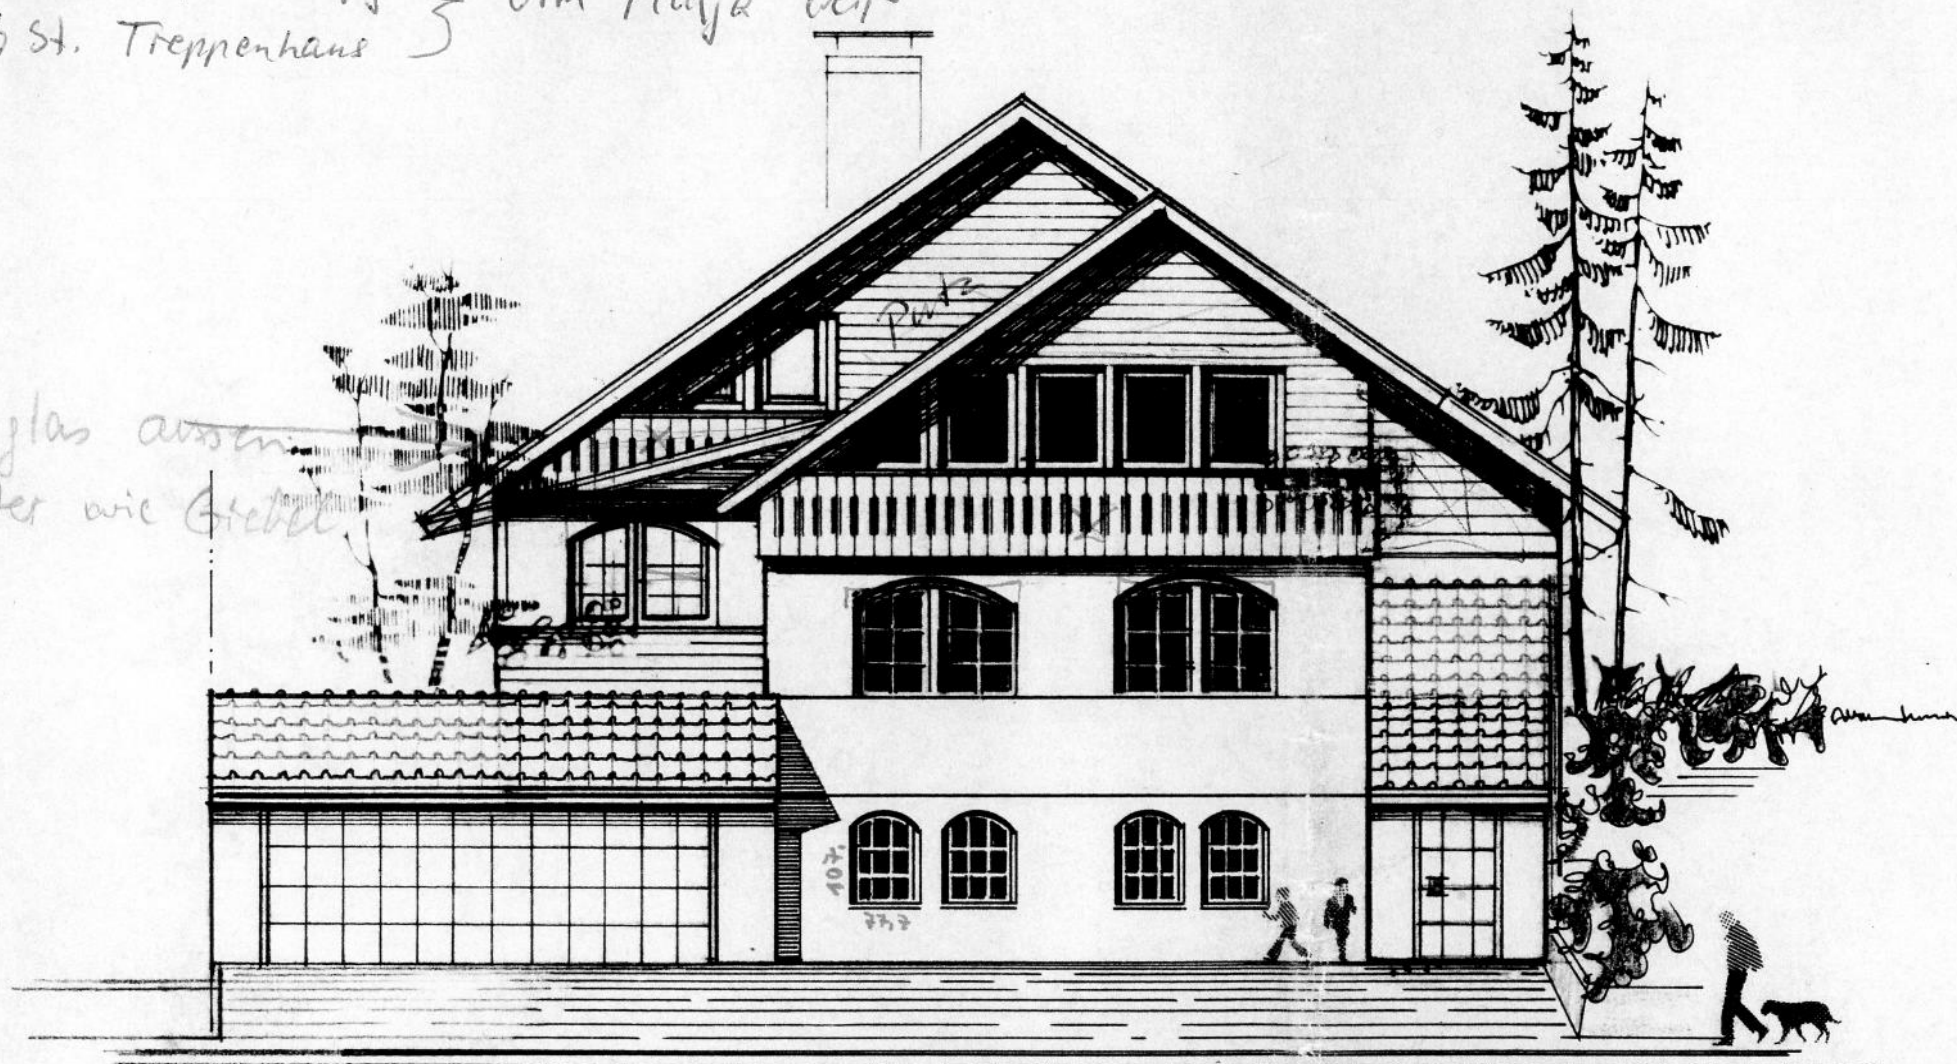

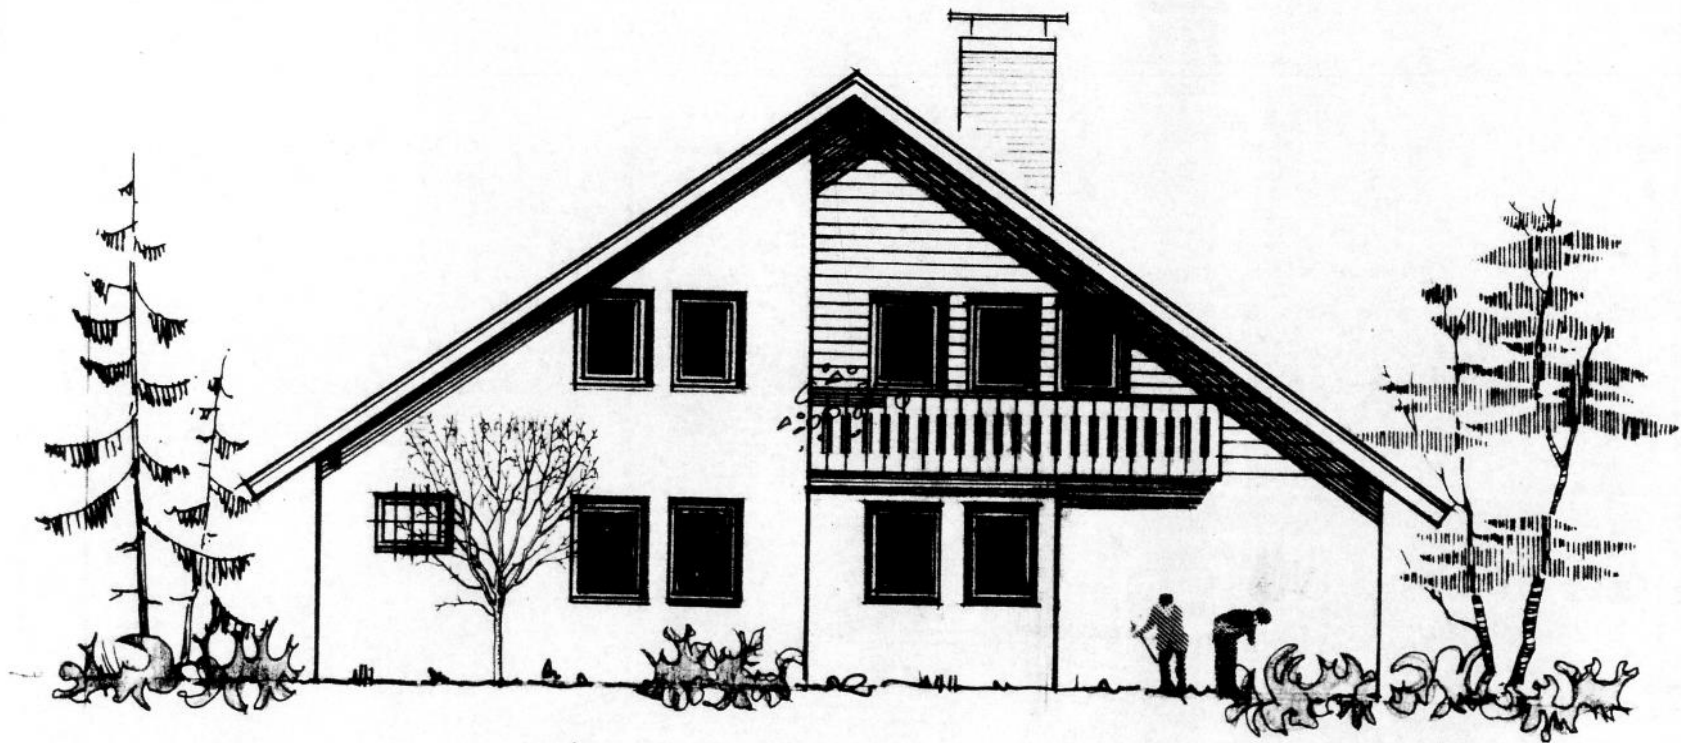


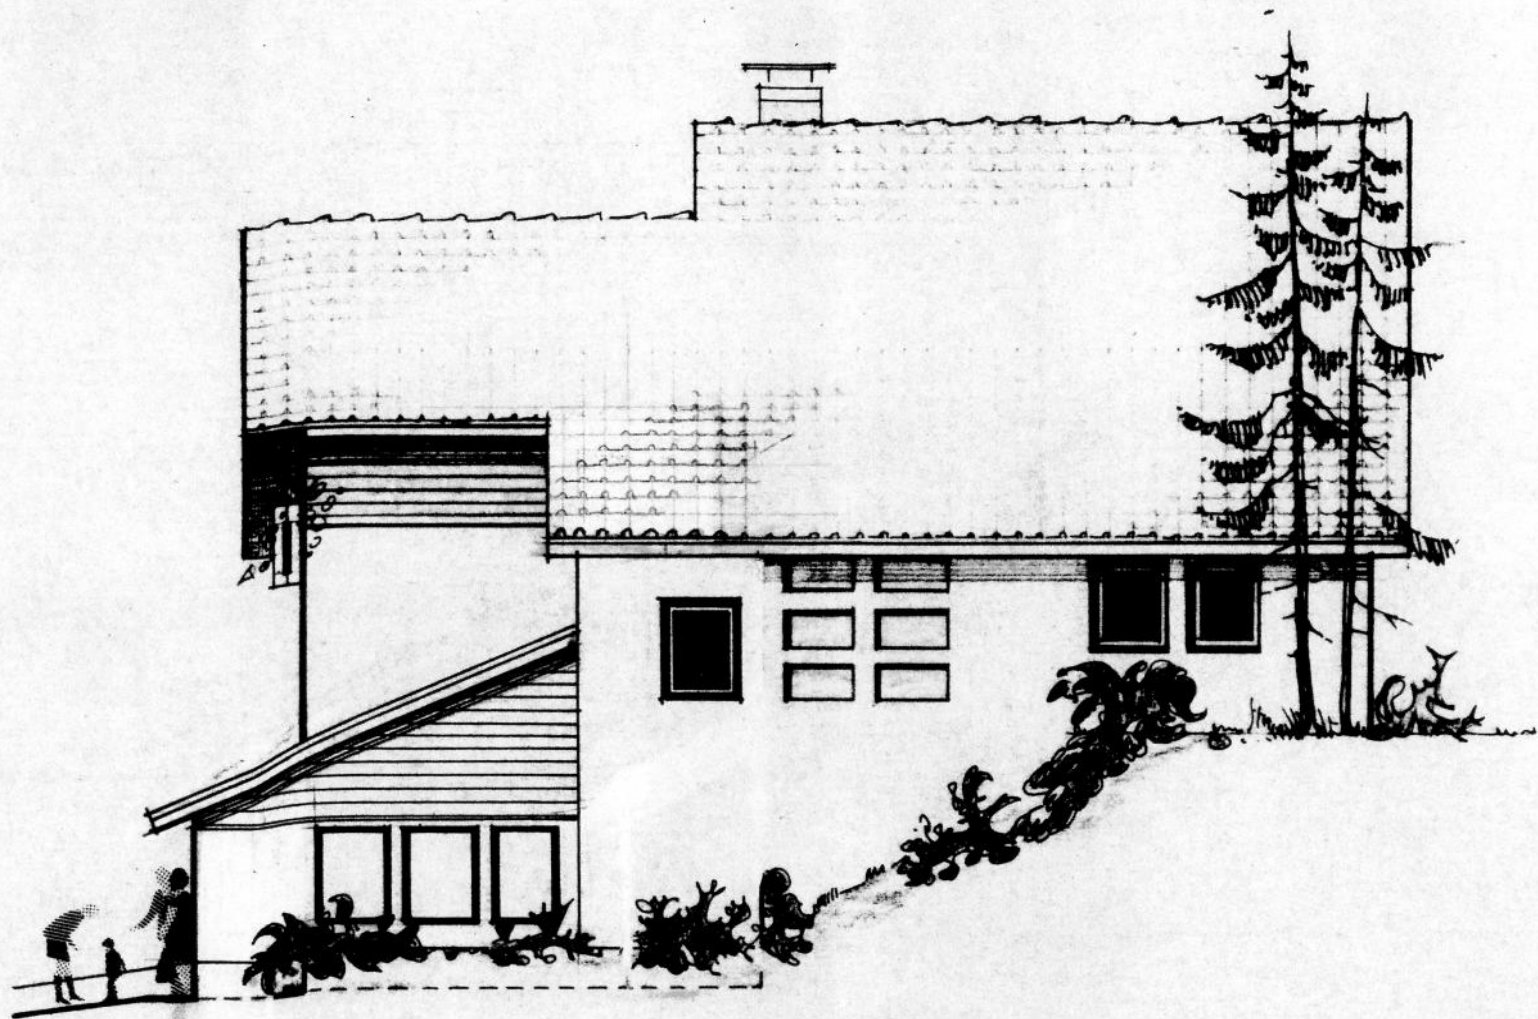


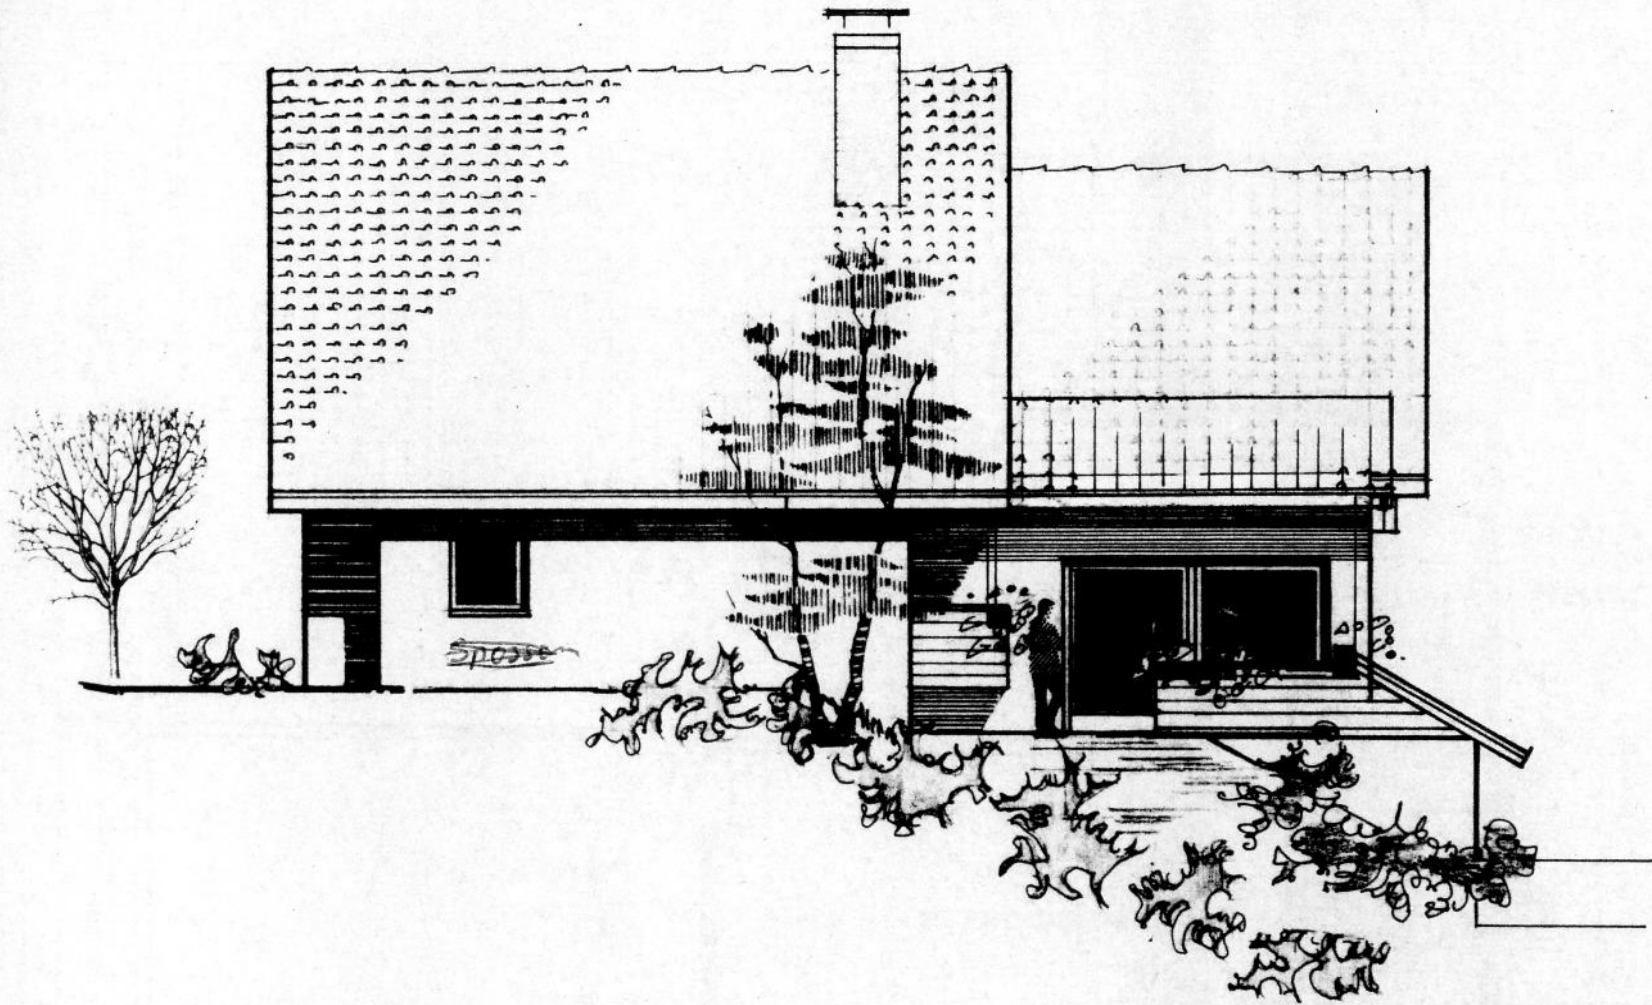

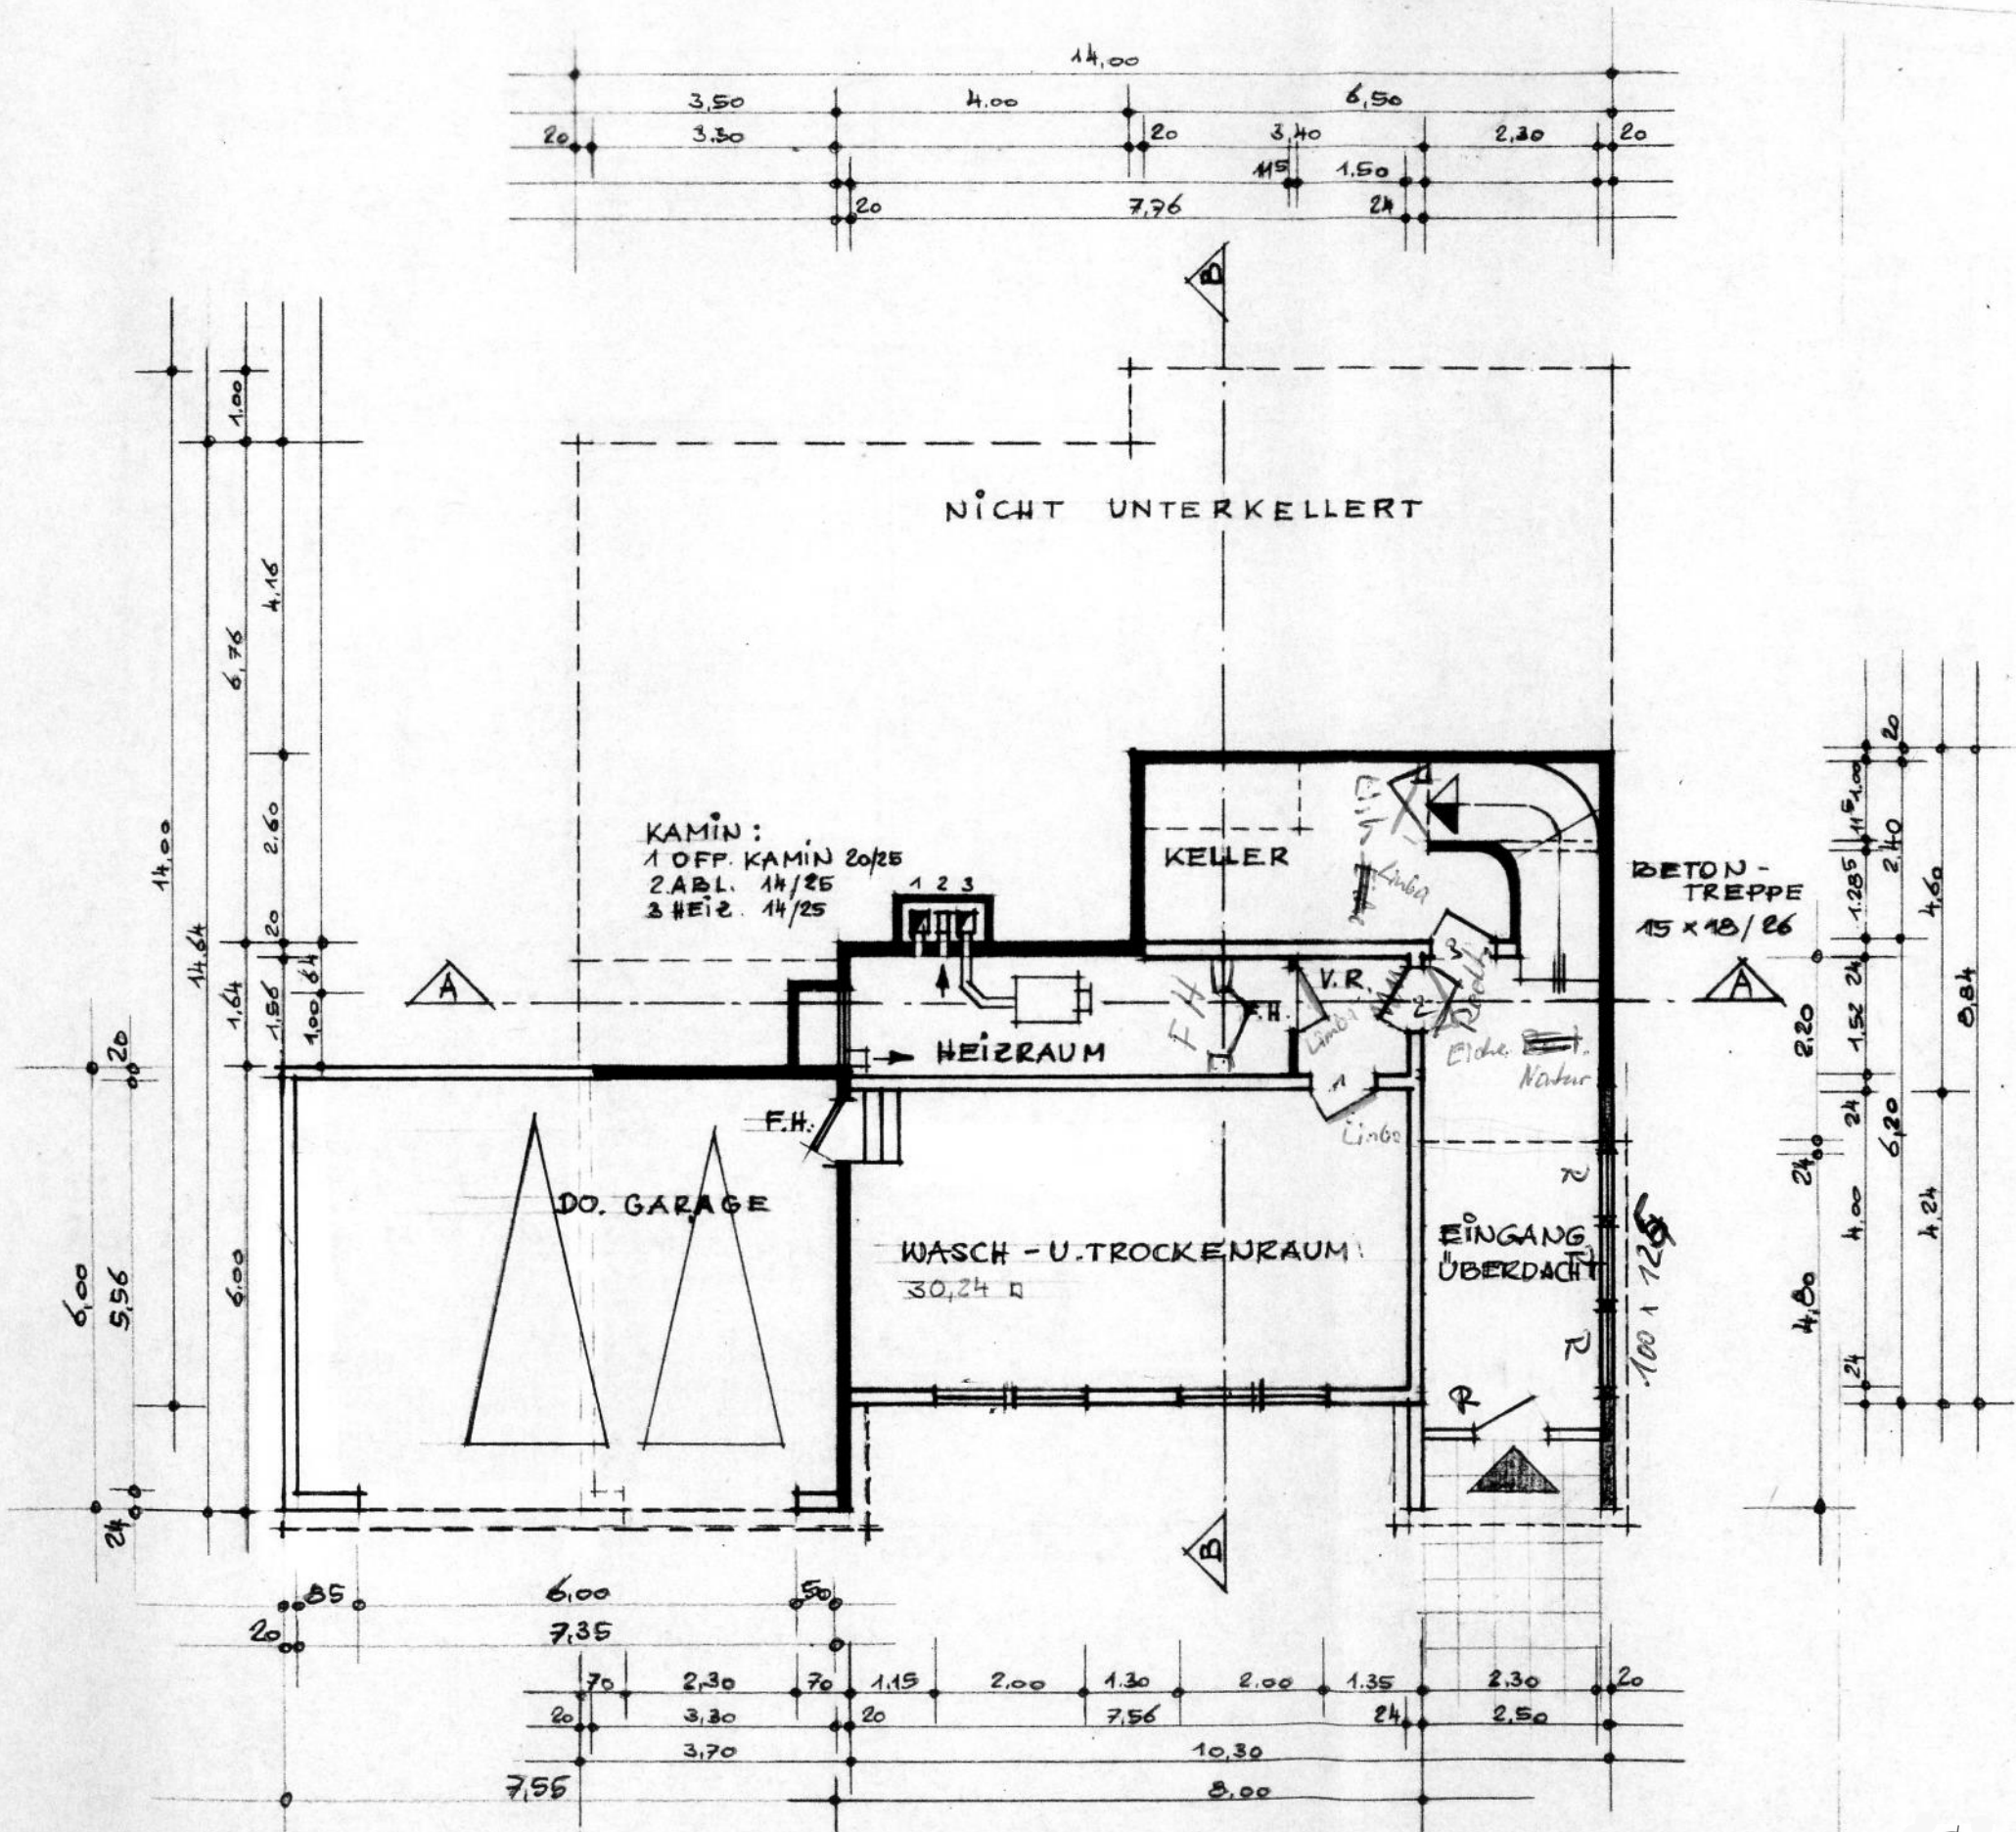




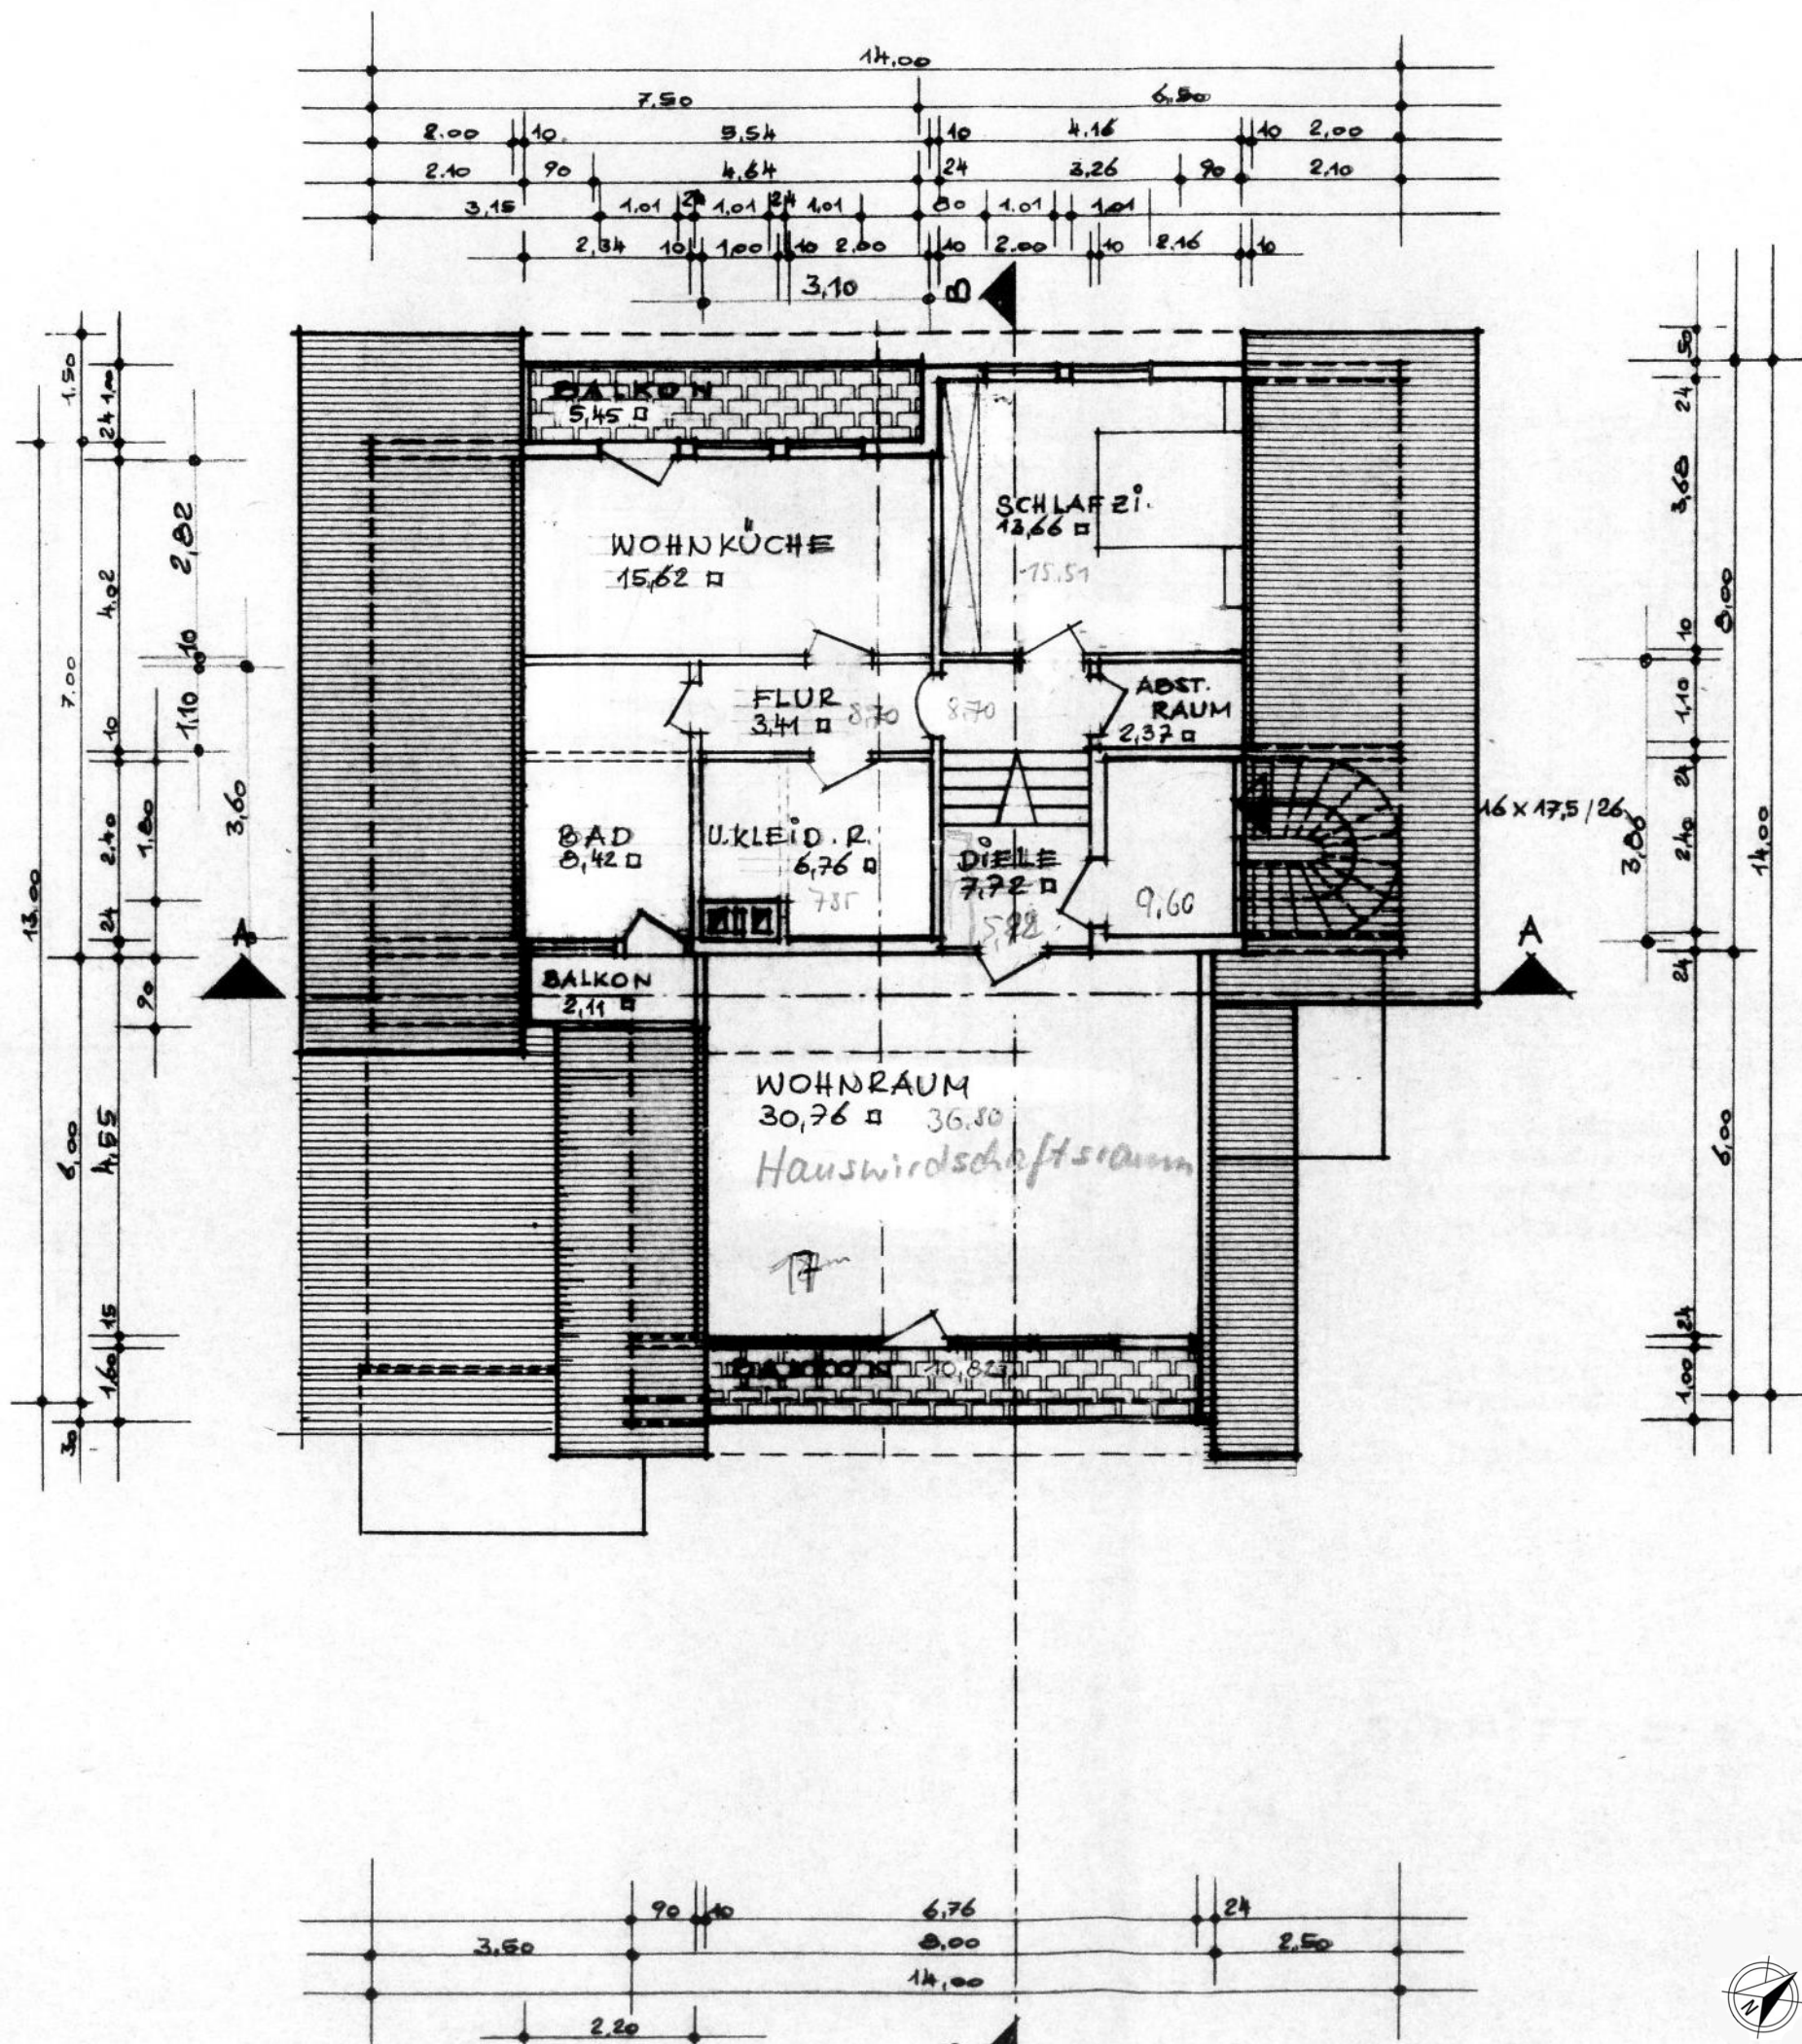

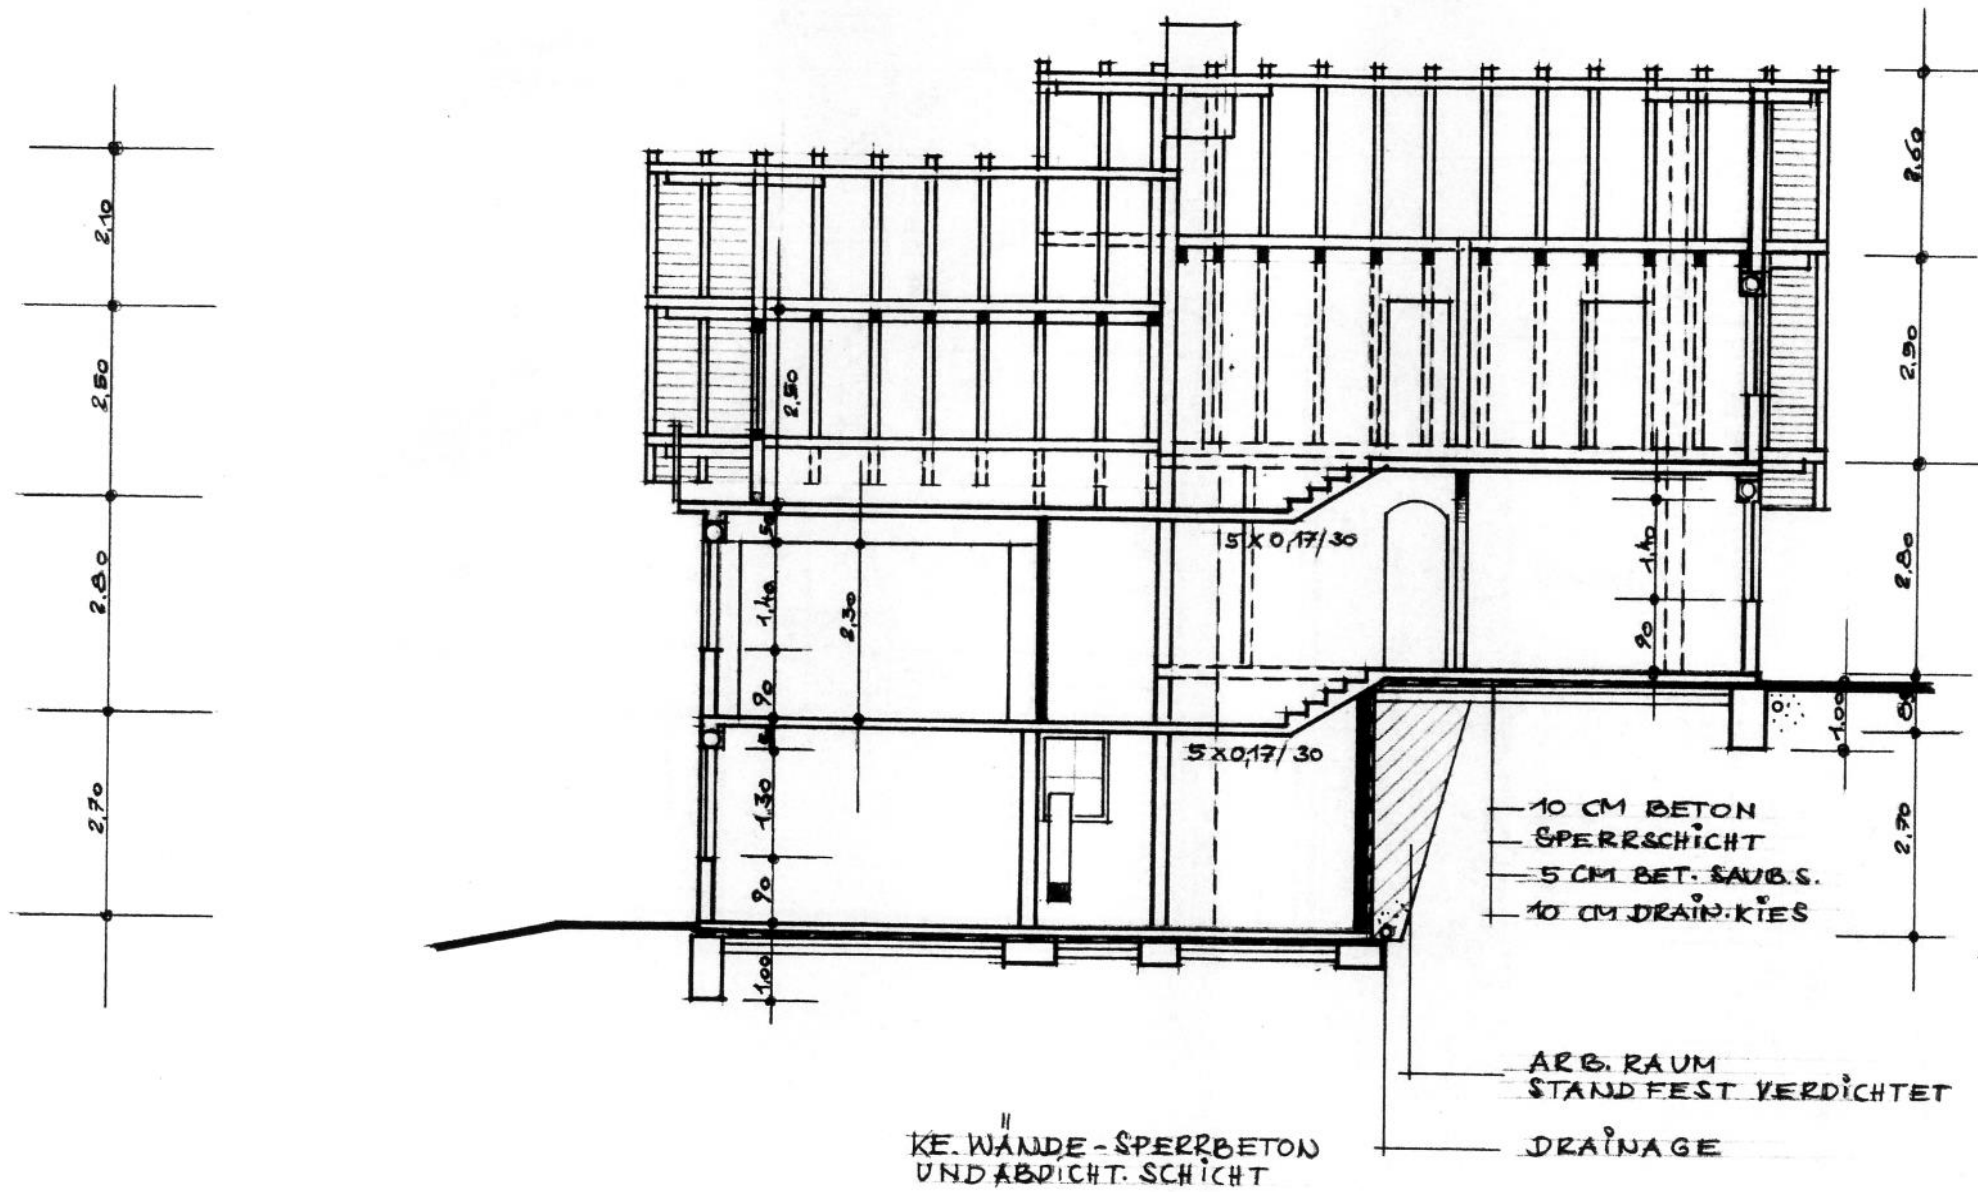

SCHNITT B-B

DACHNEIGUNG 35°  
DACHDECKUNG:  
ZIEGEL

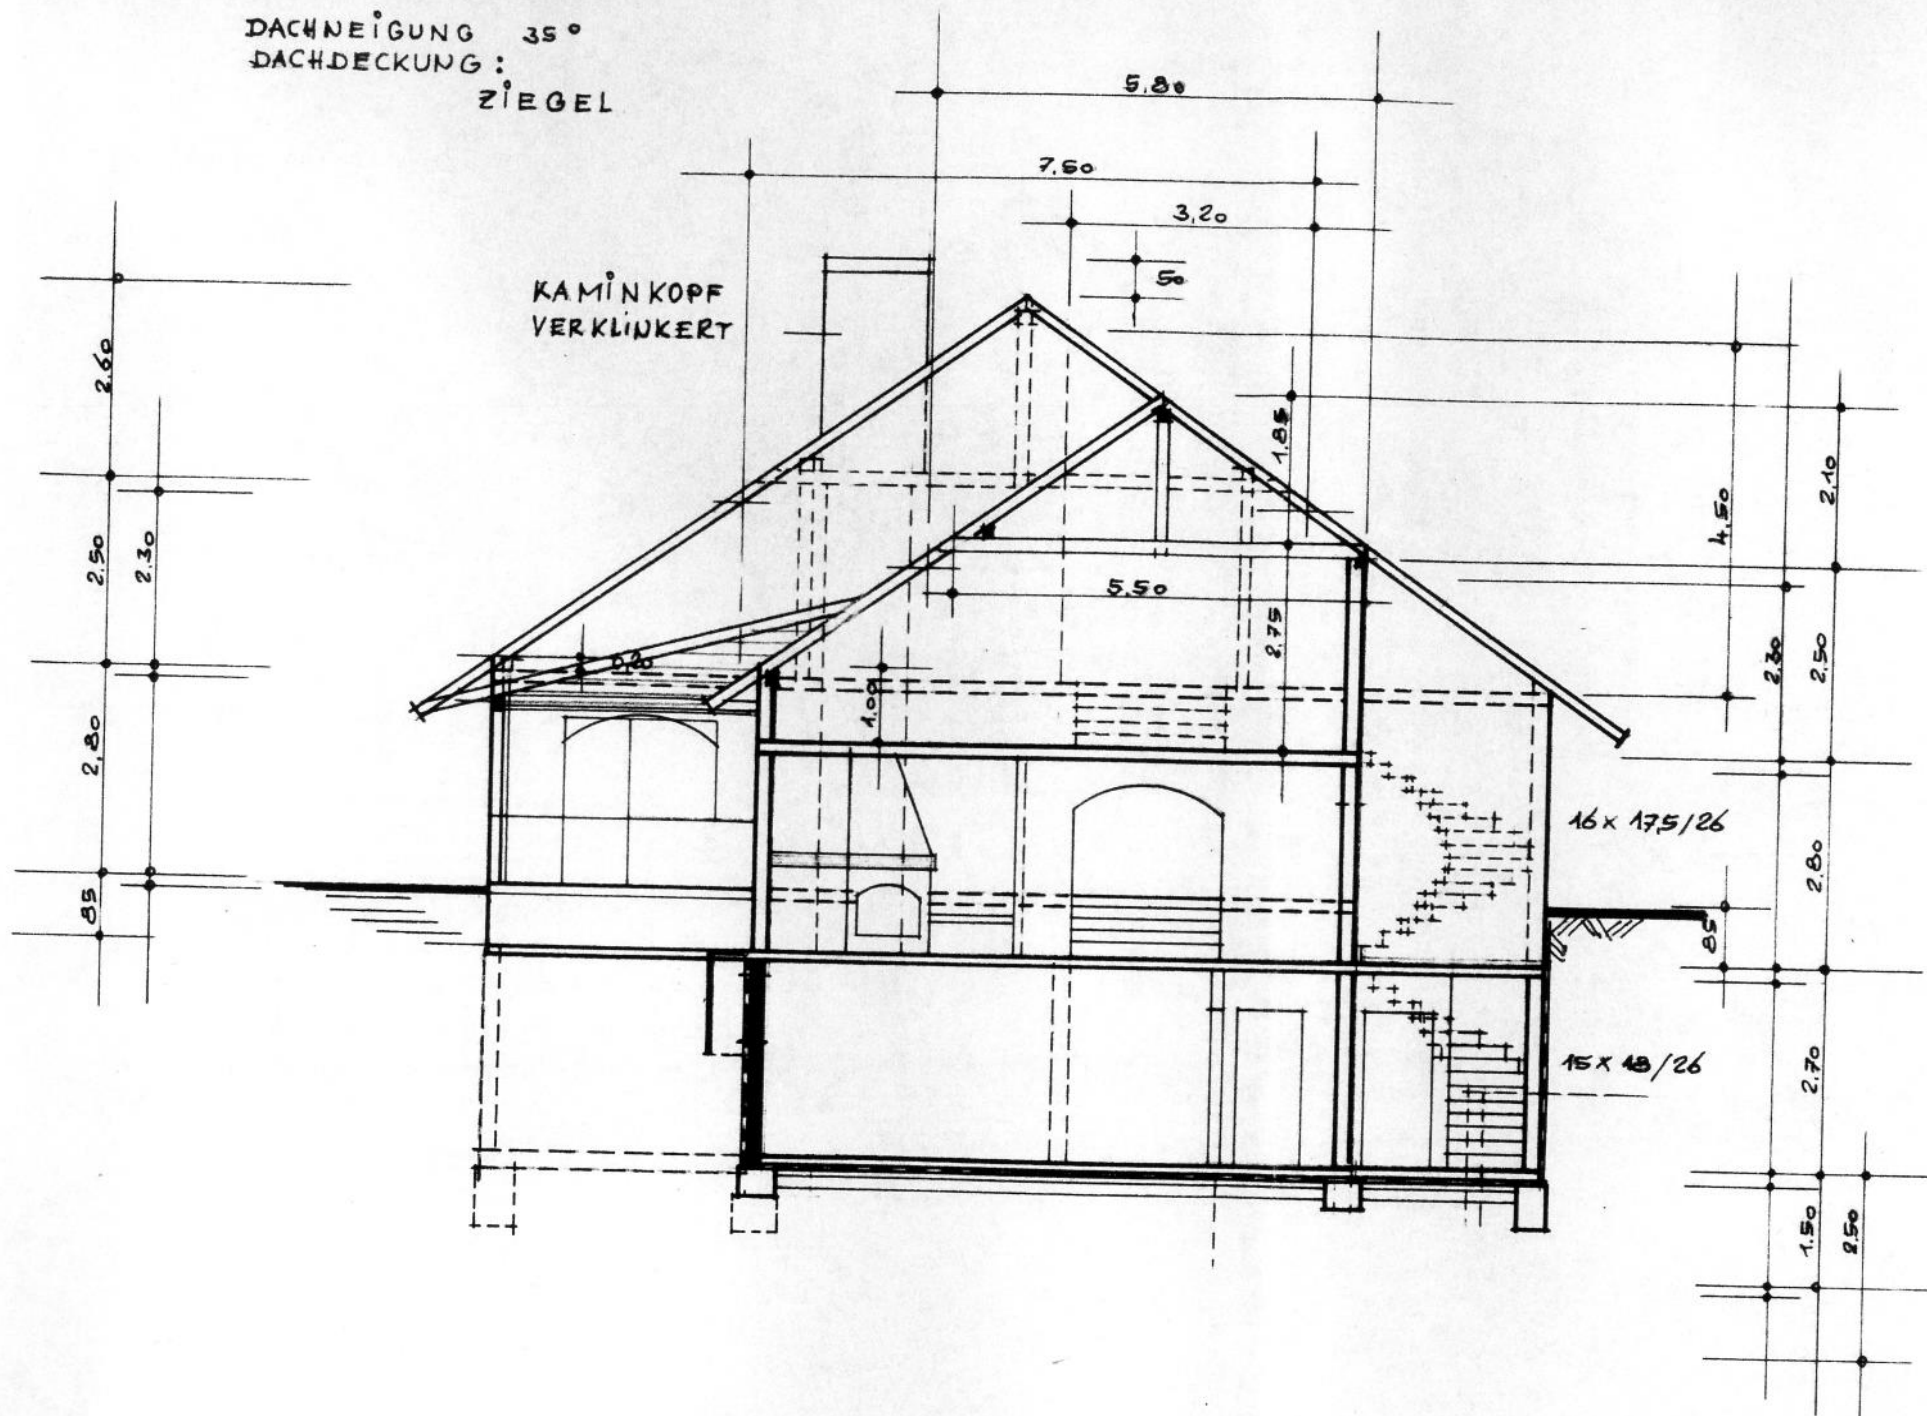

SCHNITT A-A