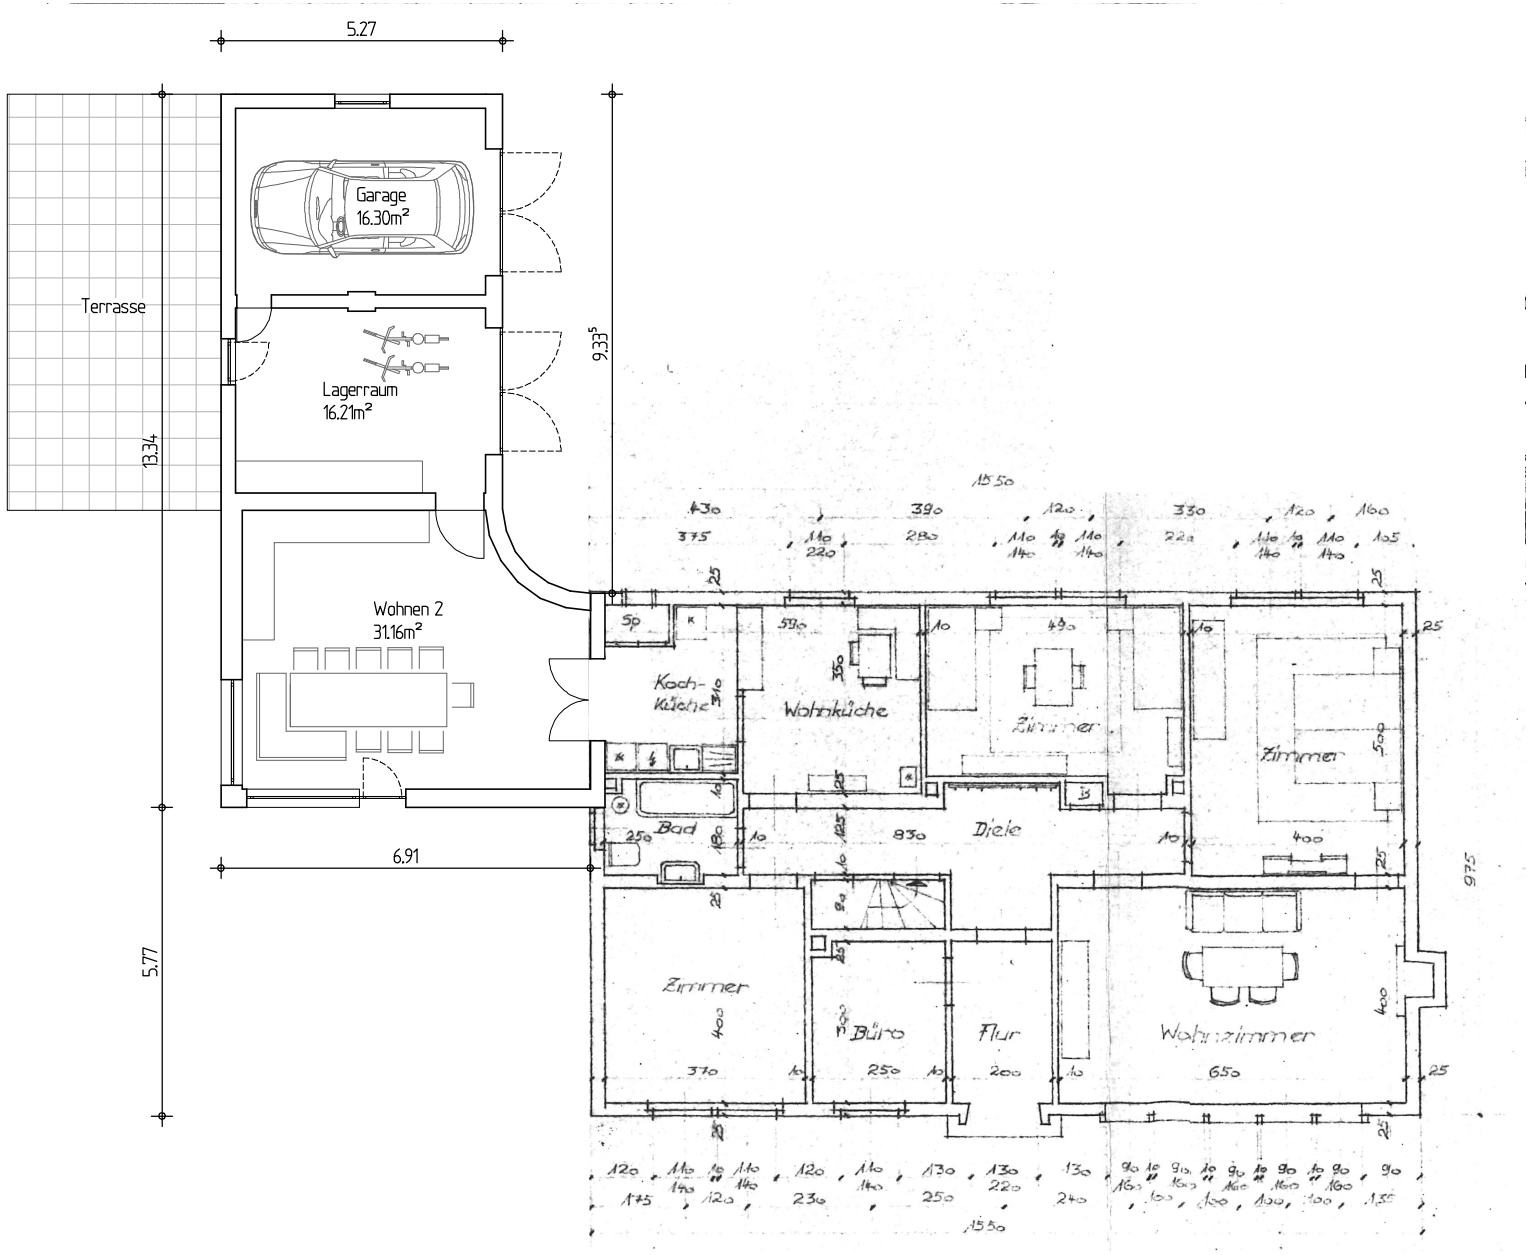

Bernardy - Architekten und Ingenieure

Aachener Straße 9, 54576 Hillesheim, Telefon: 06593/98690

Erdgeschoss, M.1:100
Bestandsplan Einfamilienhaus in Stroheich

Regnery / 2914

10.06.2026 - li.s.