
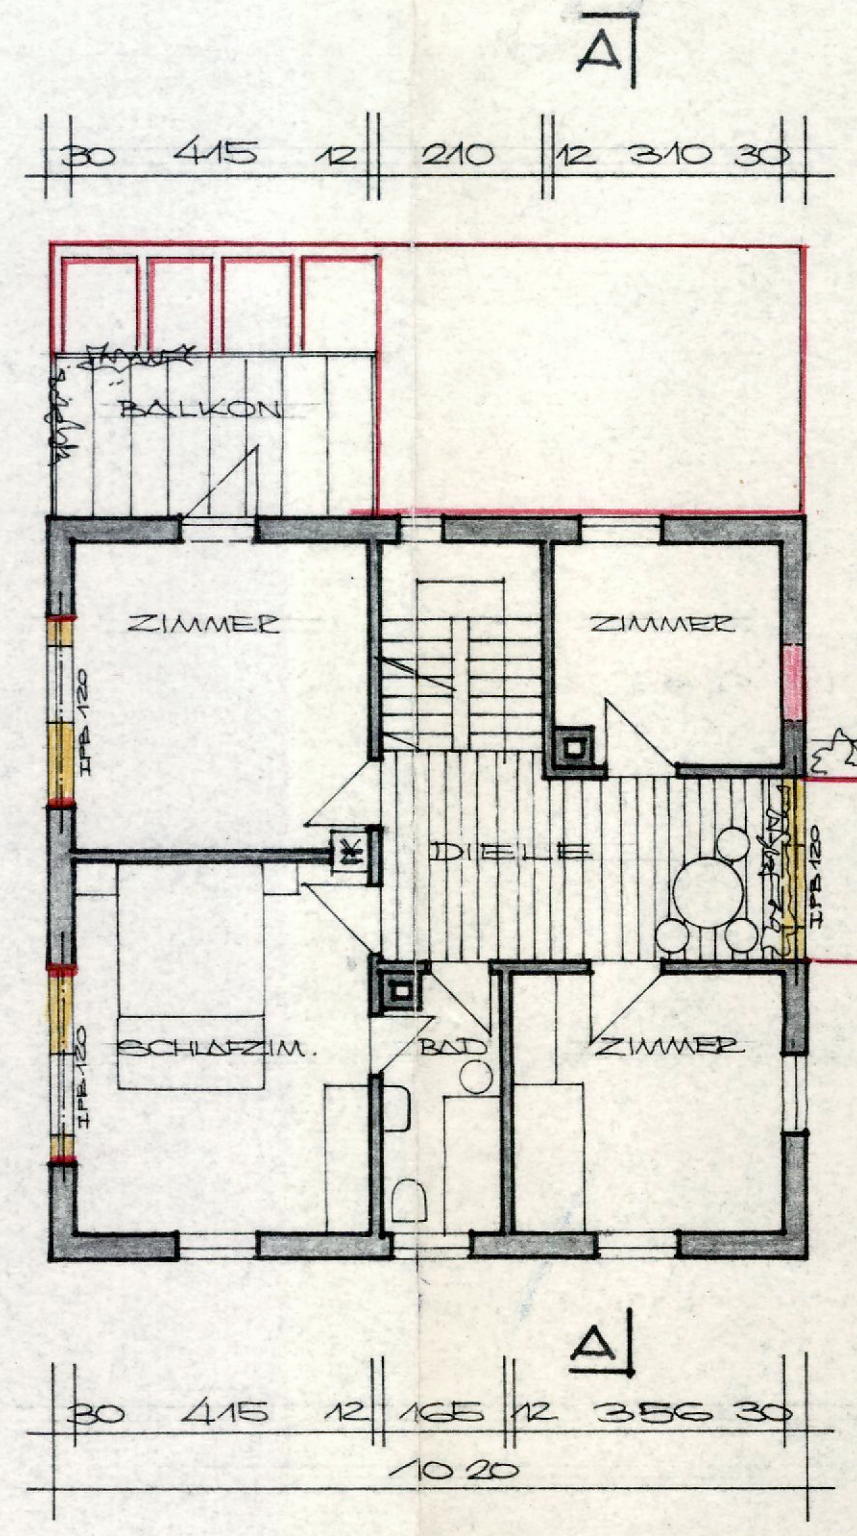


ERDGESCHOSS

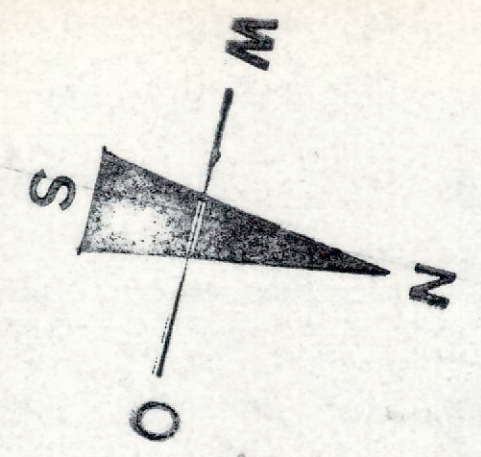

OBERGESCHOSS

PROJEKT: WOHNHAUSUMBAU DER F.A.M. DR. KÖHLER IN BUCHEN (OPW)		BLATT: 1
ART.: ERD- U. OBERGESCHOSS		MASSTAB: 1/100
DATUM: 24.6.1966	ZEICHEN: Paj	REALTR.: 
BAUHERR: ARCHITECTEN BUA DIPL.-ING. ACKERMANN MOSBACH/BD. AM HENSCHELBERG 76		