


ANSICHT VON SÜDEN

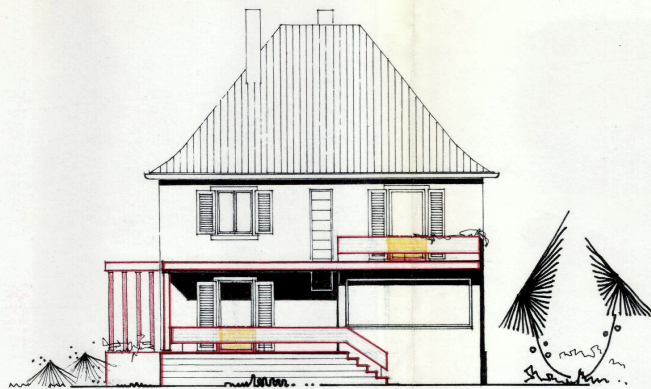

ANSICHT VON WESTEN

PROJEKT: WOHNHAUSUMBAU DER FAM. DR. KÖHLER IN BUCHEN (ODW.)		BLATT: 3
ART.: ANSICHTEN	MASSSTAB: 1:100	BLATTGR.
BALHERR:	AM HENSCHLBERG 76	