
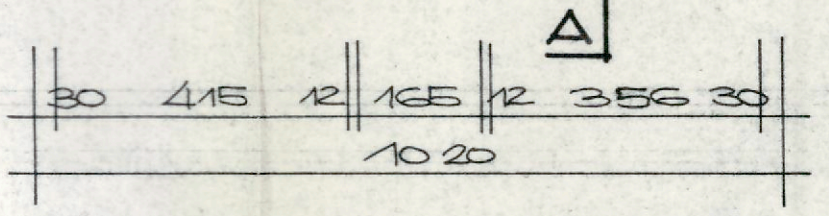
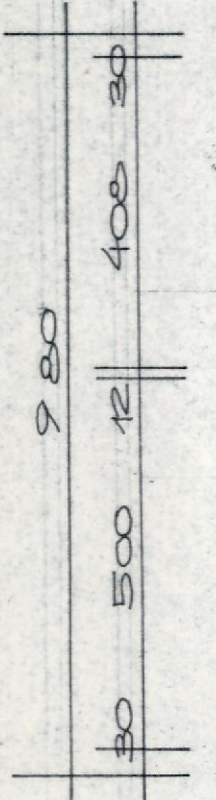
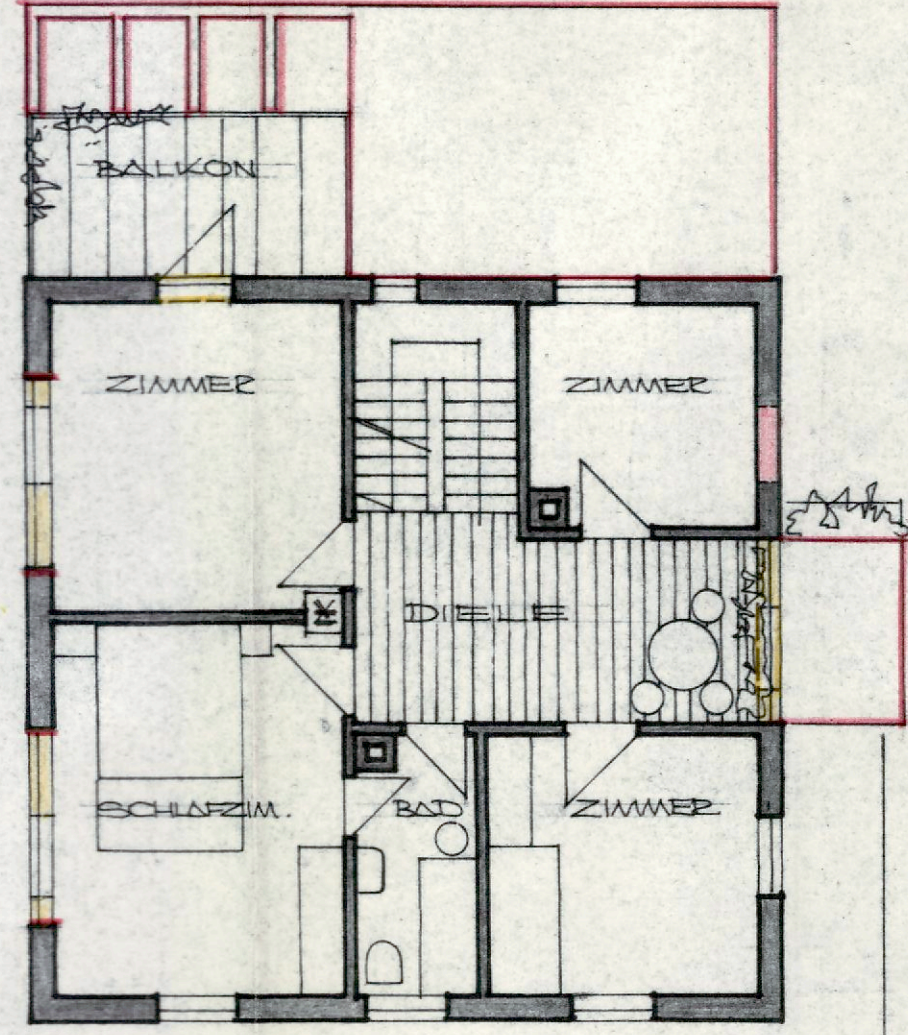
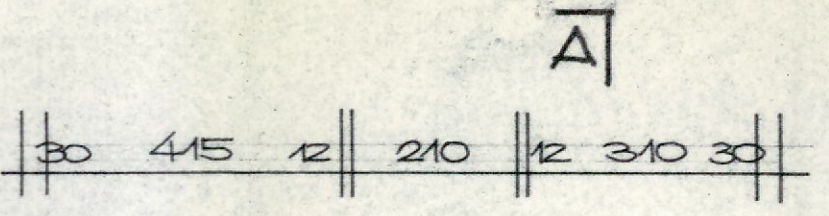
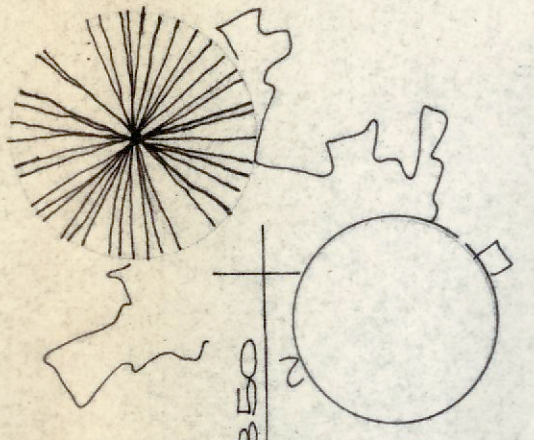


ERDGESCHOSS

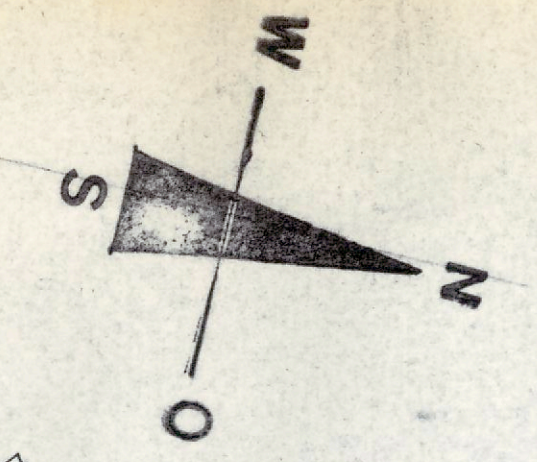

OBERGESCHOSS

PROJEKT: WOHNHAUSUMBAU DER F.A.M. DR. KÖHLER IN BUCHEN (ODW)		BLATT: 1
ART.: ERD- U. OBERGESCHOSS		MASSTAB: 1/100
DATUM: 24.6.1966	ZEICHEN: Paj	BLATTGR.:
BAUHERR:	ARCHITEKTEN BDA DIPL.-ING. A. C. KERMANN MOBACHBERG AM MENSCHENBERG 76	