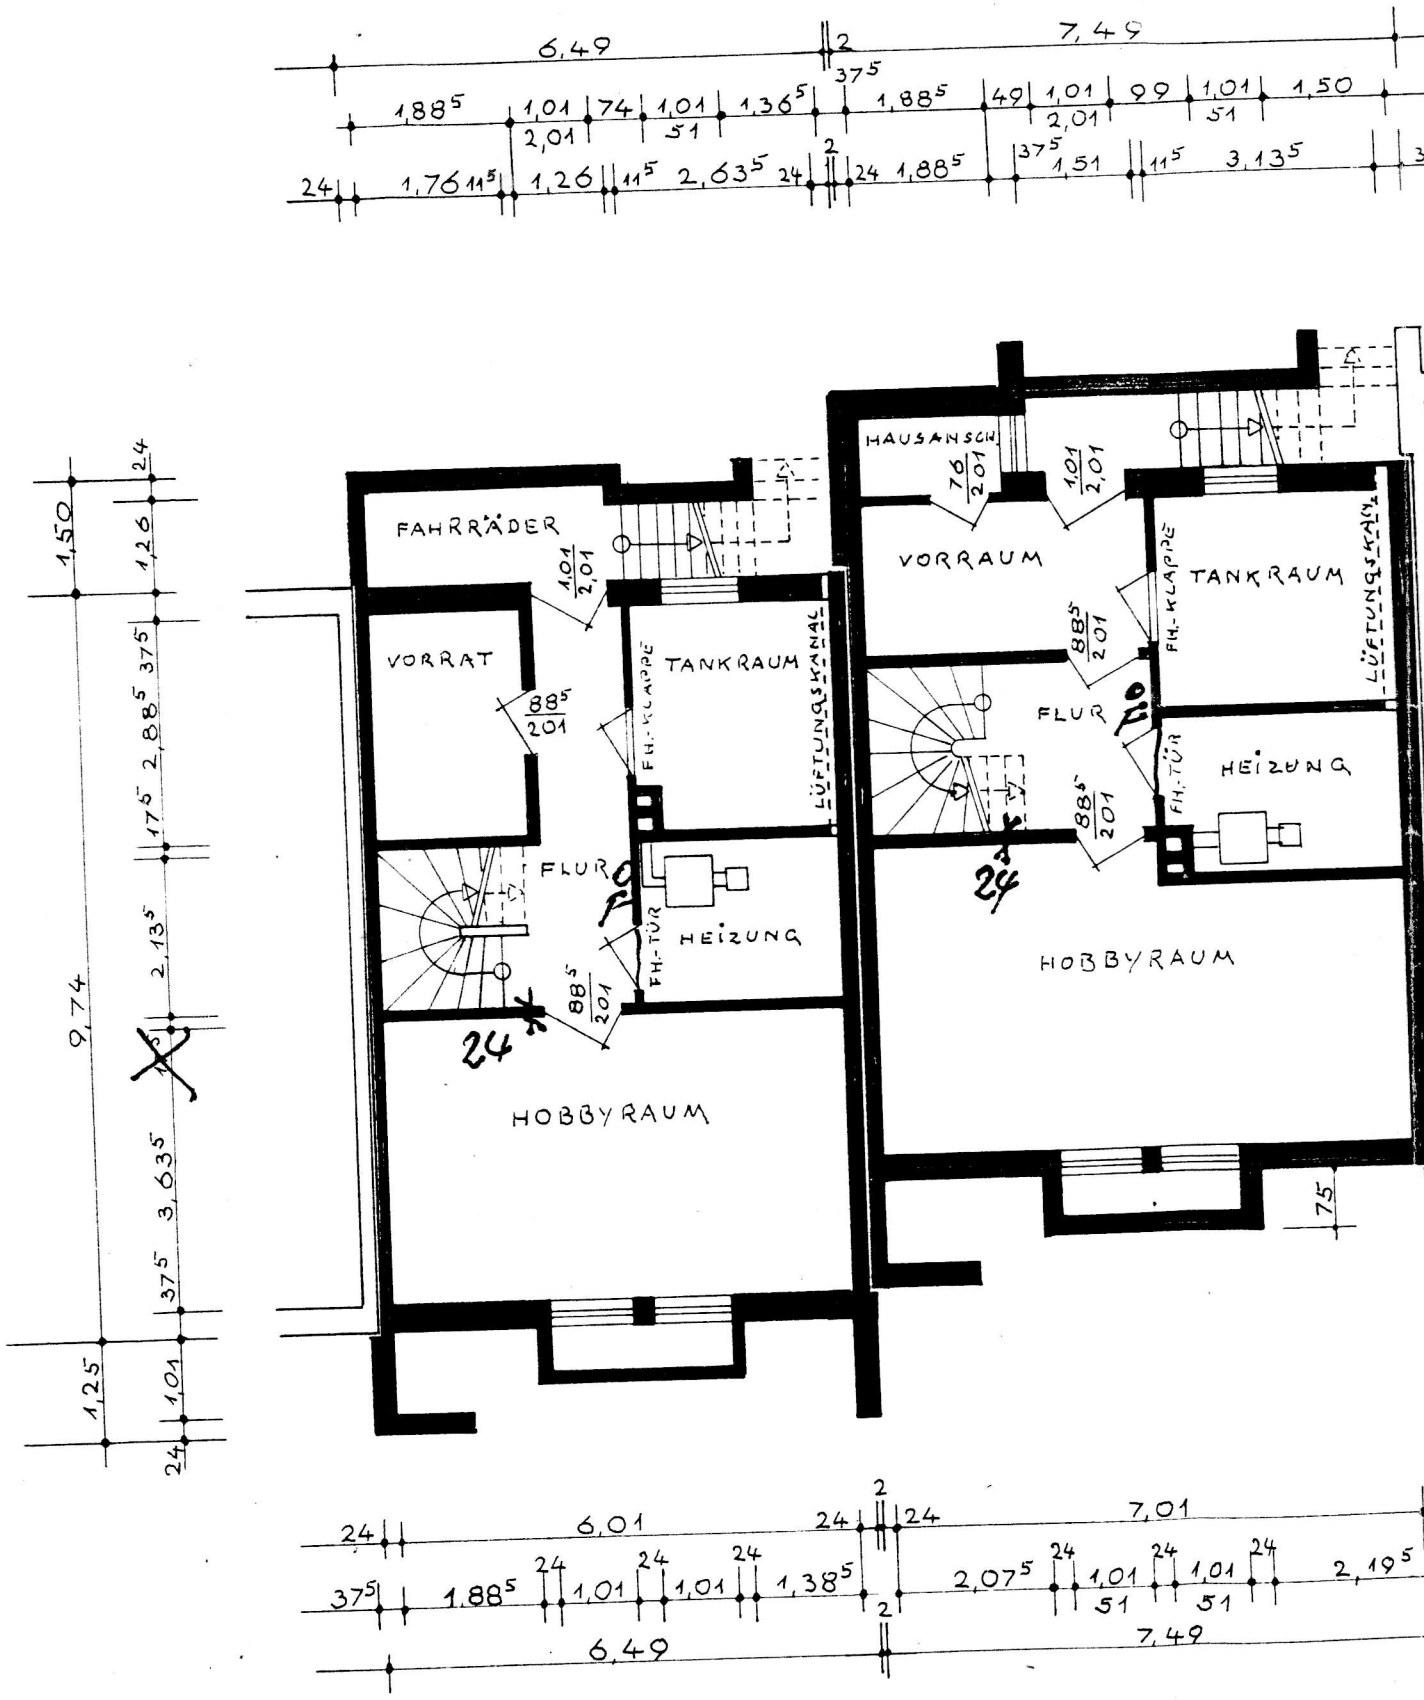
FAHRRÄDER
VORRAT
TANKRAUM
FH.-KLAPPE
LÜFTUNGSKANAL
FLUR
HEIZUNG
FH.-TÜR
HOBBYRAUM
HAUSANSCH.
VORRAUM
TANKRAUM
FH.-KLAPPE
LÜFTUNGSKANAL
FLUR
HEIZUNG
FH.-TÜR
HOBBYRAUM

TYP A