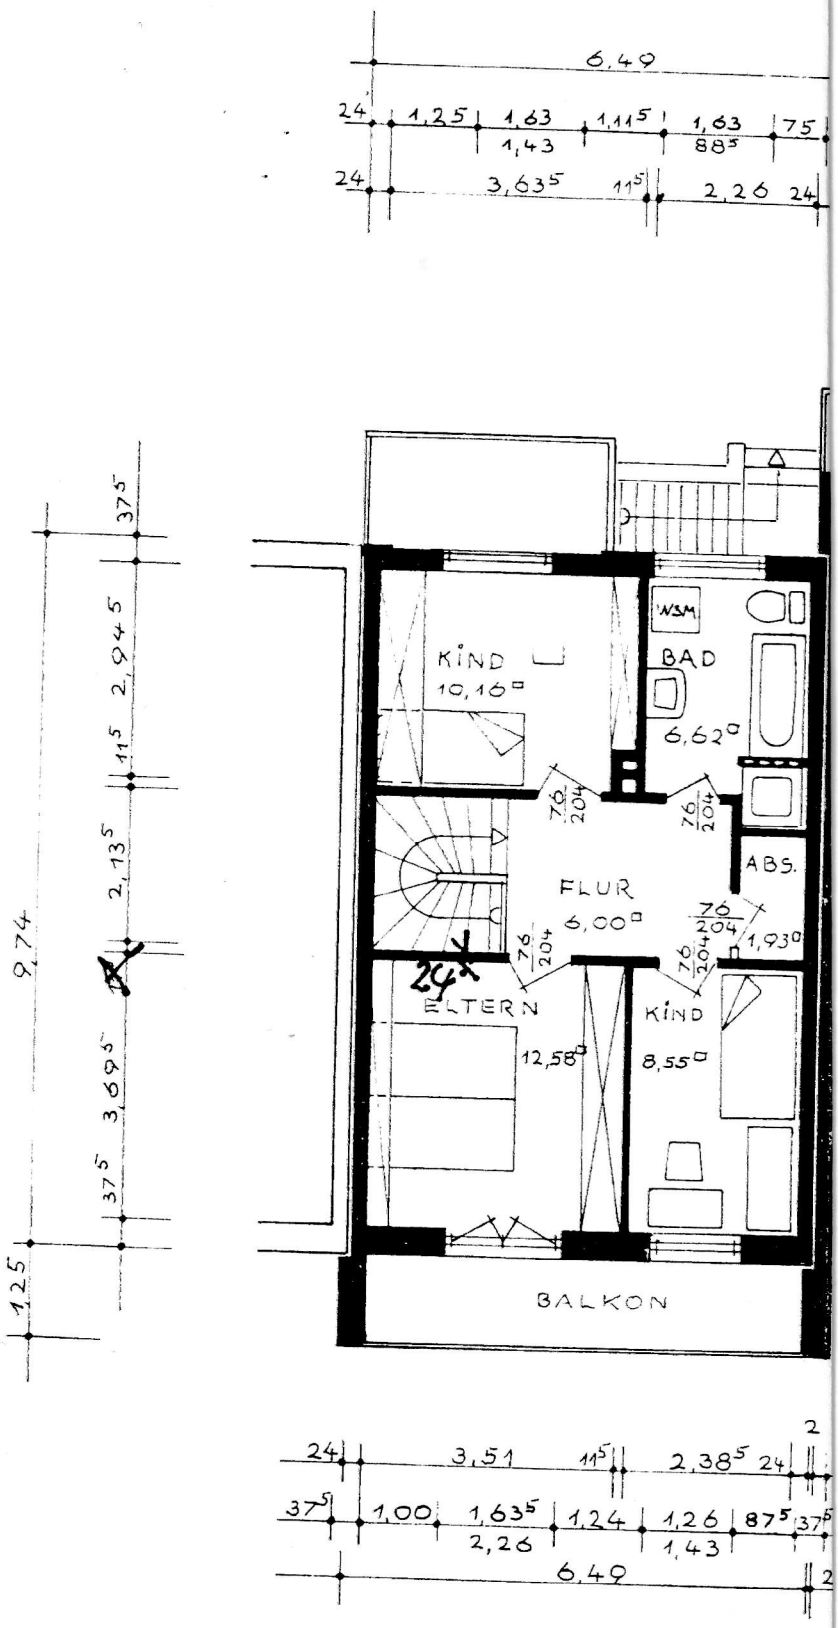

TYP B

WOHNFL = 49,45 M²

OBERGESCHOSS