

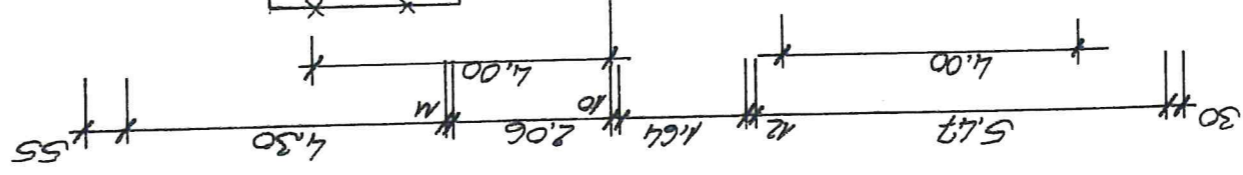


1. Obergeschoß

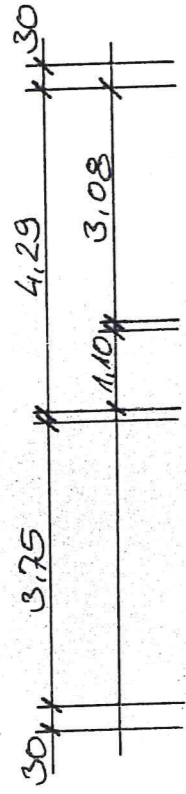

Wohnung 3

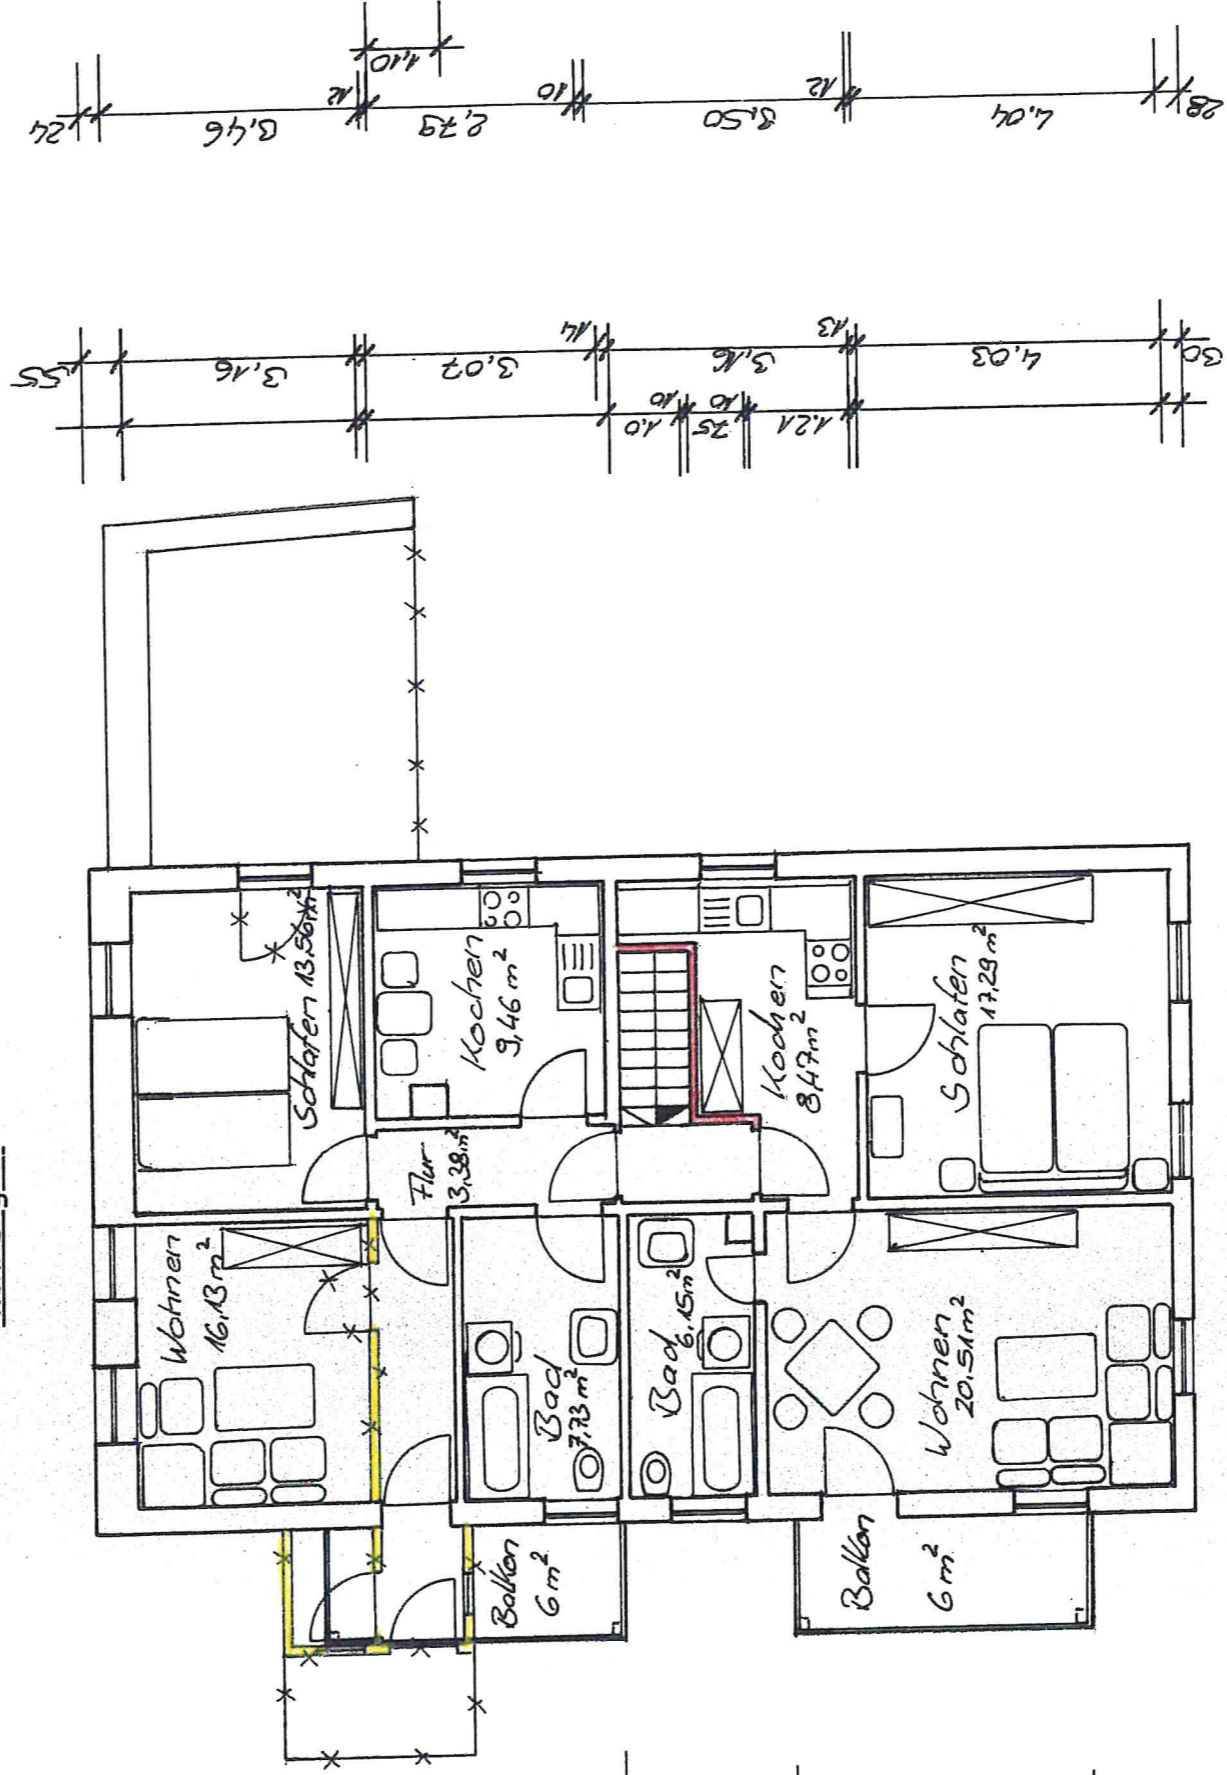

Wohnung 2

