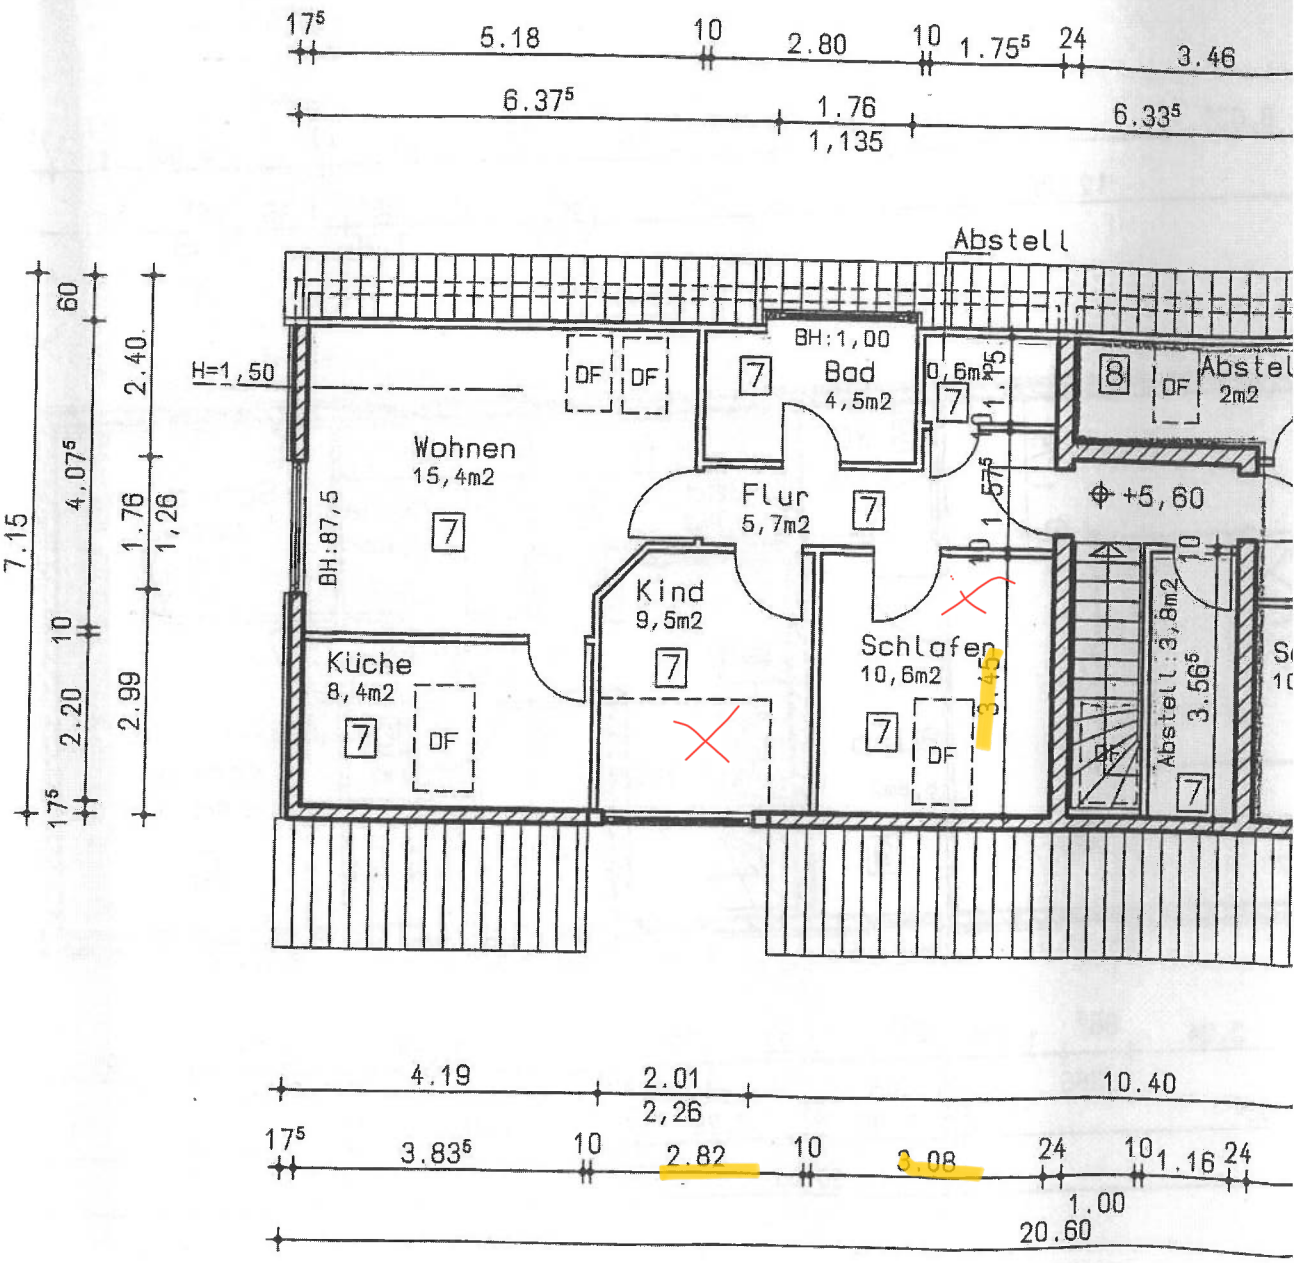GRUNDRISS DACHGESCHOSS