



1
Baurechnung Am Markt Spillmiser Weg 42



Ansicht

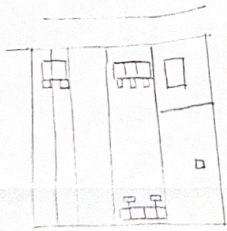


Situationsplan

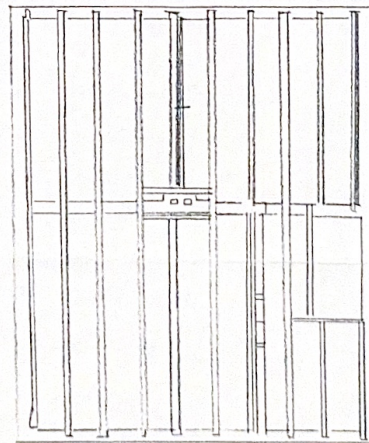


Balkenlage


Baurechnung
 Spillingerstr. Weg 42
 Emmenrich

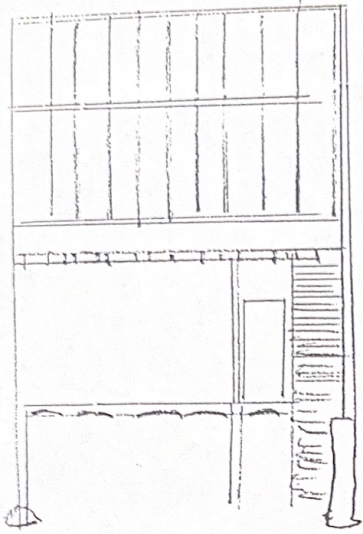


Schnitt

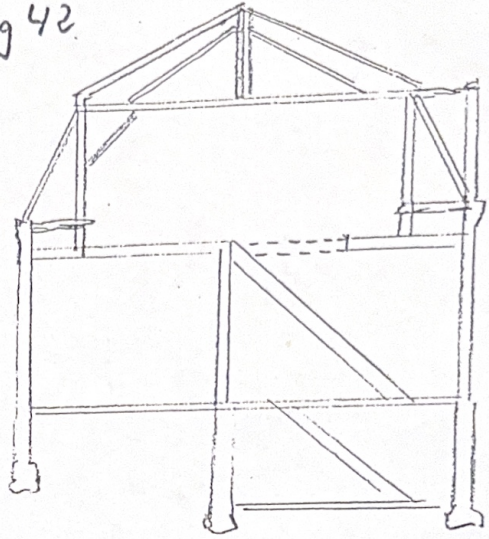


Schnitt

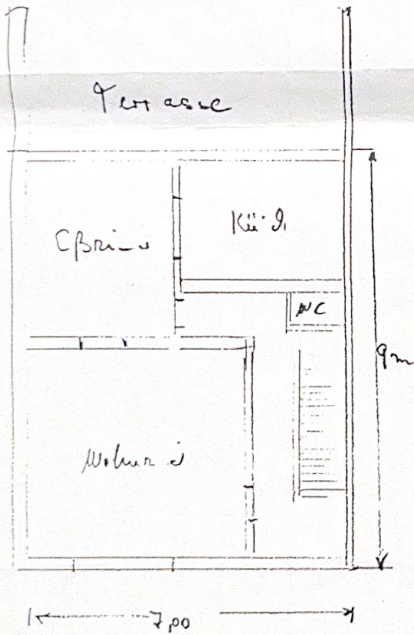


Erdgeschoss

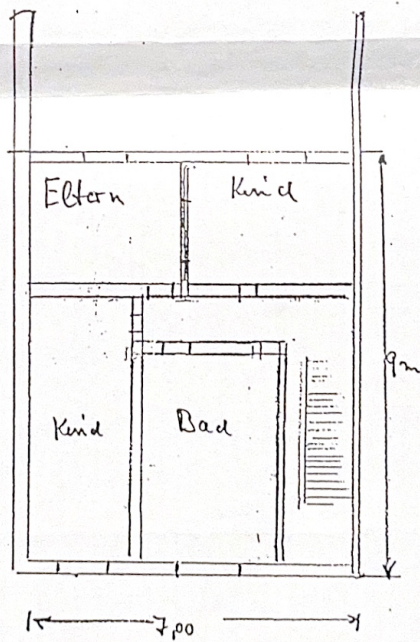



Dachgeschoss

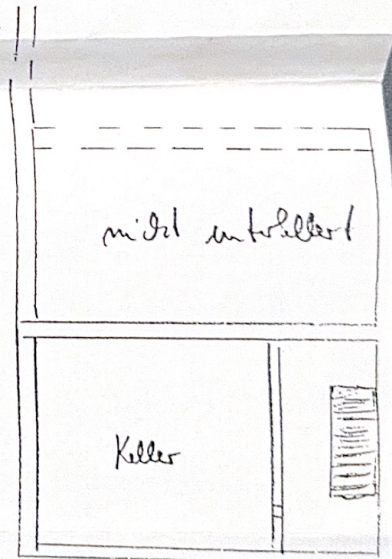

Keller

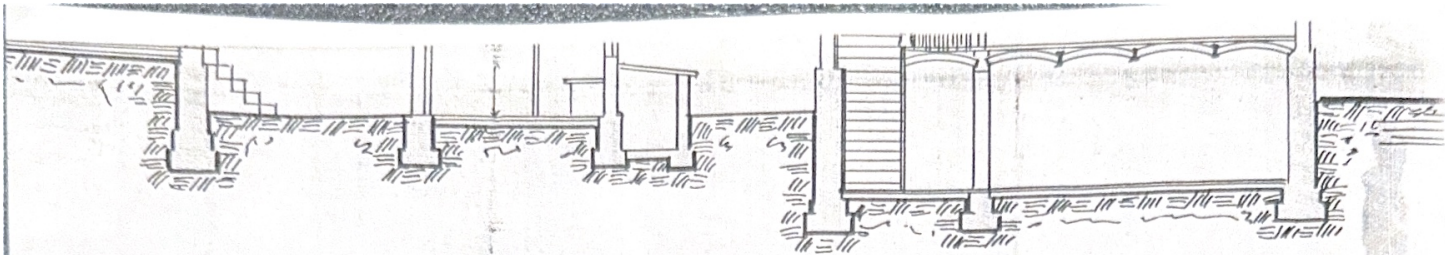

Schnitt C-D

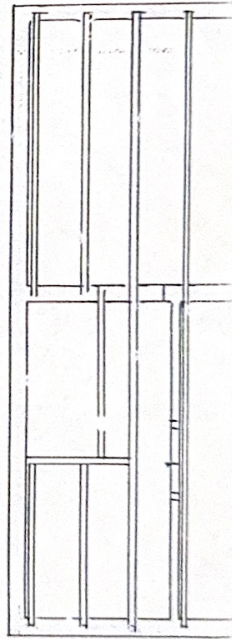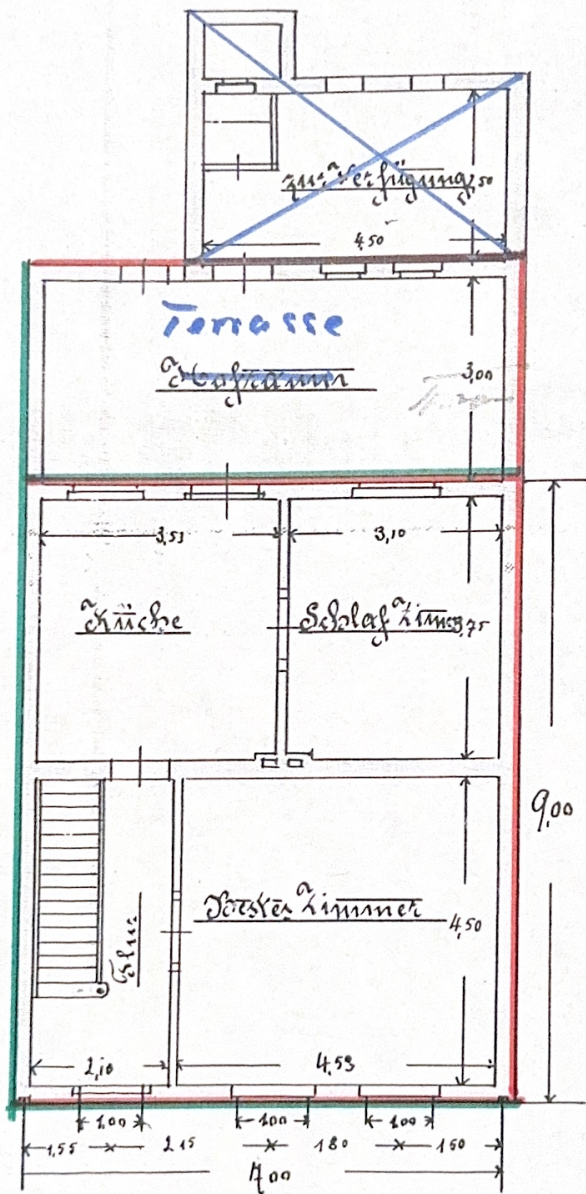

Erdgeschoss

Balk

Erweiterung der 6.1.95
H. Bauerle