

Jürgen Koerber Architekt BDA

Kiek över 16 18374 Osteheilbad Zingst
Tel. 038232-80505 Fax 038232-12190

2006-01-22 JK/V 59310/17/52

Bauzahlen für Projekte:


Straminke 2 (Landgang)
Nebengebäude

39 m² NF

151 m³ umb. Raum

97 312 458 97


Eingang
ausgebaut
möglich
+ vorhanden

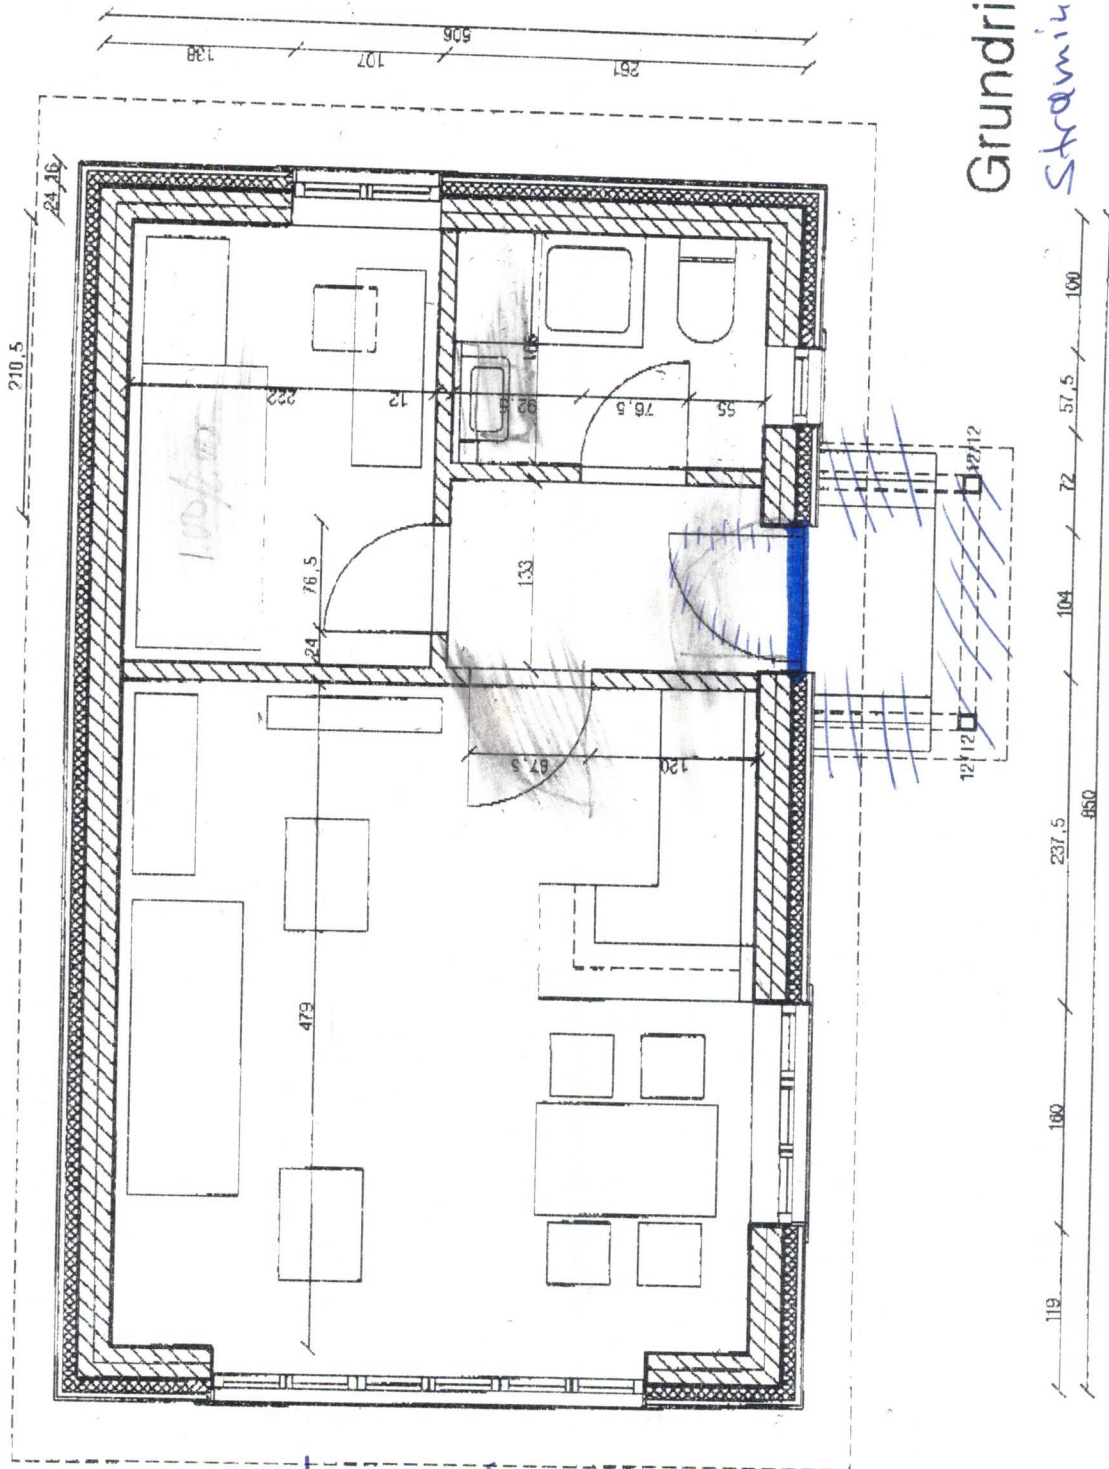


hier Eingang
vorhanden bzw.
möglich

Grundriss / Maße
Struktur 2

Option einer Raumaufteilung
entspricht in etwa dem
derzeitigen Bestand

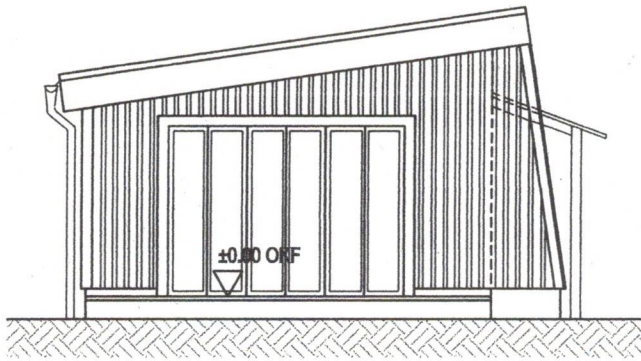

WESTANSICHT

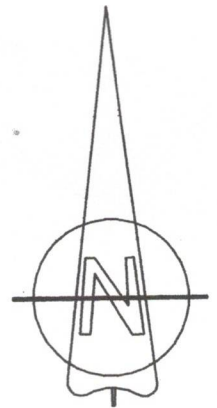

10. Mai 2004

BAUVORHABEN: 59353	SANIERUNG FERIENHAUS STRAMINKE 2a 18374 SEEHEILBAD ZINGST
BAUHERR:	KIEK ÖVER GRUNDSTÜCKSGESELLSCHAFT GbR TIROLER WEG 10 50858 KÖLN
ARCHITEKT:	KOERBER, HAGER + HAGE PLANUNG GmbH MAARSTR. 23, 50858 KÖLN FON: 0221-489023, FAX: 0221-4890240 KOERBER HAGER + HAGE PLANUNG GmbH

59353-100

INHALT: GRUNDRISS ANSICHTEN ---	MASSTAB: M 1:100
	DATUM: 04.2004
	GROESSE: DIN A2
	GEZ: TH/RAL
	PLOT: 30.04.2004
	CAD-BEZ: \59352_53_01