


ERDGESCHOSS GRUNDRISS M. = 1 : 100

- I = BAD
- II = KÜCHE
- III = VORPLATZ
- IV = WOHNZIMMER, a,
- V = WC
- VI = WOHNZIMMER, n,
- VII = BALKON

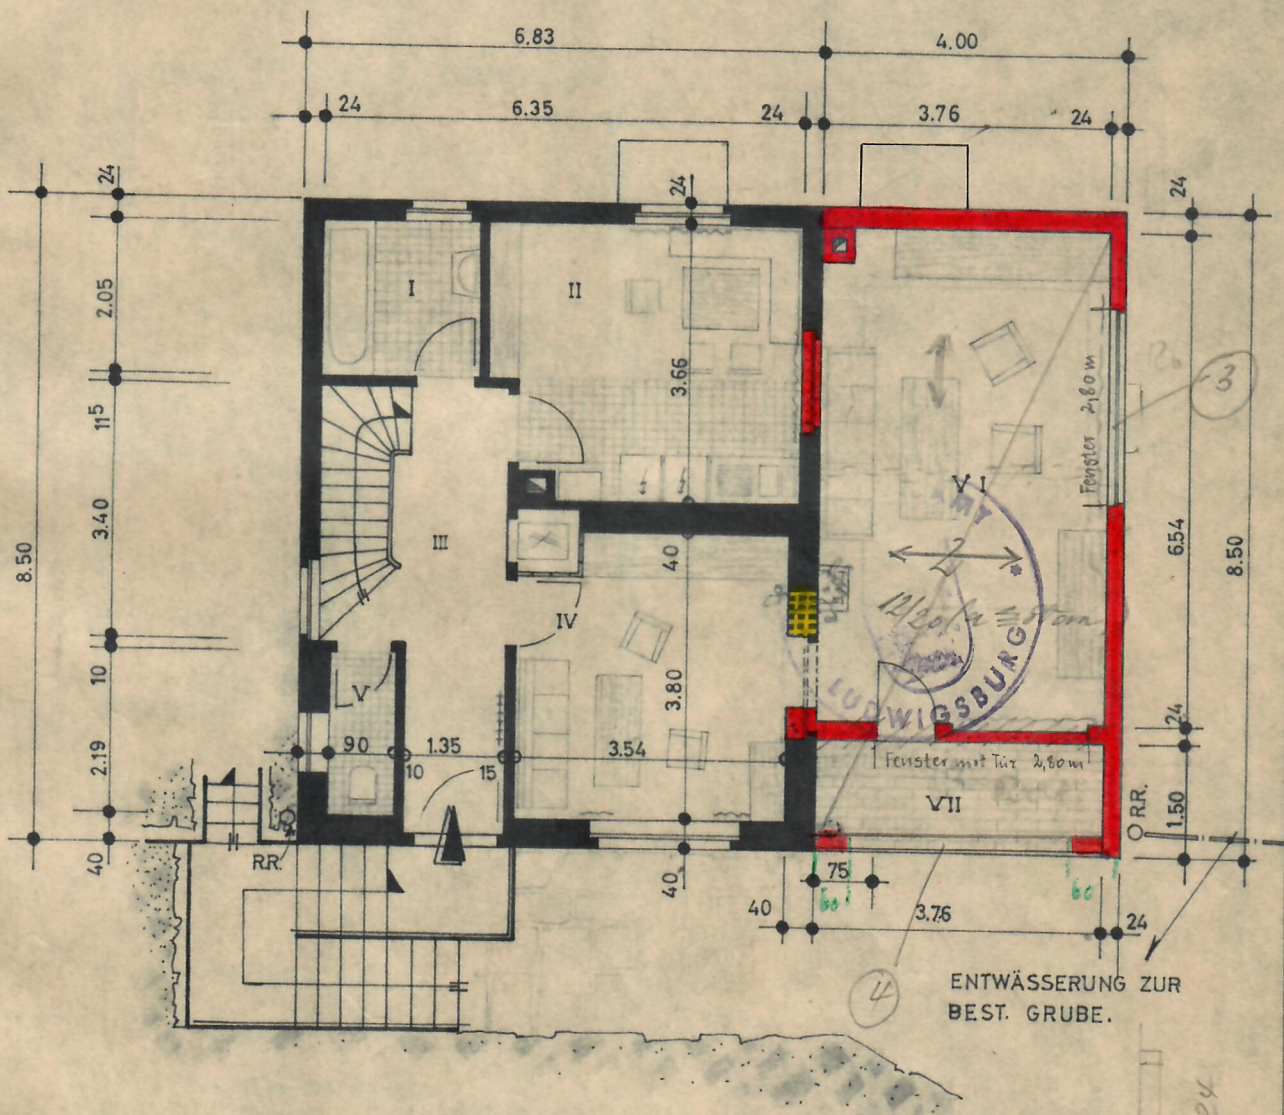

ANERANNT : KIRCHHEIM/NECKAR , DEN MÄRZ 1969

DER BAUHERR :

GEFERTIGT : KIRCHHEIM/NECKAR , DEN MÄRZ 1969

BAU. JNG. :


