


Datum 24.03.2026 // Teilungserklärung.de

Legende Abkürzung:
GE = Gemeinschaftseigentum

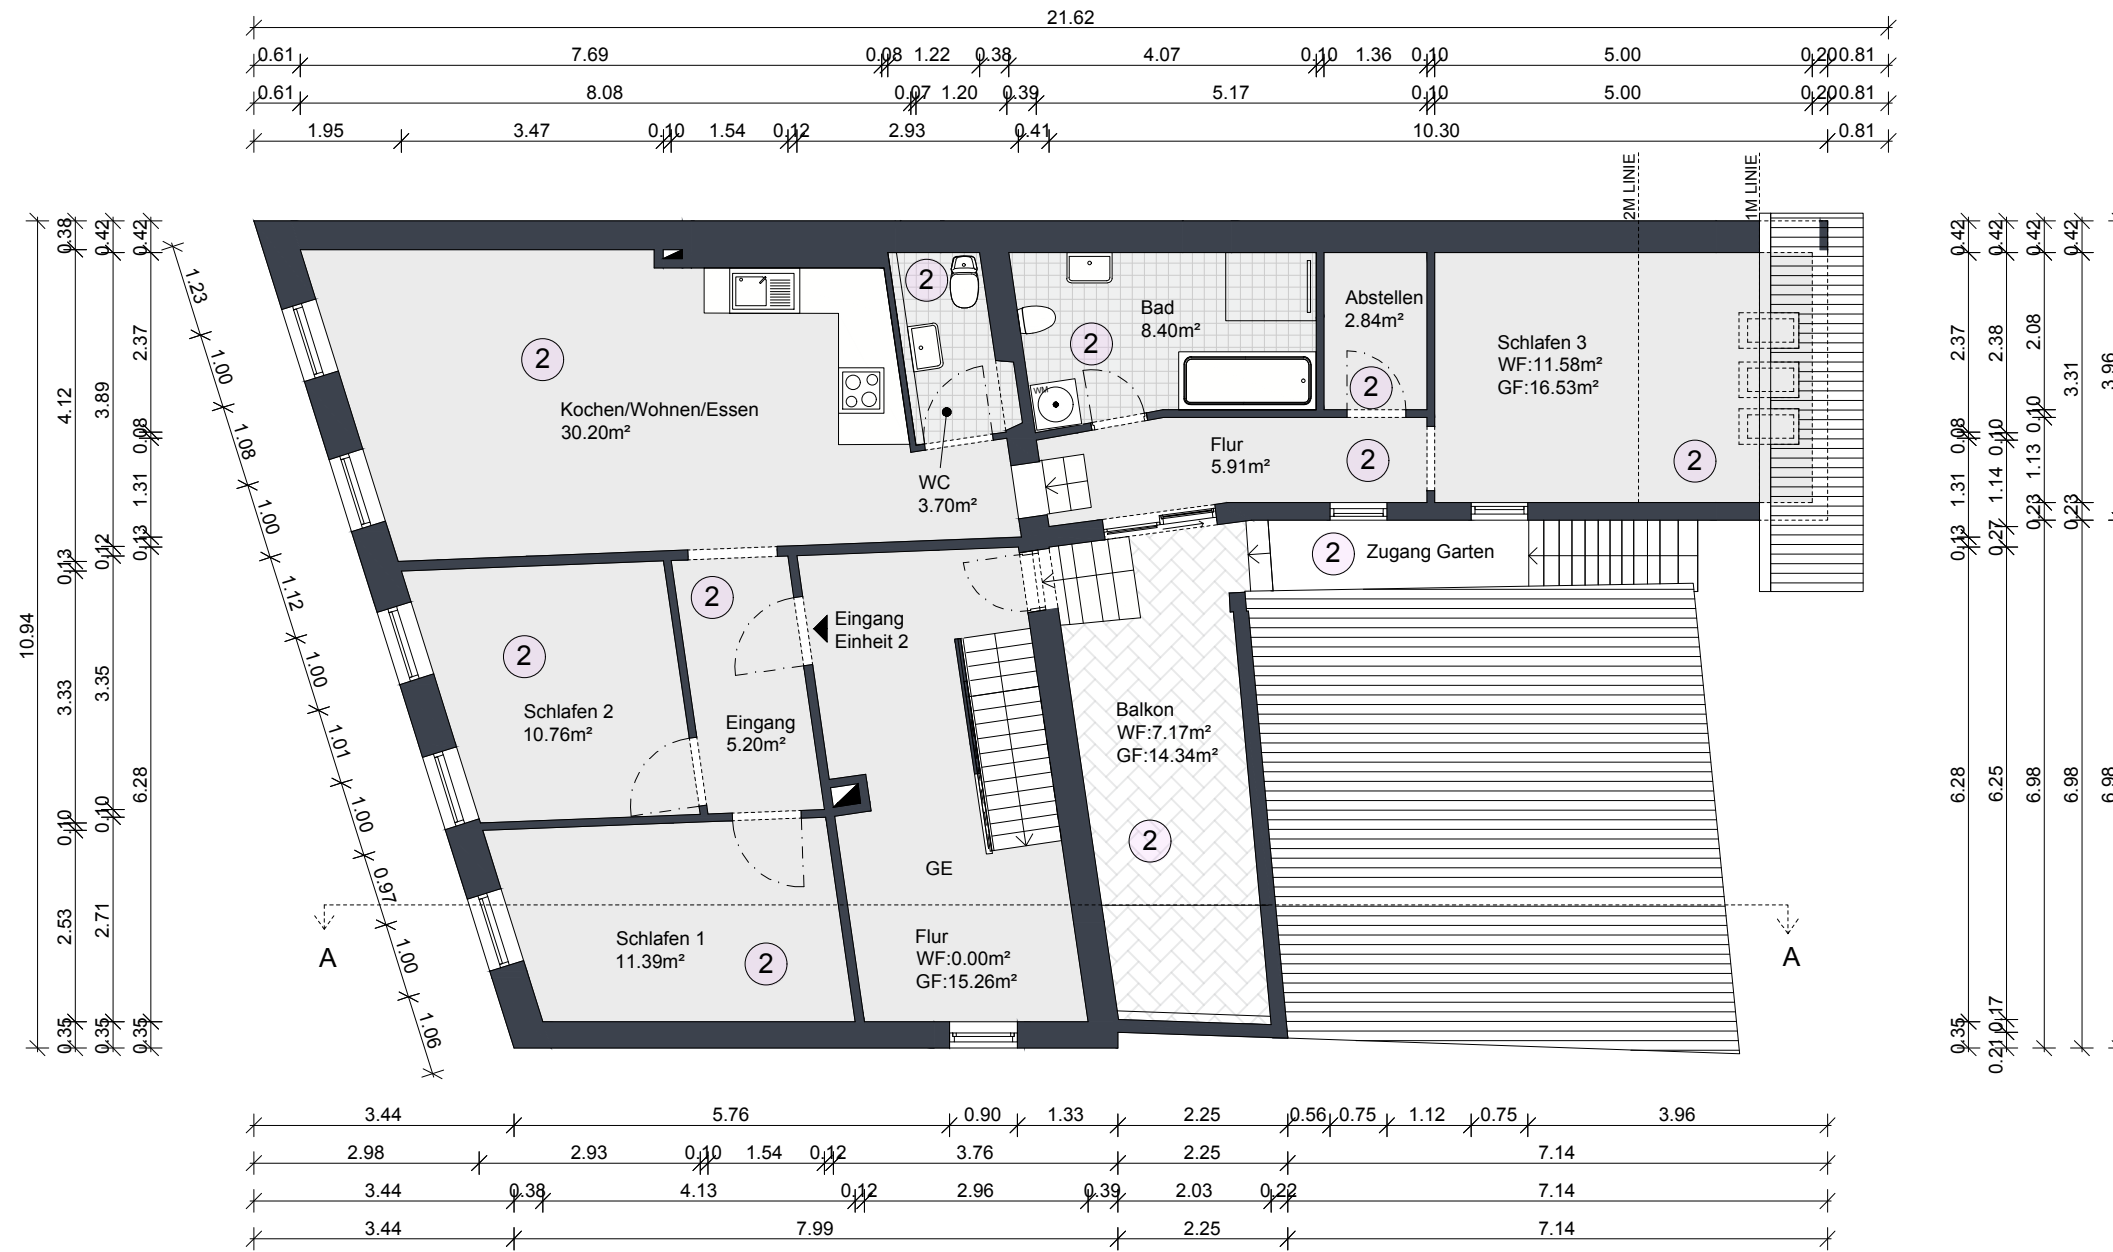

Maßstab 1:100



Die Ermittlung der Flächen erfolgte aufgrund einer CAD-Zeichnung nach WoFIV (BGBl. S. 2346).
Das Objekt wurde vom Auftragnehmer besichtigt und ein digitales Aufmaß erstellt

FRANK LAKMANN
B.A. INNENARCHITEKTUR
Unterschrift Ersteller | Frank Lakmann, B.A. Innenarchitektur [FH]