

Verzeichnis der Bausachen 19..... Nr.....

Bautagebuch 19..... Nr.....



3te Fertigung

Gemeinde Schorndorf

Kreis Waiblingen

Baugesuch

de.S.

Herrn Hugo Mühlhäuser,

Gipsermeister in Schorndorf



betreffend Erstellung eines 3-Familienhauses

auf dem Grundstück Geb. Nr., Parz. Nr. 1684/6

an der Uhlandstr. 66 + 68 straße - platz

Architekt
Ernst Rube Bau-Ing.
Schorndorf Tel. 869
Marienstraße 59

Schorndorf LAGEPLAN

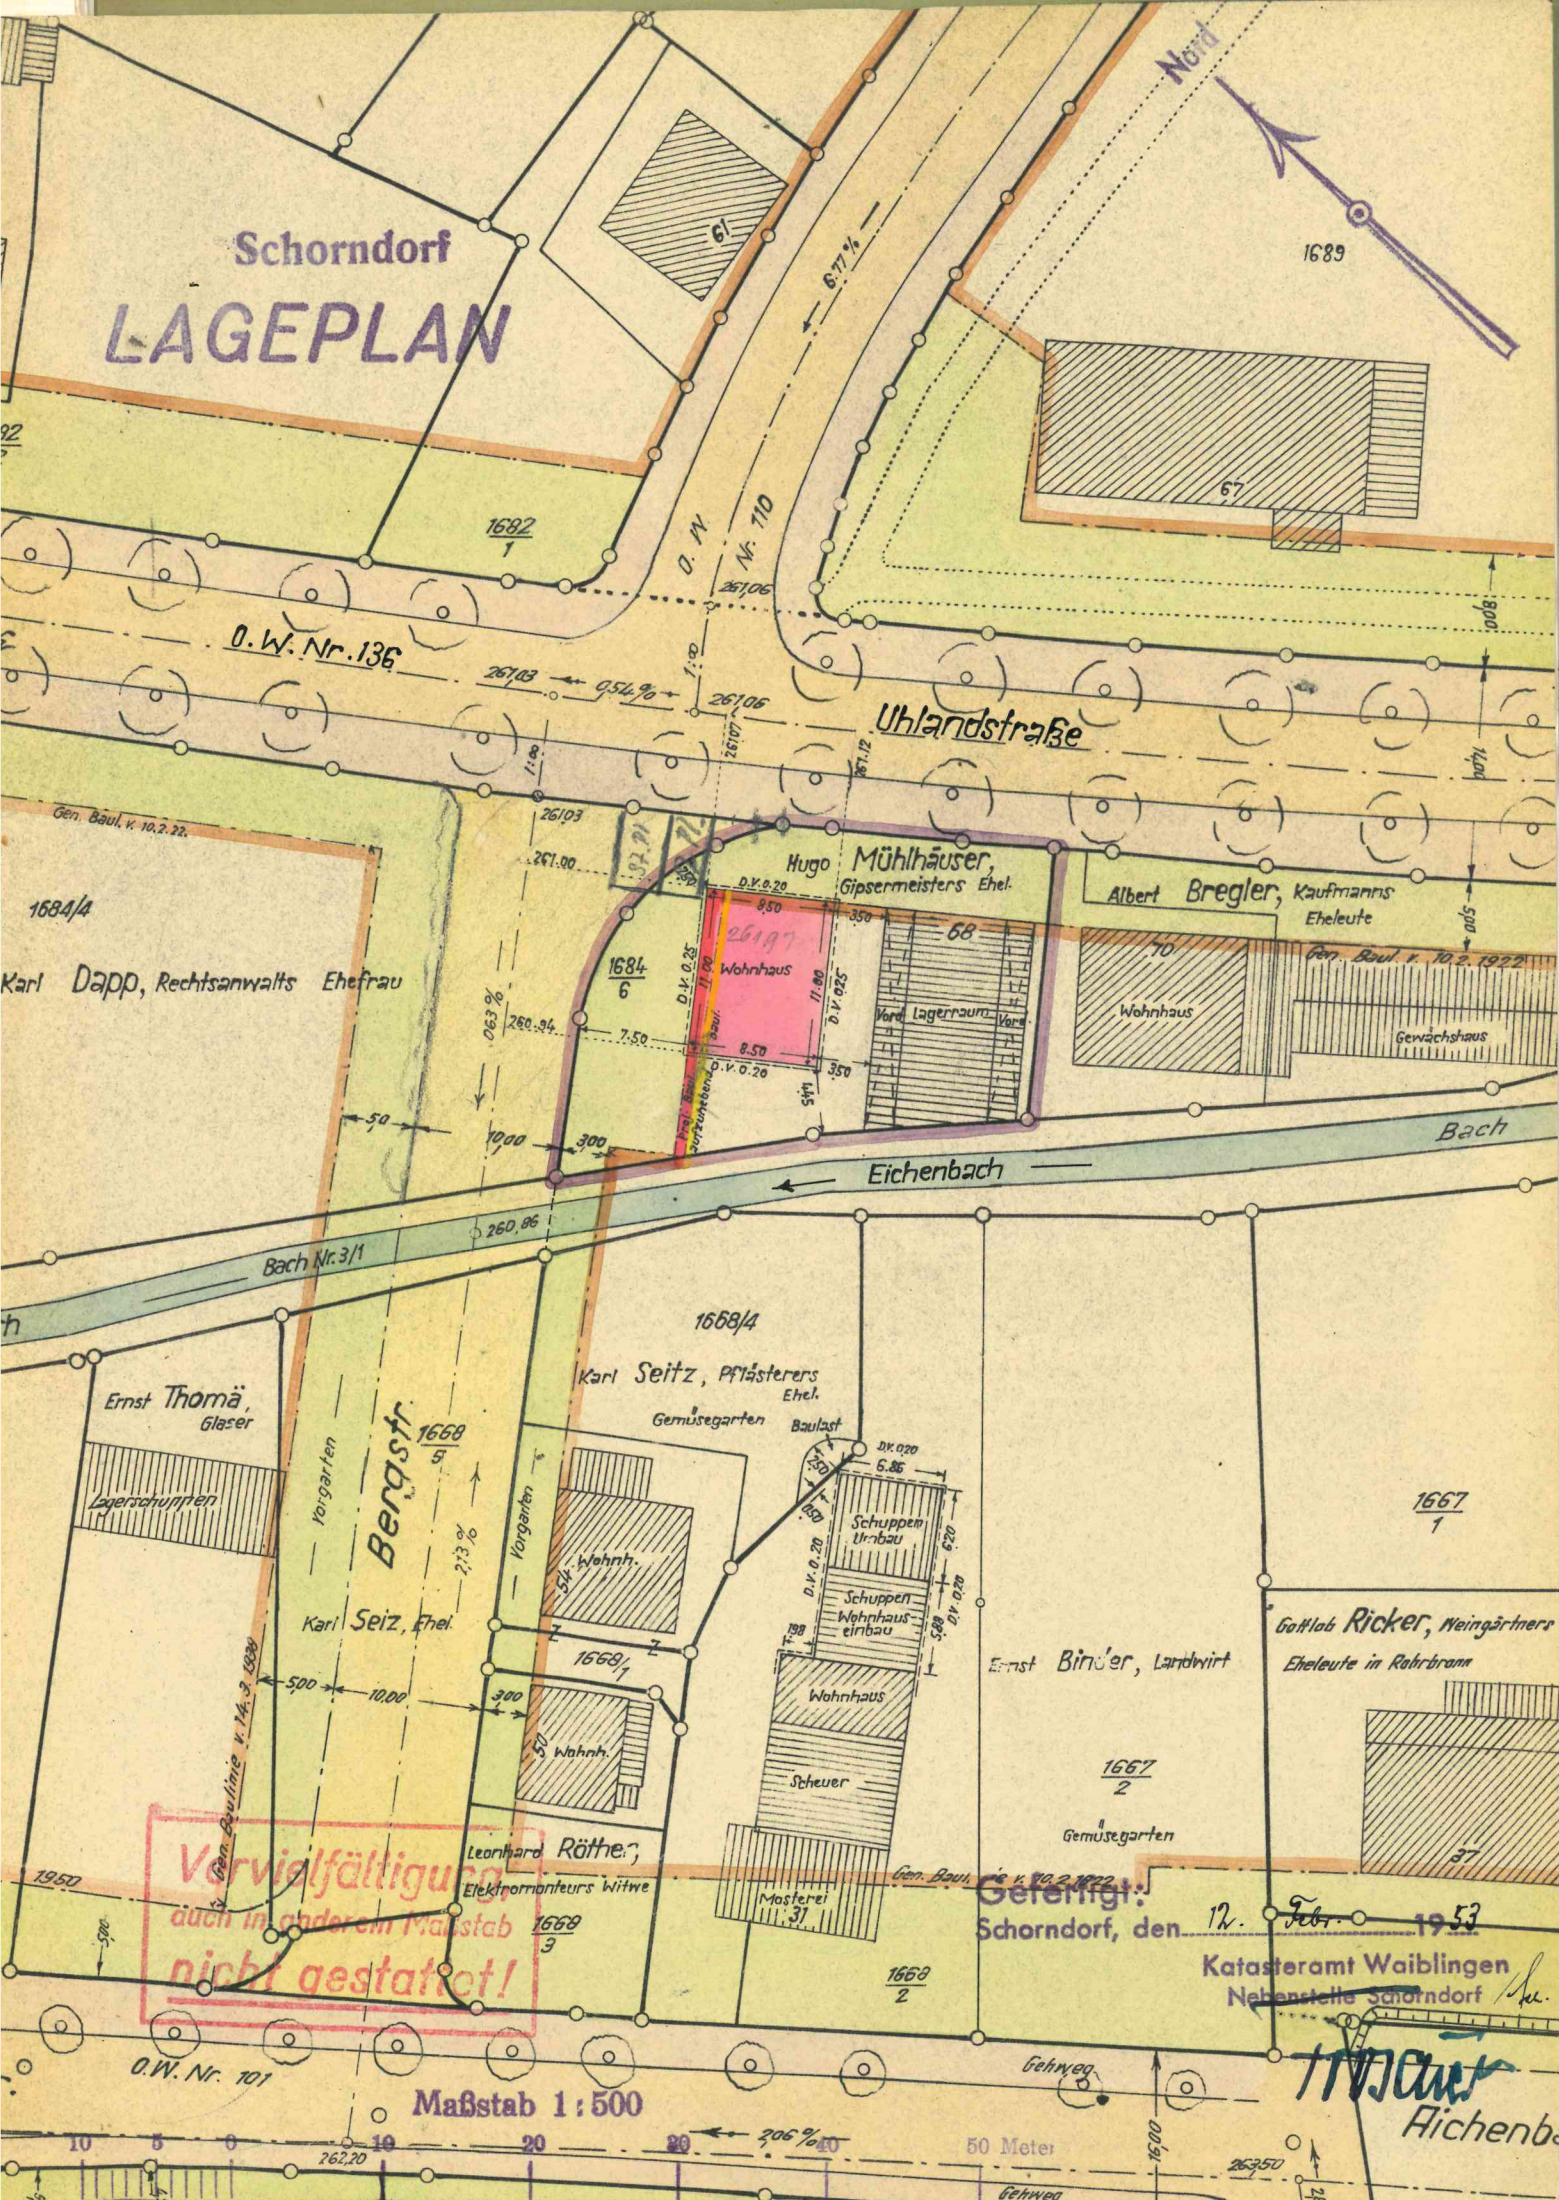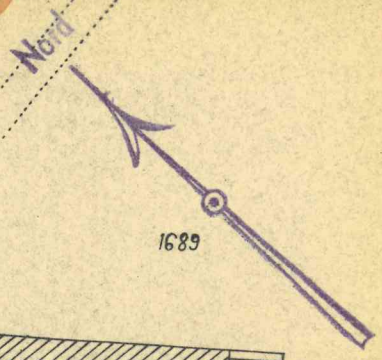

12

13

Gen. Baul. v. 10.2.22.

1684/4

Karl Dapp, Rechtsanwalts Ehefrau

h

Ernst Thomä, Glaser
Lagerschuppen

Karl Seitz, Ehel.
Vorgarten

Gen. Baul. v. 14.3.1938

O.W. Nr. 101

**Ver vielfältigung
auch in anderem Maßstab
nicht gestattet!**

Maßstab 1 : 500

1668/4

Karl Seitz, Pfärsters Ehel.
Gemüsegarten

Wohnh.

Wohnh.

Leonhard Rötter;
Elektronenteurs Witwe

Schuppen
Urbau
Schuppen
Wohnhaus
einbau
Wohnhaus
Scheuer
Masterei

Hugo Mühlhäuser,
Gipsermeisters Ehel.

Wohnhaus

Vord. Lagerraum

Albert Bregler,

Kaufmanns
Eheleute

Wohnhaus

Gewächshaus

Ernst Binzer, Landwirt

Gottlob Ricker, Weingärtners
Eheleute in Rohrbrunn

Schorndorf, den 12. Feb. 1953

Katasteramt Waiblingen
Nebenstelle Schorndorf


Handwritten signature

Eichenbach




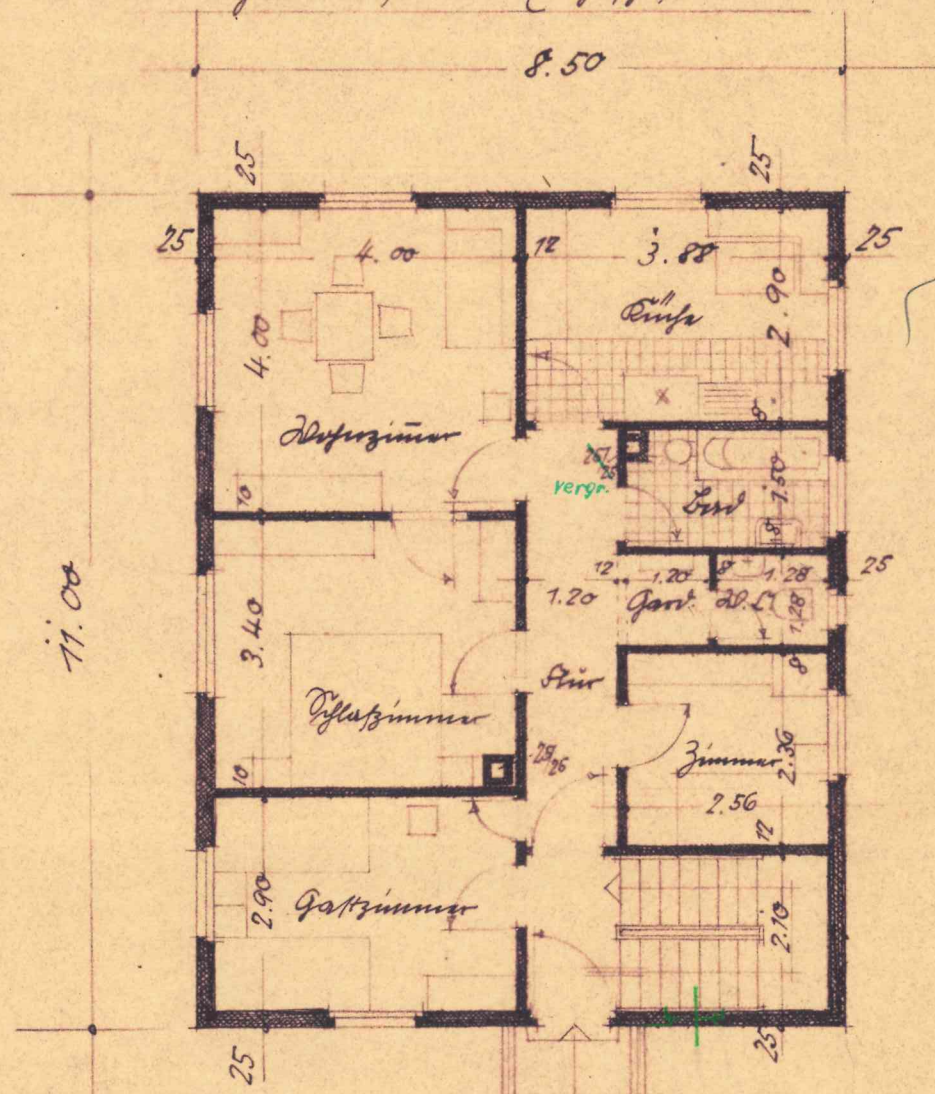



Wohnhaus, Schorndorf.

Genehmigt
durch baugesetzliche Entscheidung
des Bürgermeisters der Stadt Schorndorf
vom 2. März 1953
Tagbuch Nr. 31

Grundriß v. Untergeschoß.

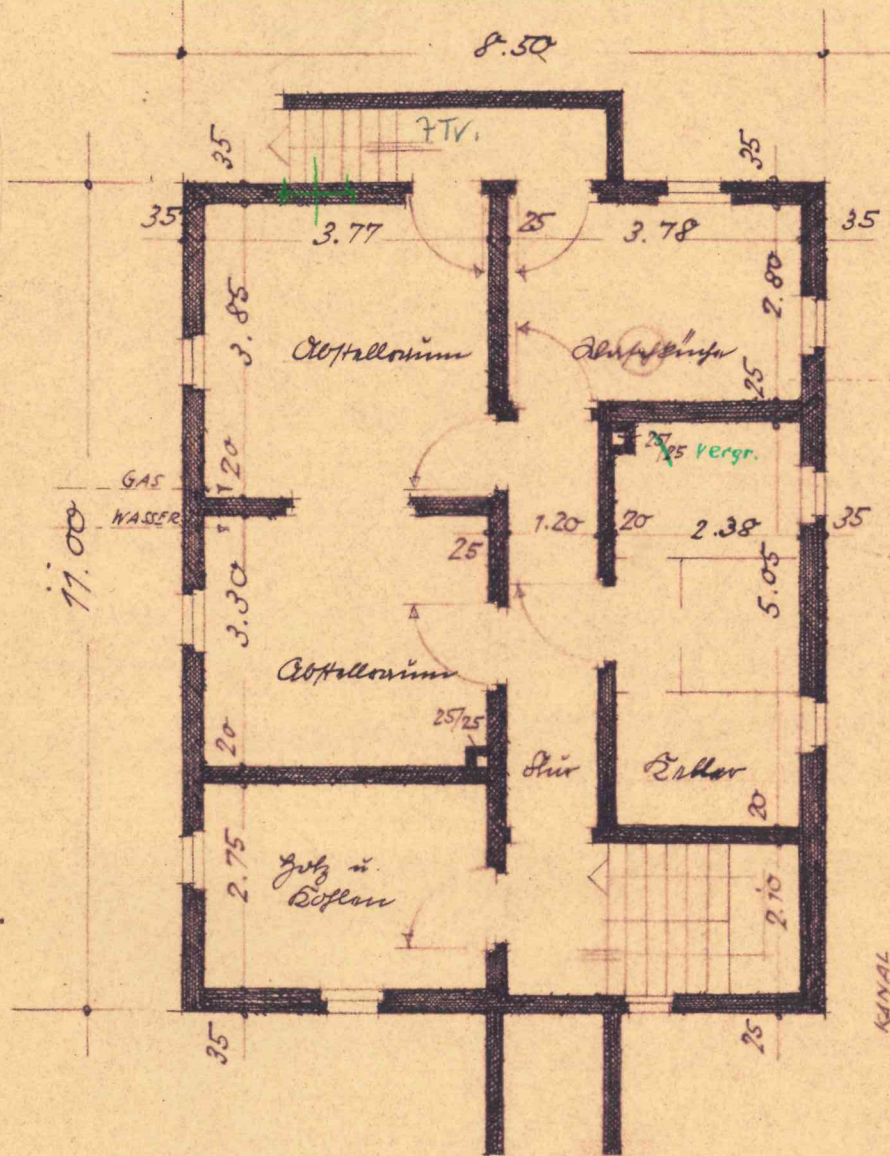

grüner Eingang:
2.3.53.
Fehl.

Entwurf:
Dr. Baier

Schorndorf,
30. Jan. 1953


gezeichnet:
Dr. Baier

Kuno Winkler & Co.

Architekt
Ernst Rube Bauingenieur
Schorndorf Tel. 809
Marienstraße 59


Grundriß d. I. Stock

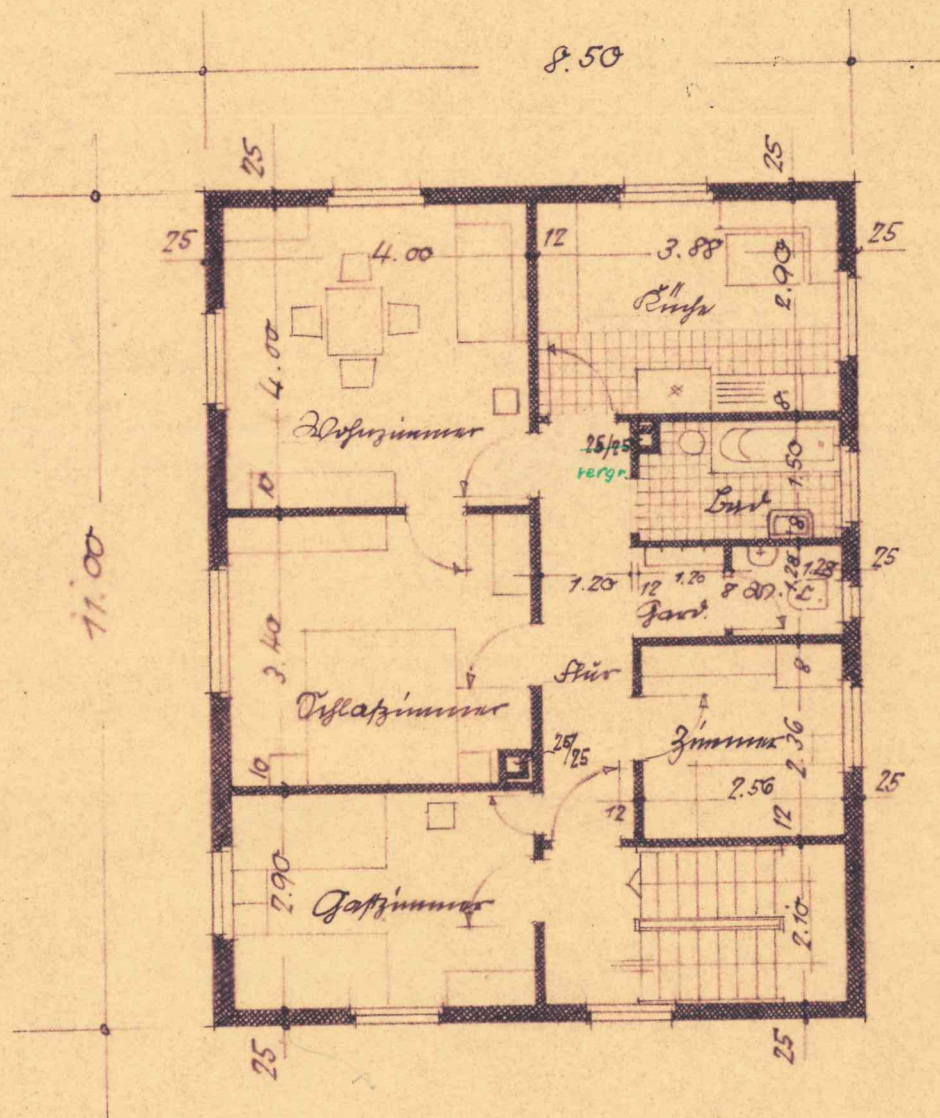

der Bauführer:


Kuno Mühlenstein.

Gefährer, Gieselerstr., Schorndorf.



Genehmigt
durch baugesetzliche Entscheidung
des Bürgermeisters der Stadt Schorndorf
am 19. März 1953
Sach Nr. 31

Genehmigt
durch baugesetzliche Entscheidung
des Bürgermeisters der Stadt Schorndorf
vom 24. April 1953 8,50
Tagbuch Nr. 37

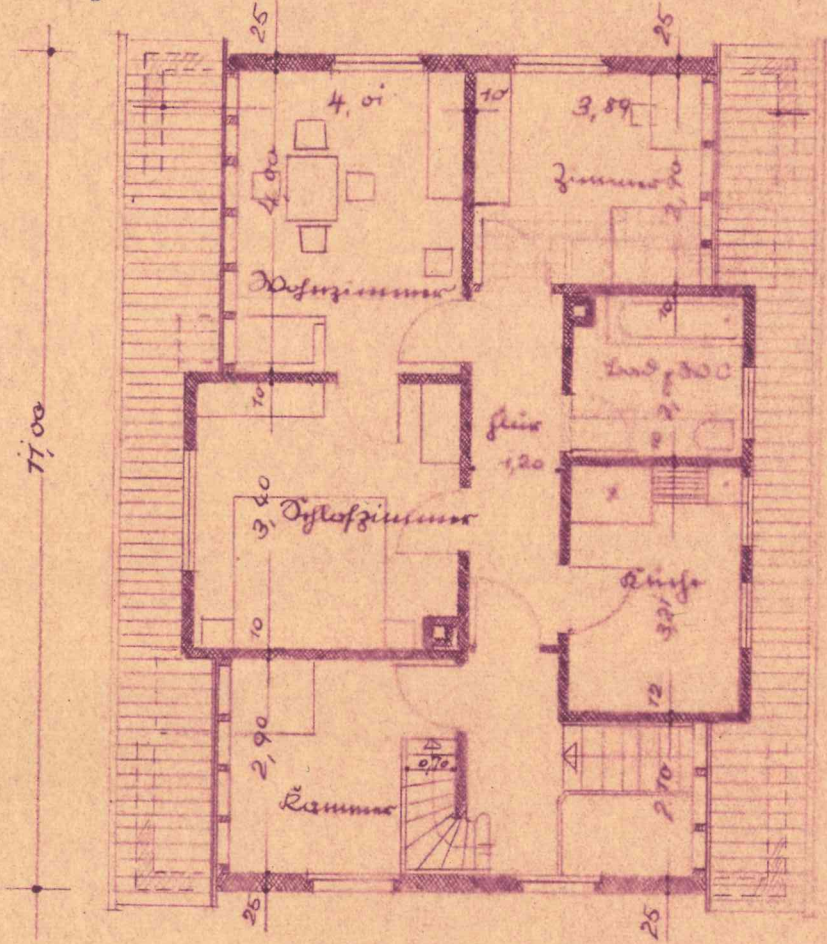

Gründungs-Eintrag:
2.3.53. *gilt*

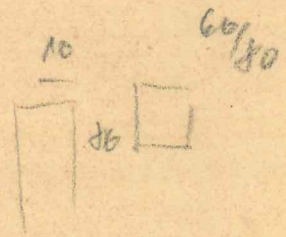

Ansicht zum Verstoß 1:100

Ansicht zum Verstoß
vom 11.4.1953:

Rube

Ansicht zum Verstoß:

Kuno Mühlenner

Der Architekt:

Architekt
Ernst Rube Bau Ing.
Schorndorf Tel. 869
Marienstraße 59

3 - Familienhaus für Herrn Hugo Mühlhans, Tischlermeister. Schorndorf


1:100.

Genehmigt
durch baurechtliche Entscheidung
des Bürgermeisters der Stadt Schorndorf
vom 2. März 1953
Tagbuch Nr. 31

Im Querschnitt.

Bem.:

Umfassungswände mauerwerk.
Zwischenscheidewände mauerwerk.
alle gegliedert.
Wand u. Deckenbänke
in Holz.
Ausführung.
Deckenputz.
Baukosten ca 45 000.- DM.

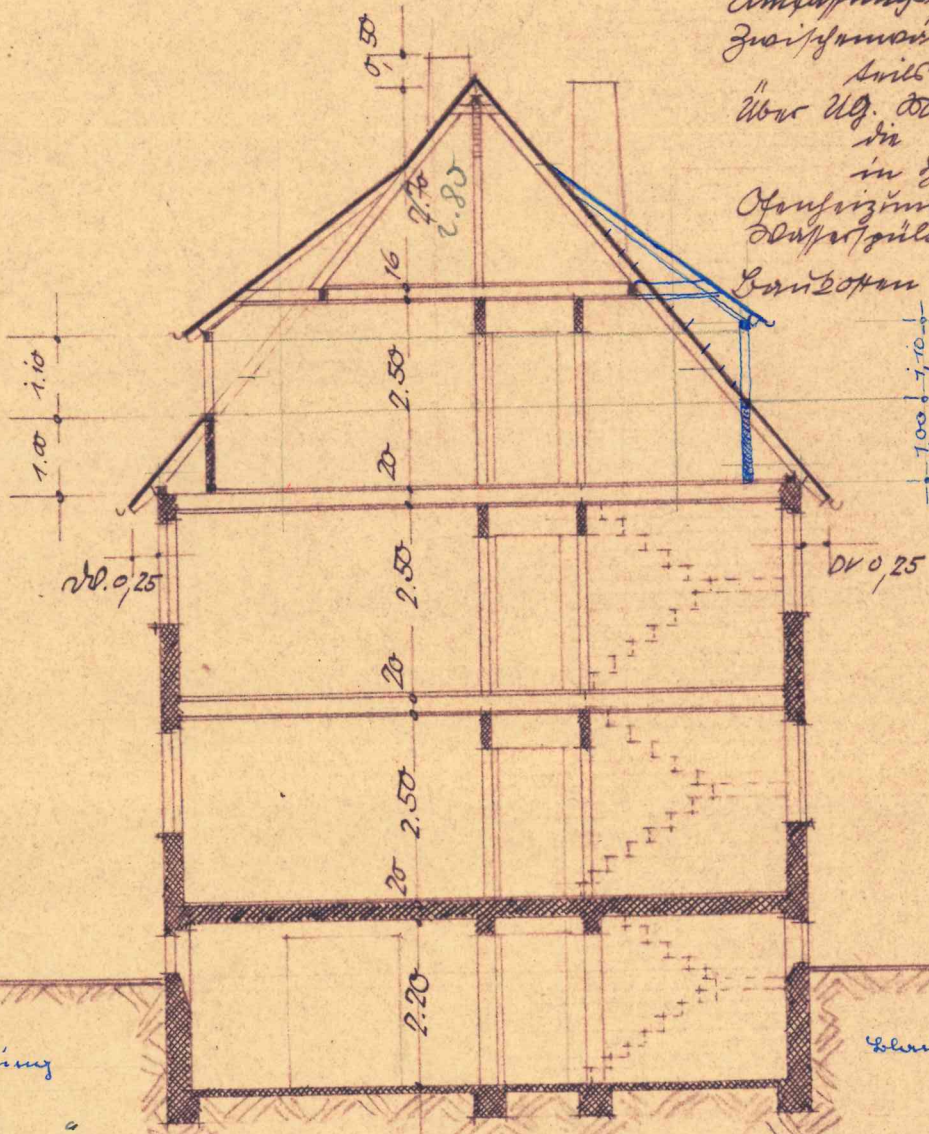

Best. Änderung
vom 2. März 1953:

Hugo Mühlhans.

Best. Änderung vom 11. 4. 1953:

Rube

Im Auftrag:

Herr Baifur:

Hugo Mühlhans.

Schorndorf, 30. Jan. 1953


Der Architekt:

Architekt
Ernst Rube B. Ing.
Schorndorf Tel. 166
Marienstraße 59

3- Familienhaus für Herrn

M = 1:100.

Ansicht gegen die Pfandstraße

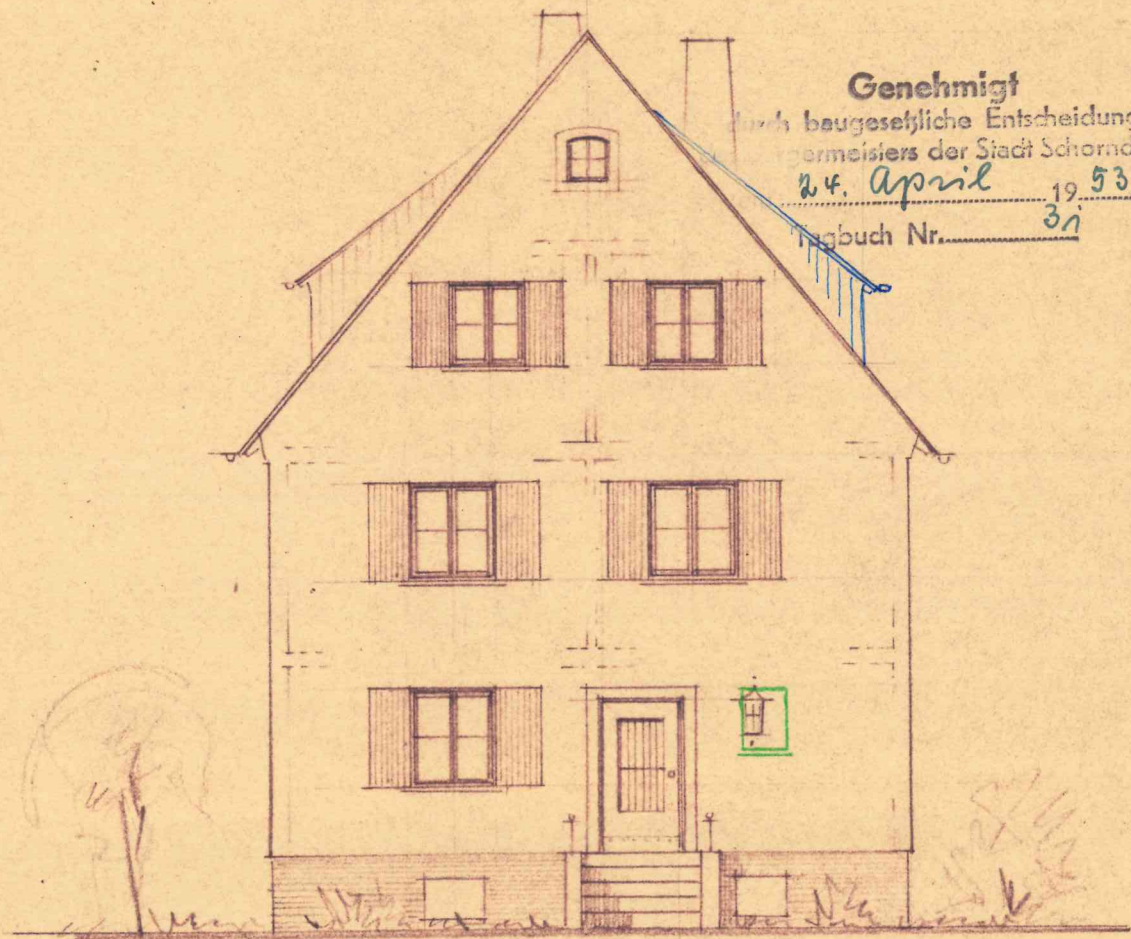

Lebende Änderung aus dem:

Kreis Mühlenhäuser.

Schorndorf,

Der Bürgermeister:

Kreis Mühlenhäuser.

Ansicht gegen Süden.



Ritter

der Organisat:

Architekt
Ernst Rube Bau-Ing.
Schorndorf Tel. 869
Marienstraße 59


Ausicht gegen Osten.

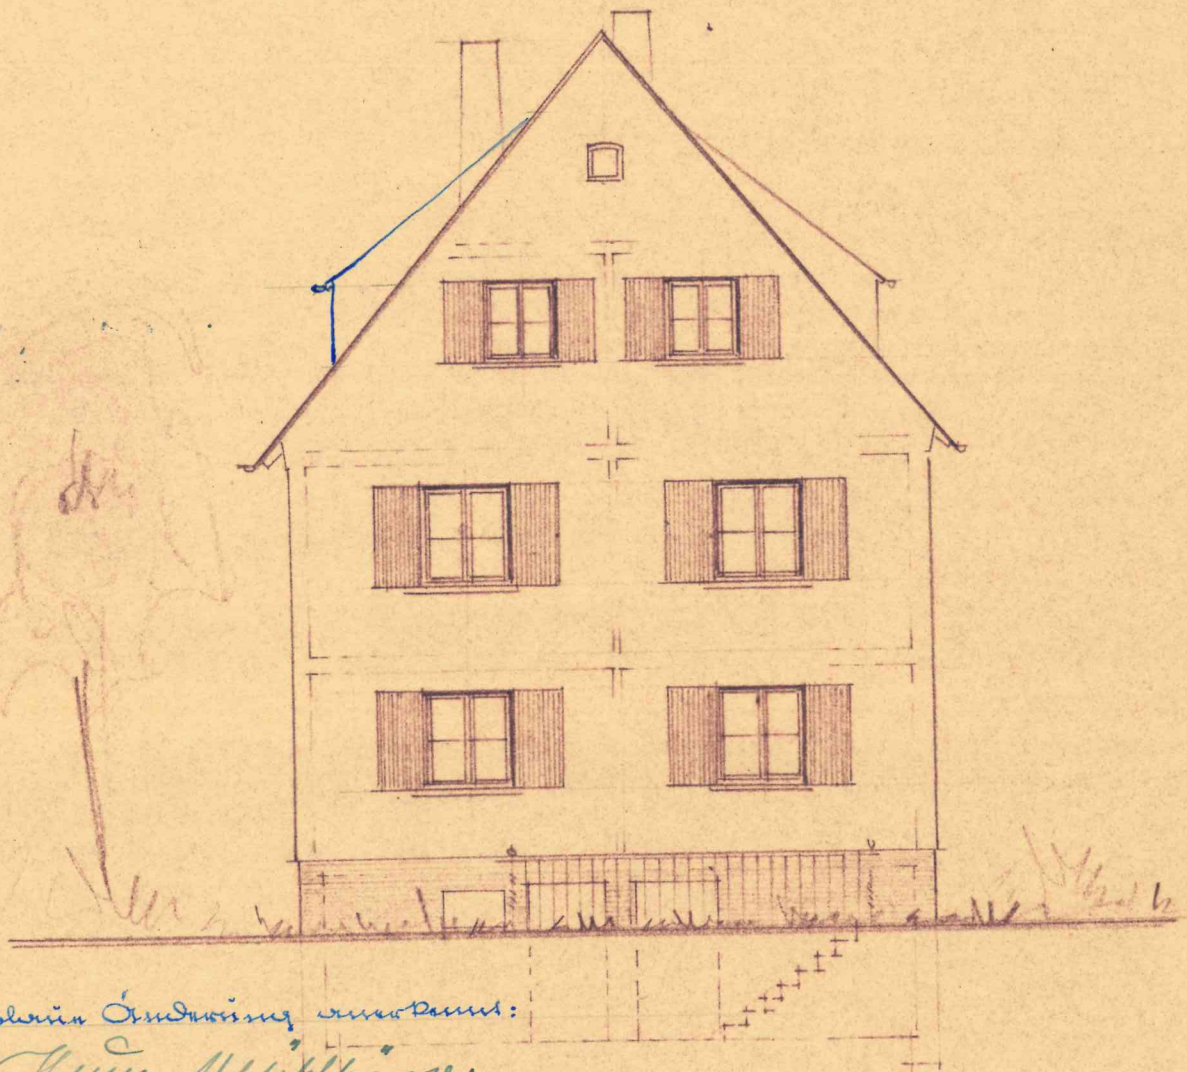







Genehmigt
durch baugesetzliche Entscheidung
des Bürgermeisters der Stadt Schorndorf
vom 2. März 1953
Tagbuch Nr. 31

Ansicht gegen Norden.

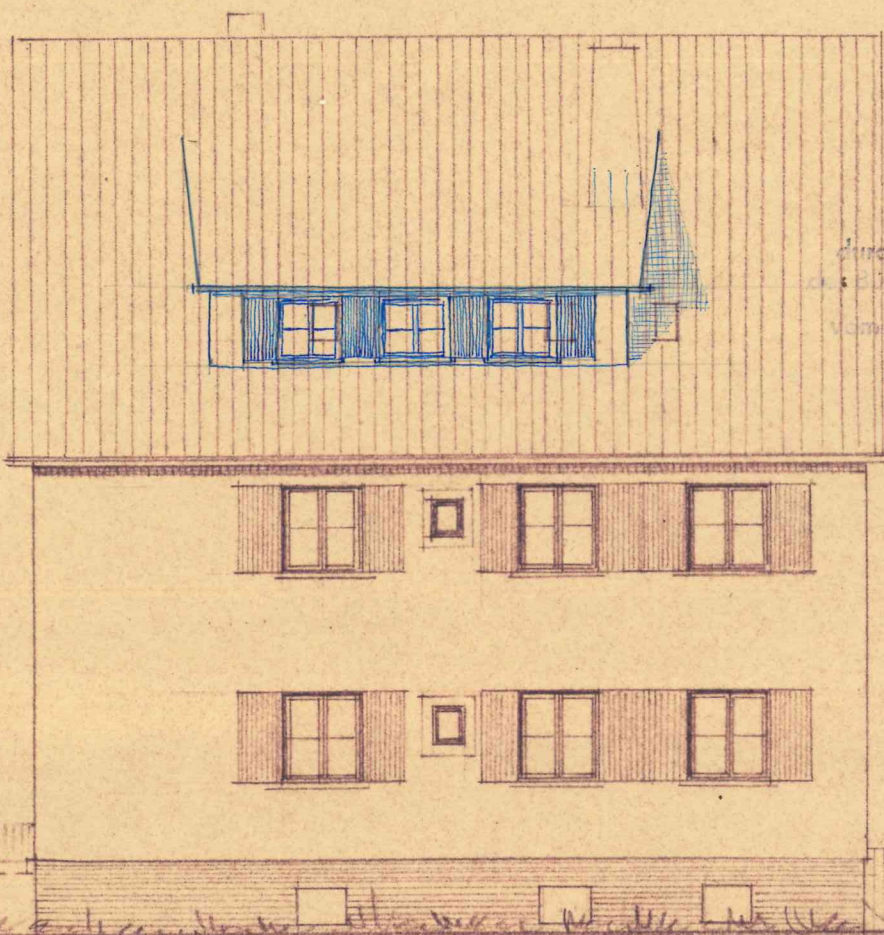

Genehmigt
durch baugesetzliche Entscheidung
des Bürgermeisters der Stadt Schorndorf
vom 24. April 1953
Tagbuch Nr. 31

Blatt geändert am 11.4.1953:

Schorndorf, 30. Jan. 1953.

Dr. Rube
Architekt:

Architekt
Ernst Rube Bau-Ing.
Schorndorf Tel. 869
Marienstraße 59