
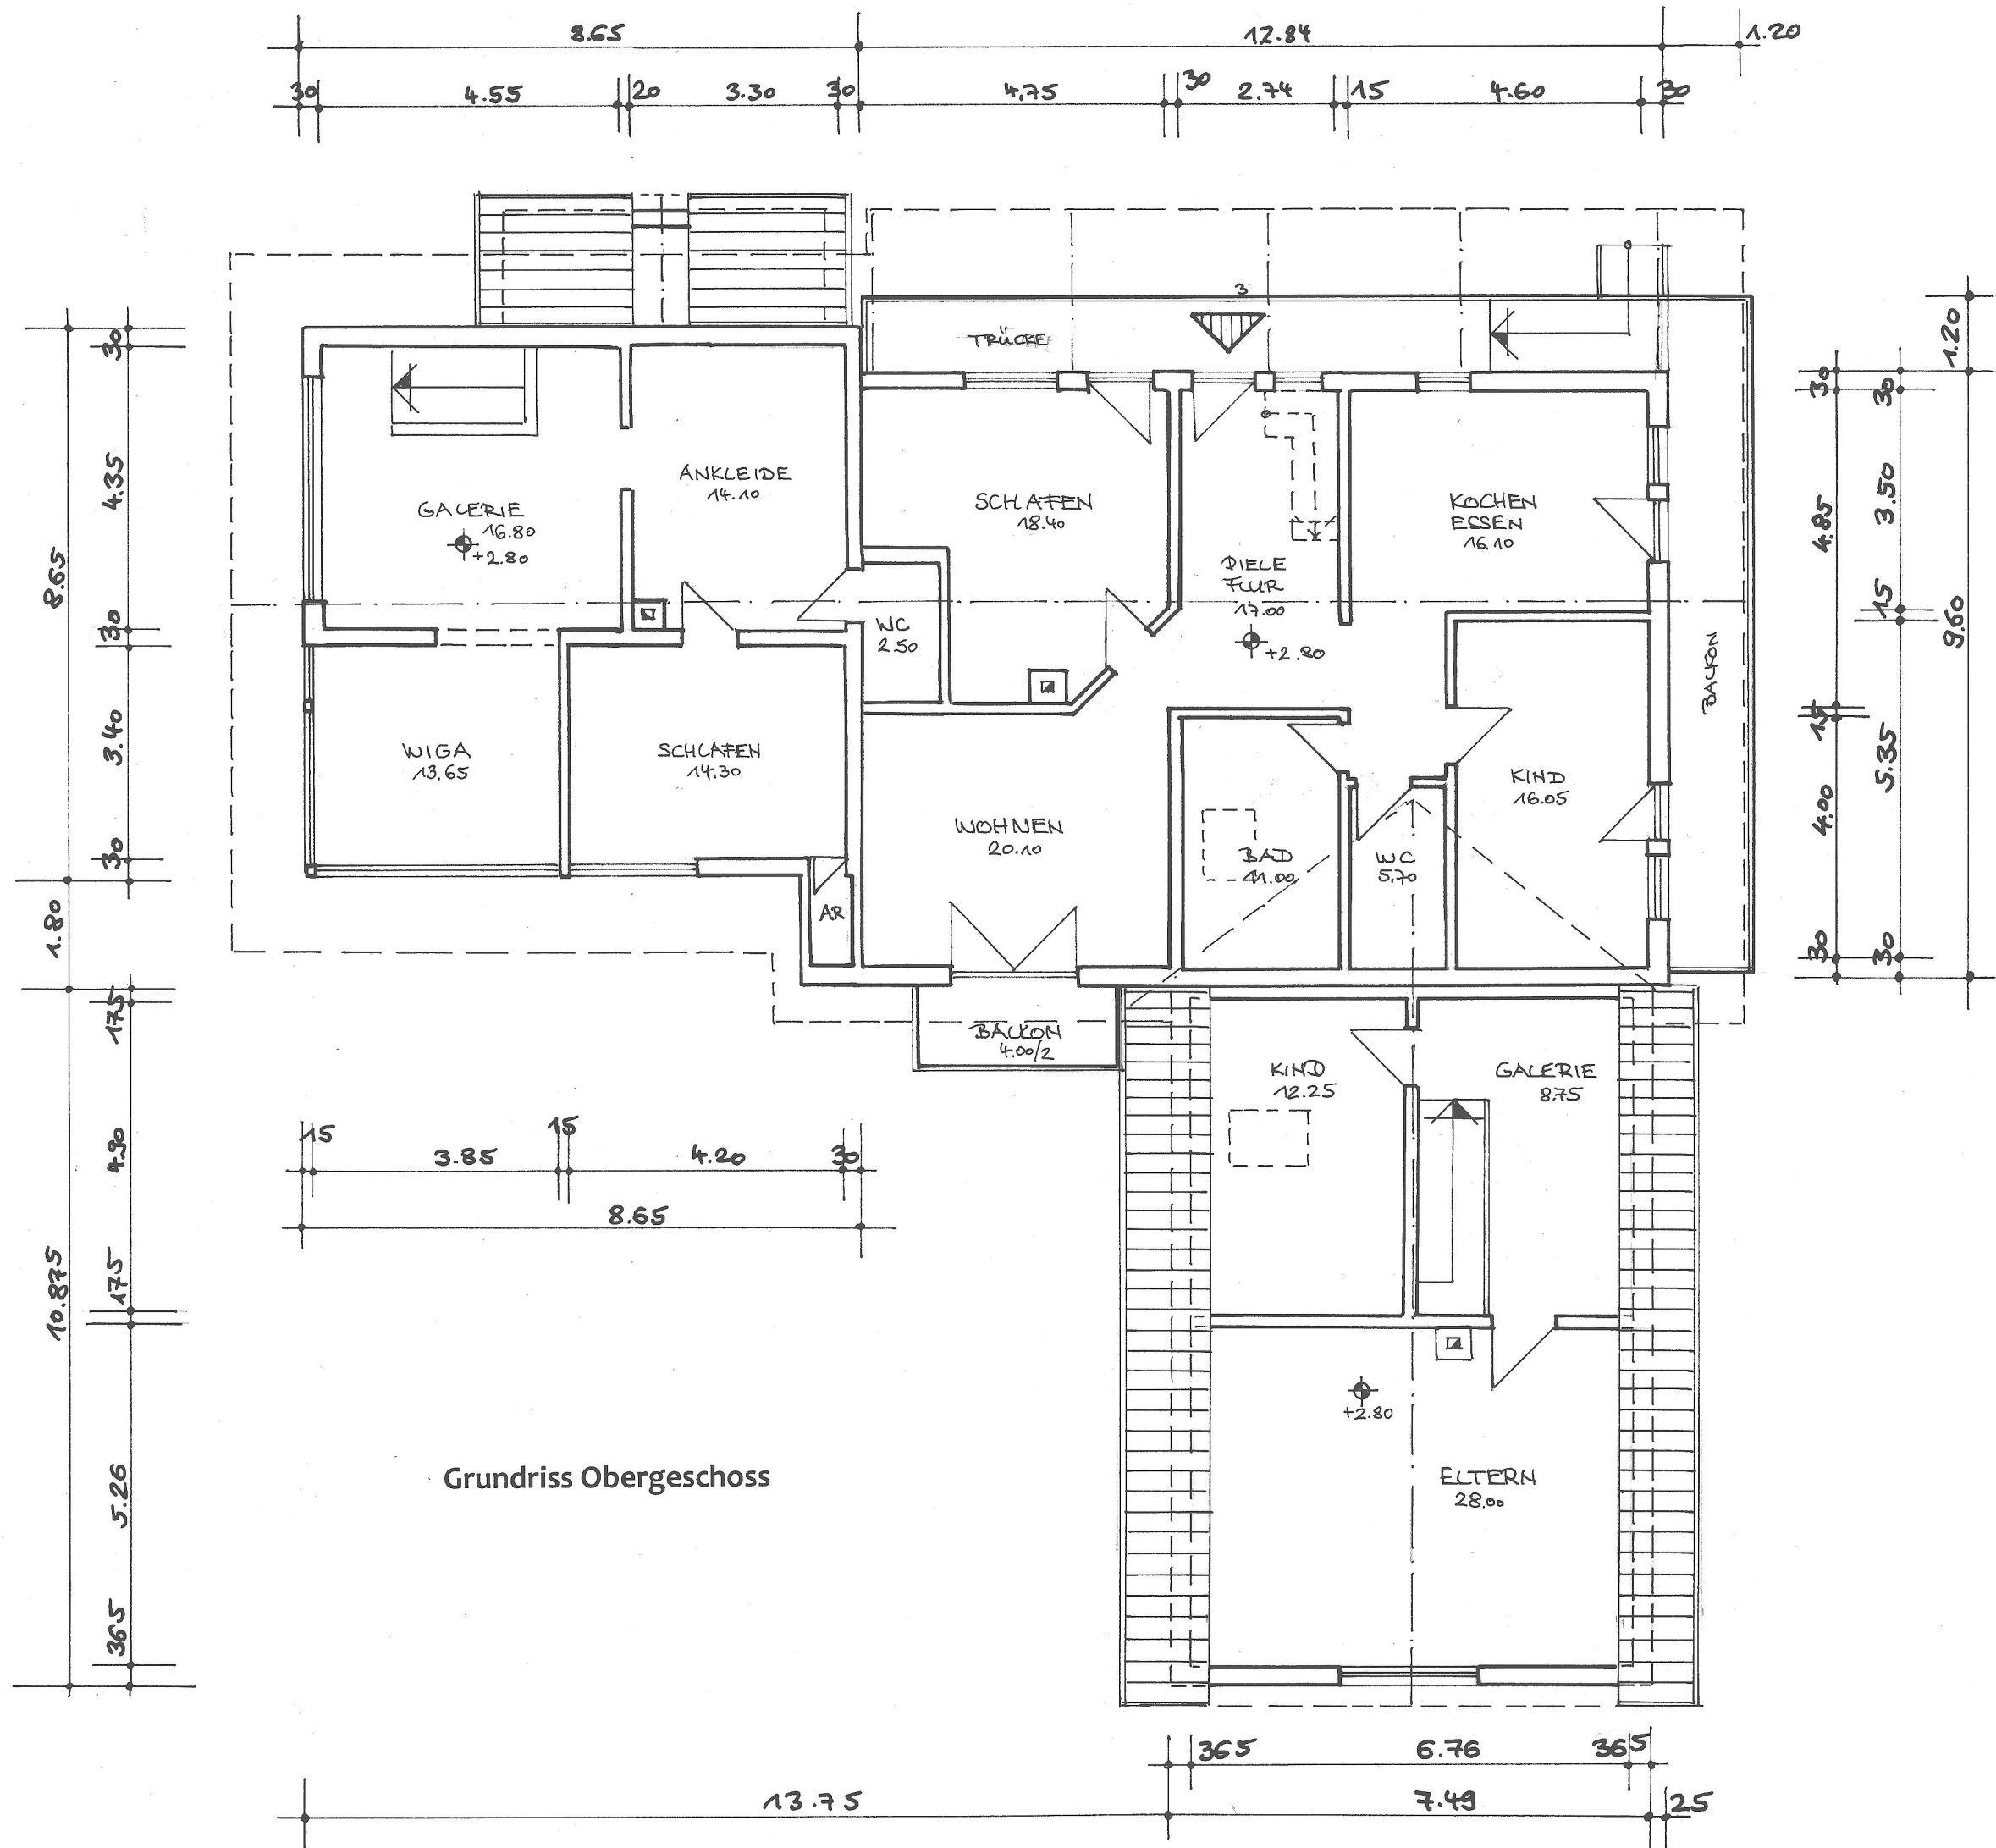


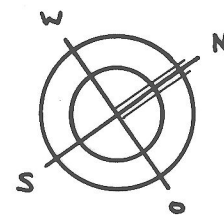

Grundriss Obergeschoss

Alle Maße müssen örtlich überprüft werden!

UNTERSCHRIFTEN, NACHBARN UND EIGENTÜMER			
FLURSTÜCK-NR.	GRUNDSTÜCKSEIGENTÜMER / BAUHERR	DATUM	UNTERSCHRIFT
15/3+95/4 15/6+15/5	MANFRED + BRIGITTE ZENTGRAF	06-2026	
16/2 95/3	MANFRED + BRIGITTE ZENTGRAF		

NR.	ART DER ÄNDERUNG	DATUM	NAME

BESTAND	WOHNHAUS + NEBENGELASS UNTERDORF 9 98639 MELKERS			L E H M A N N BAU- U. TRAGWERKSPLANUNG DIPLOM-BAUINGENIEUR UWE LEHMANN AM WALDRAIN 10 98617 MEININGEN FON 0172-3441618 UWELEHM@WEB.DE
EIGENTÜMER	MANFRED UND BRIGITTE ZENTGRAF UNTERDORF 9 98639 MELKERS			
PLANINHALT	GRUNDRISS OG			
BLATT-NR.: B 02	MAßSTAB: 1 : 100	DATUM: 06-2026	ERSTELLER: LEHMANN	
B E S T A N D S E R F A S S U N G				