


ANSICHT SÜD



vorhandes

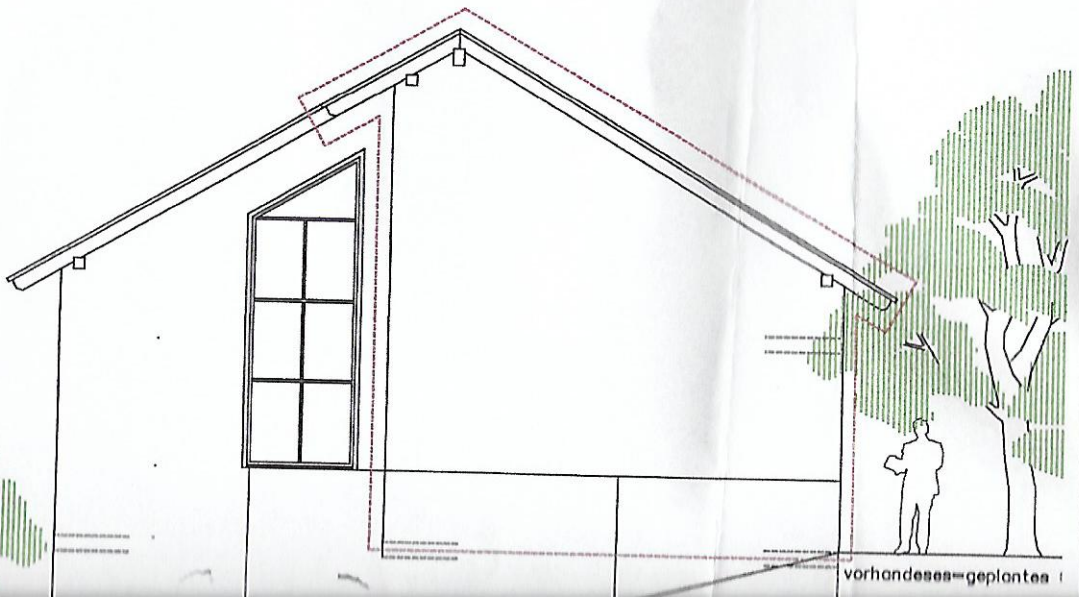

vorhandenes=geplante

Grenze

