



Bauzeichnung

zum Bauantrag der Eheleute Geerlings vom 6. 6. 1972:

Nutzungsänderung (Umbau) eines Dachbodens in einen Wohnraum,
ein Bad sowie einen Abstellraum

Dachboden

Maßstab 1 : 100

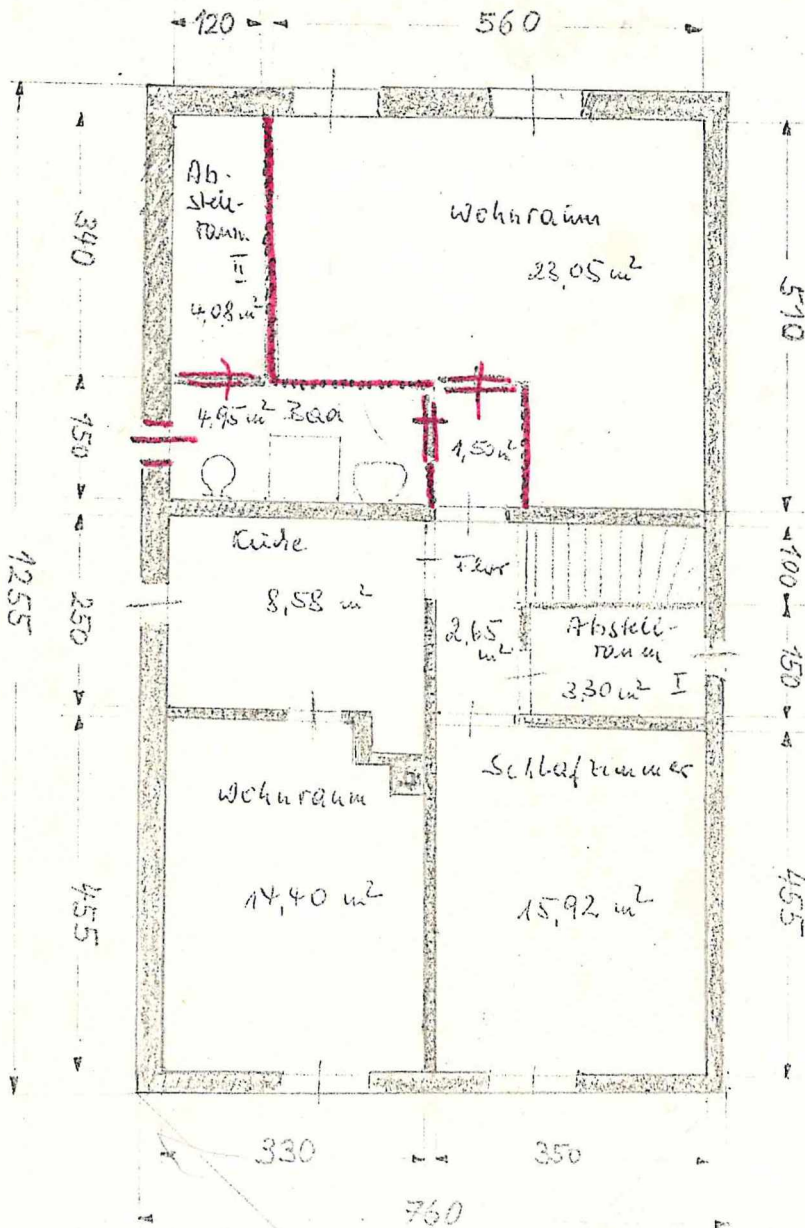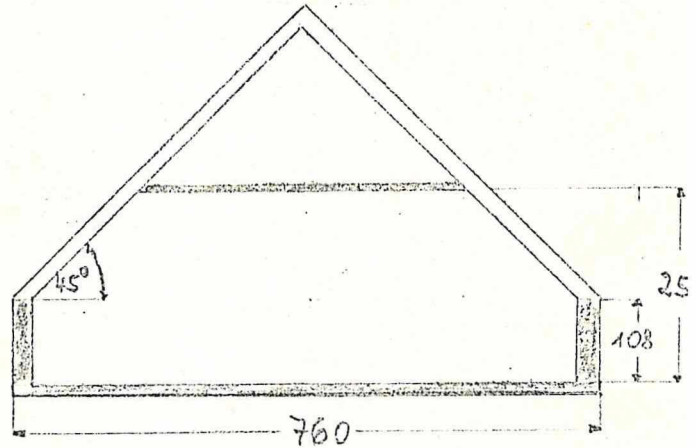

Bauaufsichtlich geprüft

Anlage zum Bauschein - Nr. 650/72

Kennen-Nr., den 11. 7. 72

Freckmann
(Freckmann)
Kreisangestellter

Bauherren:

H. Geerling
M. Geerling