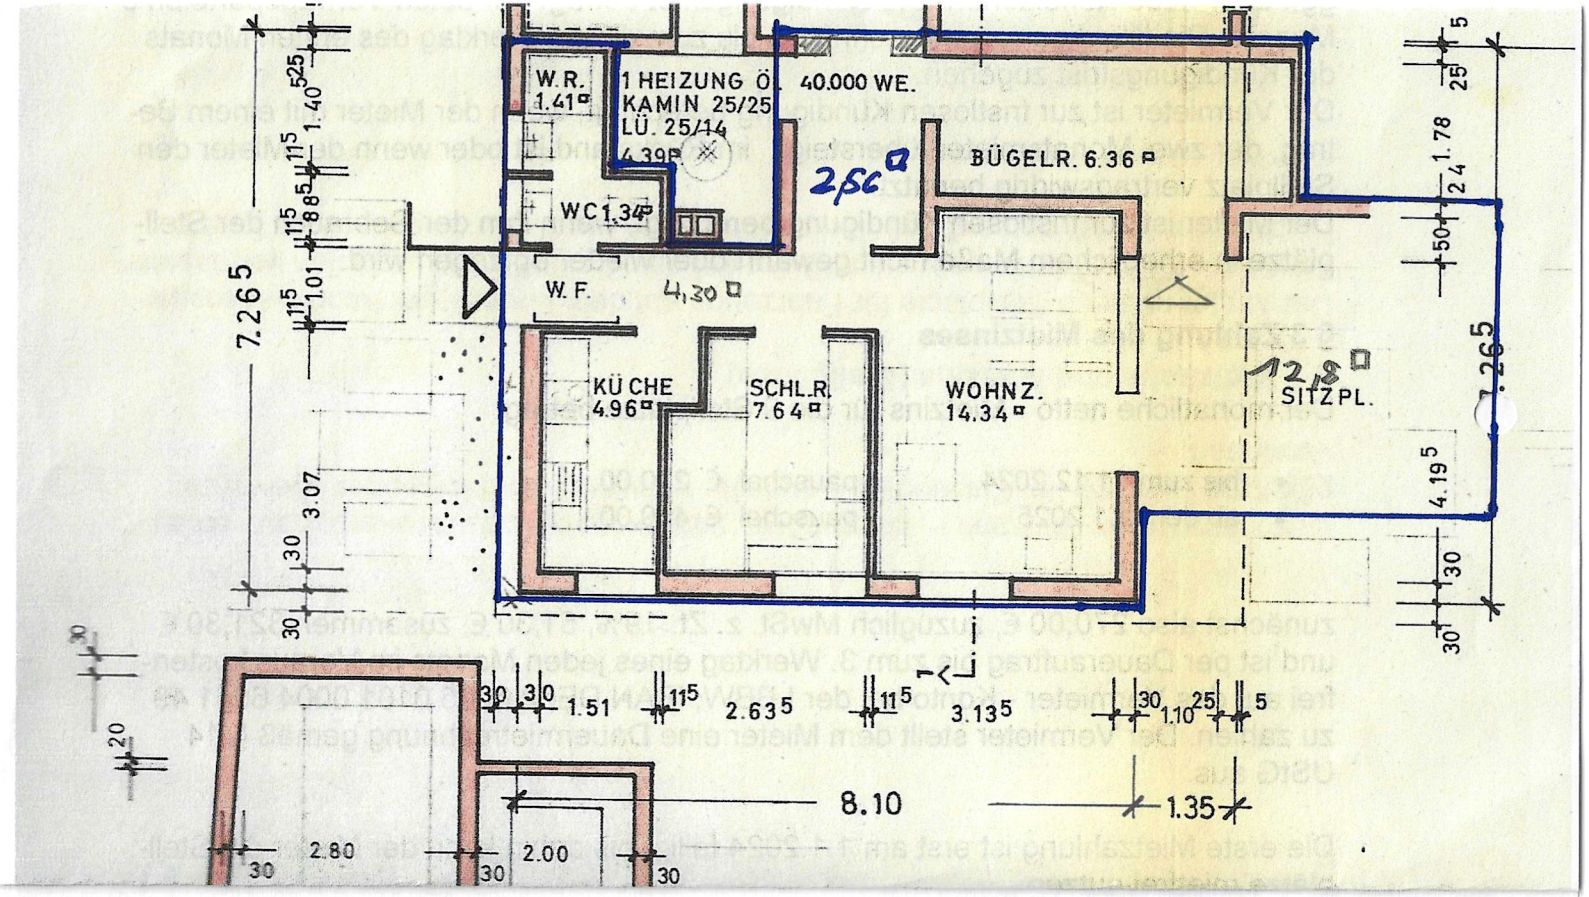
W.R.
1.41
1 HEIZUNG Ö
KAMIN 25/25
LÜ. 25/14
4.39
40.000 WE.
2,56
BÜGELR. 6.36
WC 1.34
W.F.
4,30
KÜCHE
4.96
SCHL.R.
7.64
WOHNZ.
14.34
12,8
SITZPL.
7.265
7.265
8.10
1.35
2.80
2.00