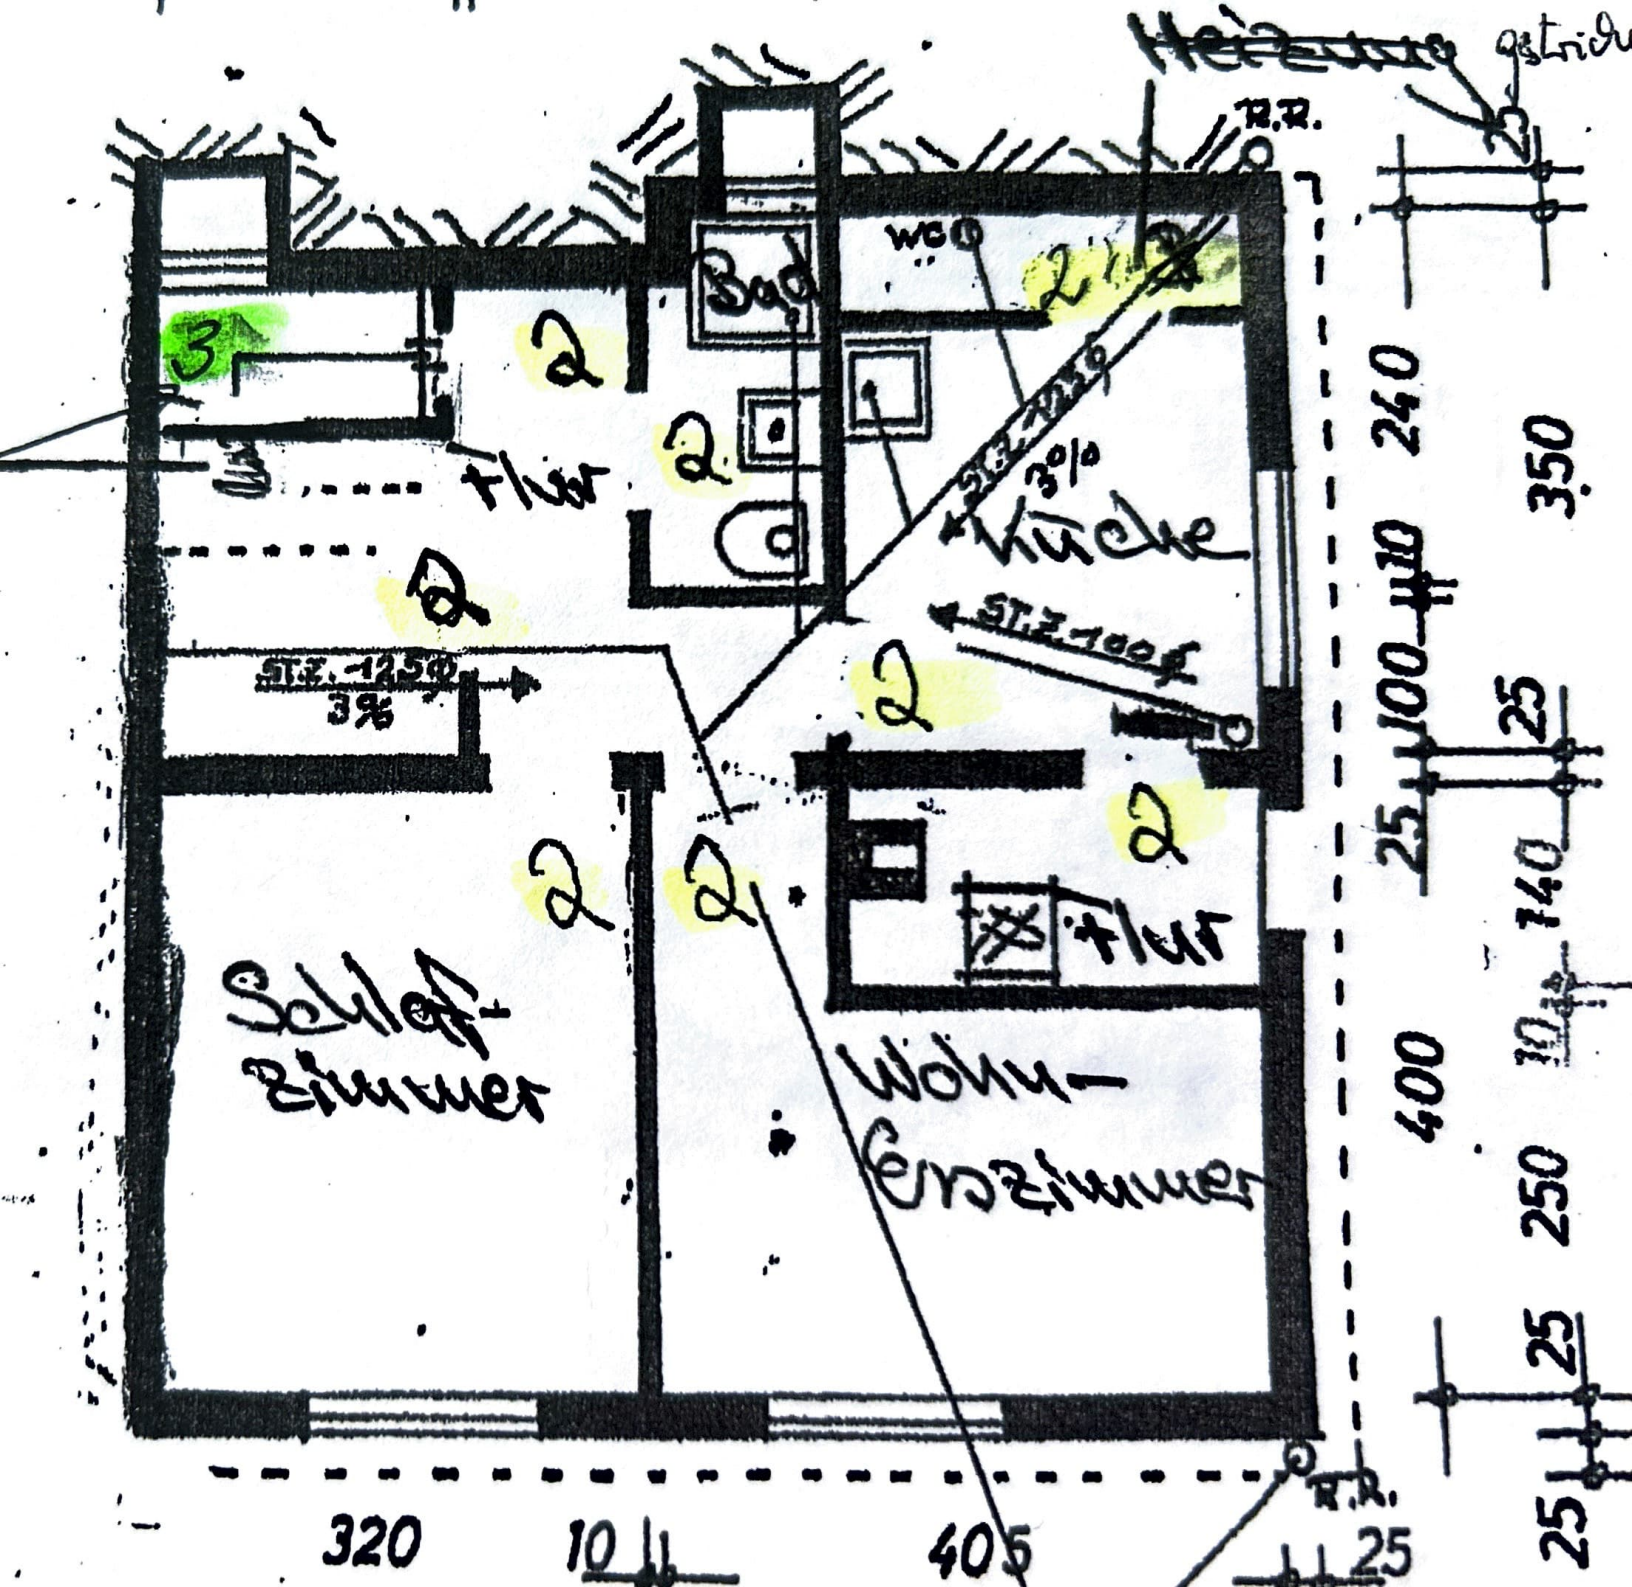
Bad
WC
Flur
Küche
Schlaf-
zimmer
Wohn-
Eßzimmer
Flur
R.R.
R.R.
3%
320
10
405
25
240
350
100
25
25
140
400
250
25
25