


# Anhang 2

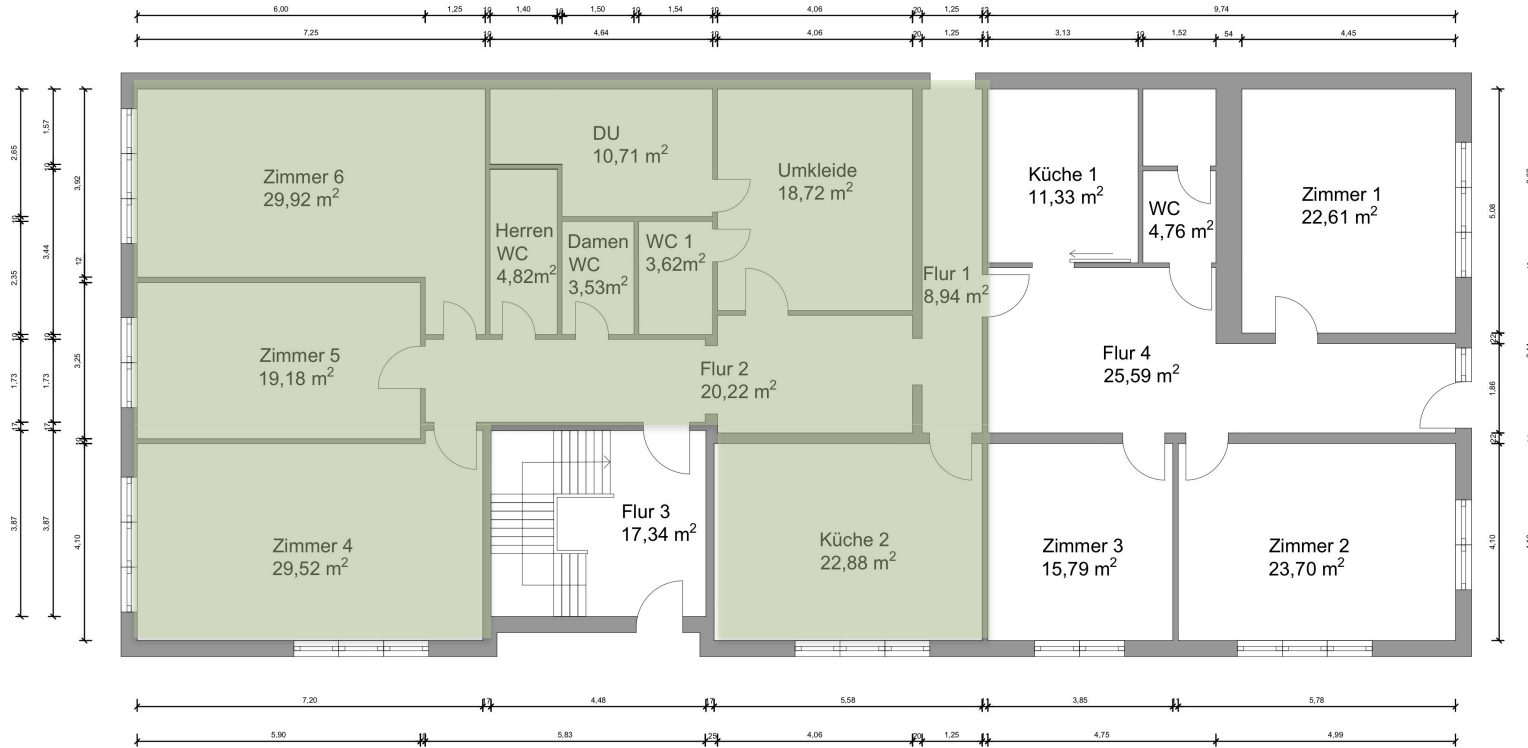

PLANINFORMATION	
Planinhalt Grundriss	
Grundlage Vorortaufmass Aufnahme	
Grundlage Erdgeschoss	Maßstab 1:100
Format in DIN A3	
Erstellt am 15.11.2023	

OBJEKTDATEN
Mackenstedter Straße 10-14, 28816 Stuhr

SACHVERSTÄNDIGENBESTÄTIGUNG

Alex Enns  
B.Eng. M.Eng.  
Wohnflächenberechnung  
gemäß  
Merkblatt  
sachverständig  
auf  
rechnerische  
Plausibilität  
geprüft

IMMOTREND GmbH
----------------

HAFTUNGSAUSSCHLUSS
Der Grundriss wurde durch Vorortaufmass erstellt.