


Die Aufenthaltsräume im Dachgeschoss müssen gem § 62 (3) Ziffer 1 der B O NW die erforderliche Mindesthöhe von **2,30** m über zwei Drittel der Grundfläche haben.

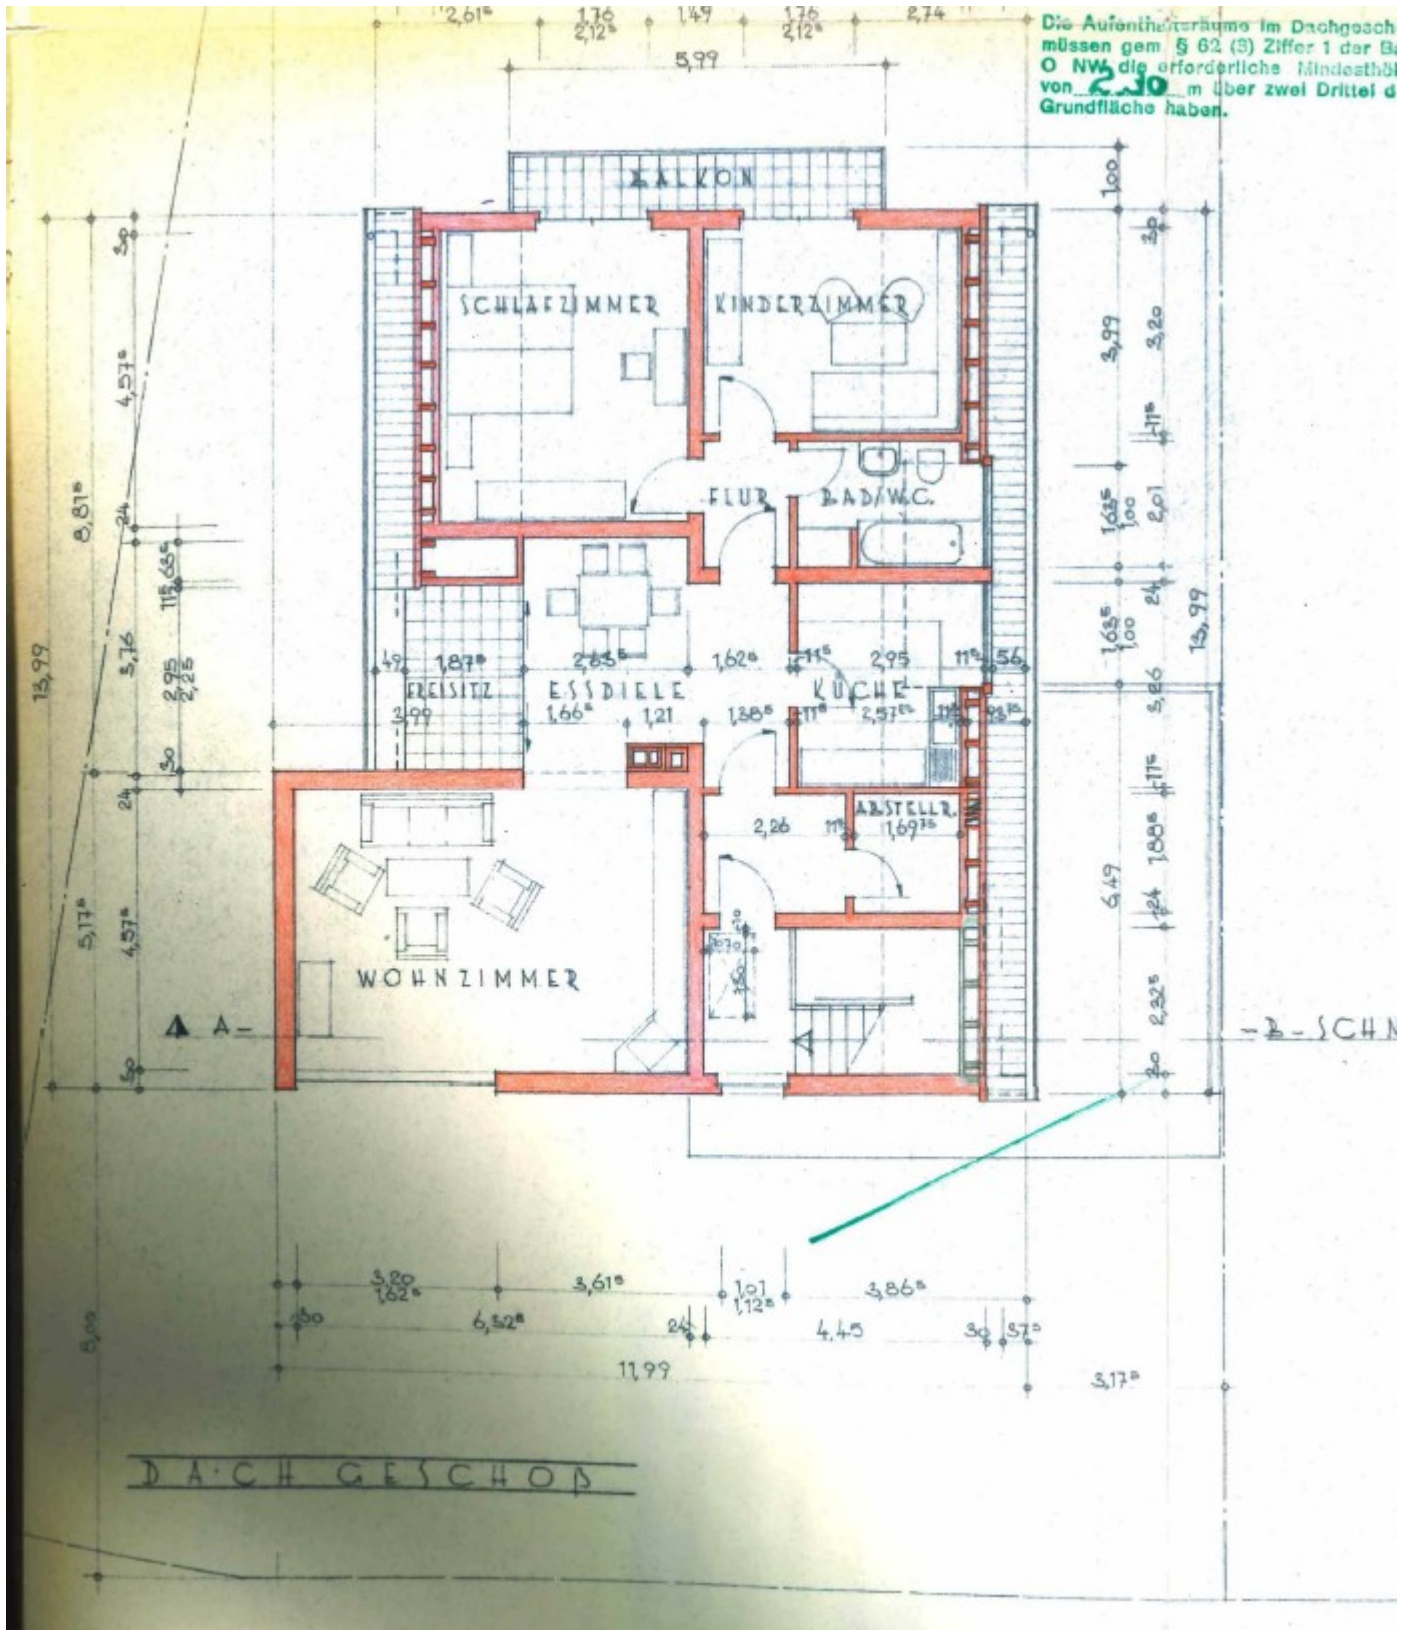

DACHGESCH