

Reutlingen
Betzingen

Bauplan

für Johannes Koch, Gipsermeister.
betr. Erbauung eines Wohnhauses in der Tannen-Strasse.

Bemerkung:

Umfassungswände - Riegelfachwerk,
Dachendeckung Ziegel.
Baukosten M 7000.-



Maßstab 1:100.

Gprüft.

Reutlingen, 27 JAN. 1913






Stadtbaumeister

Vom Stadtvorstand
am 30. Januar 1913
genehmigt

Reutlingen, den 30. Januar 1913

Stadtschreiber:

Reutlingen

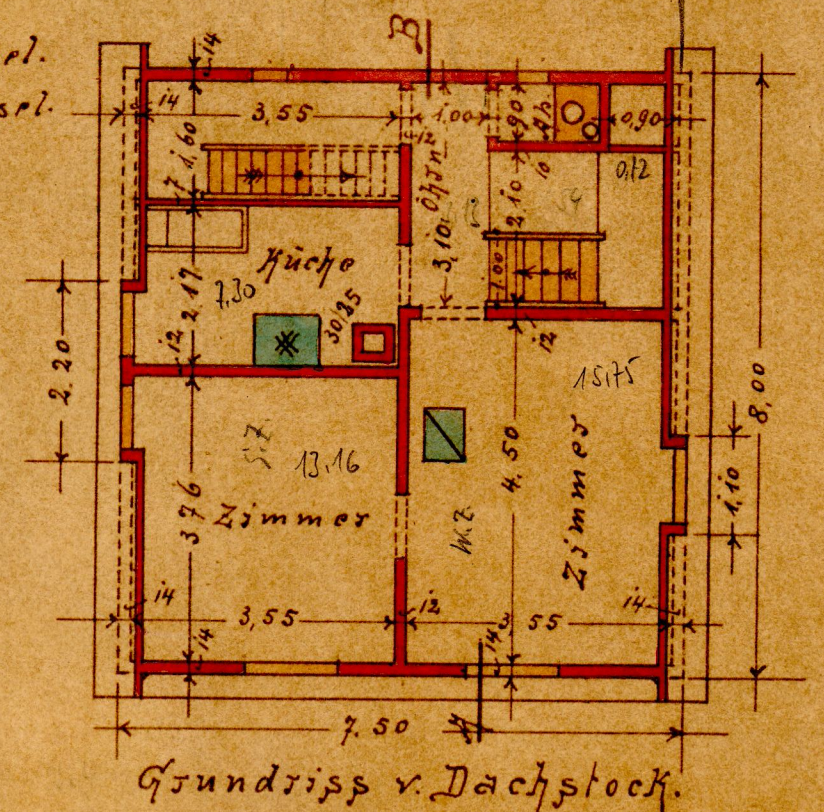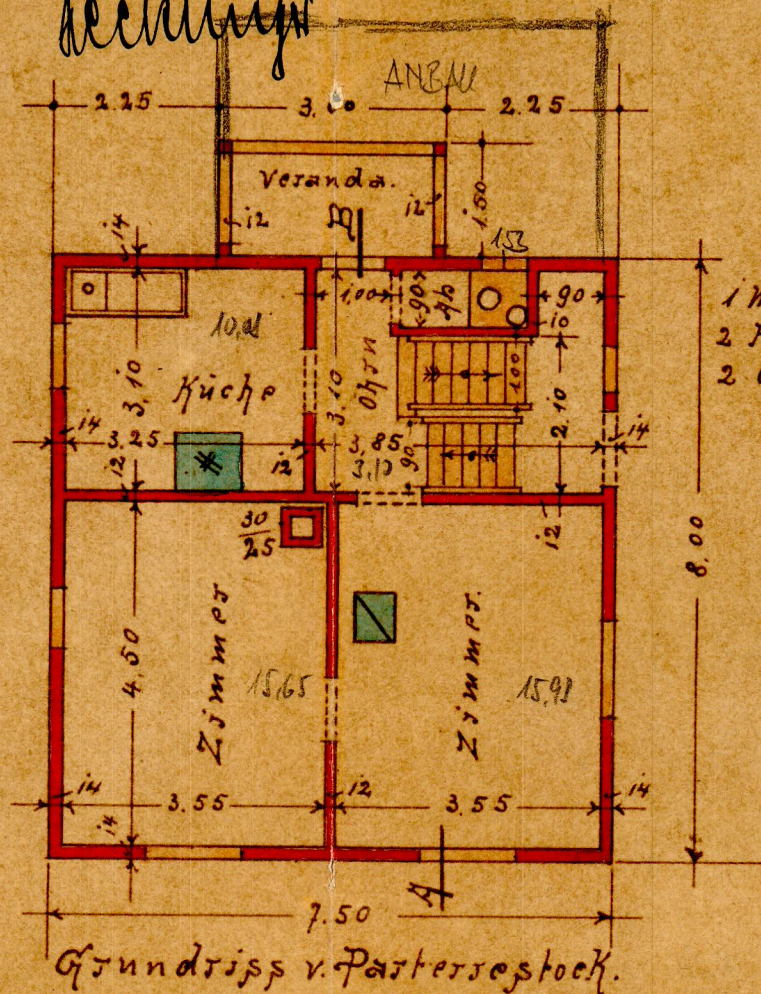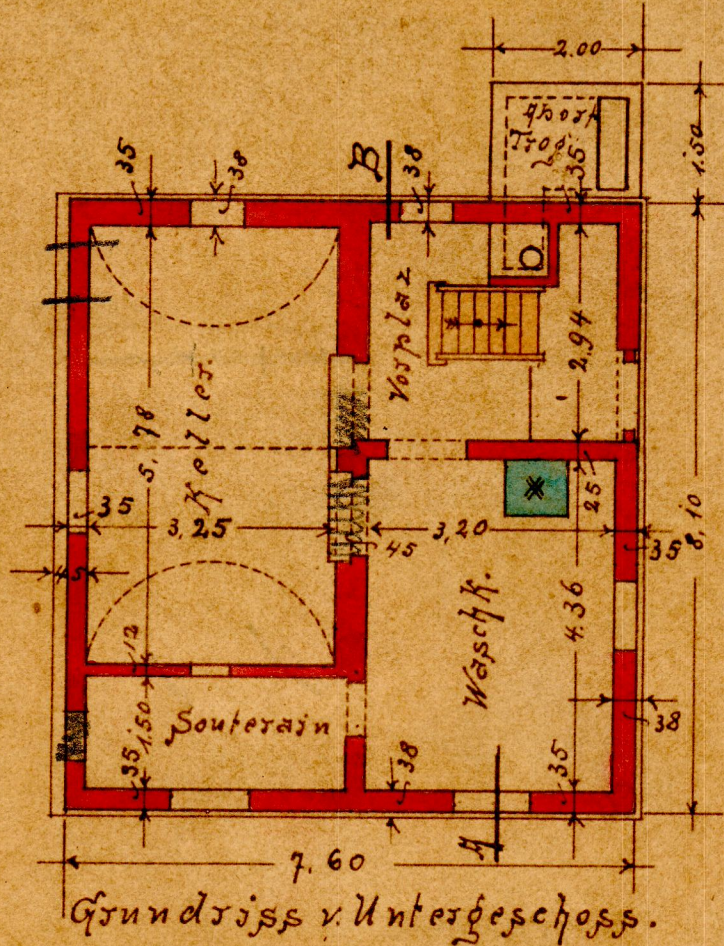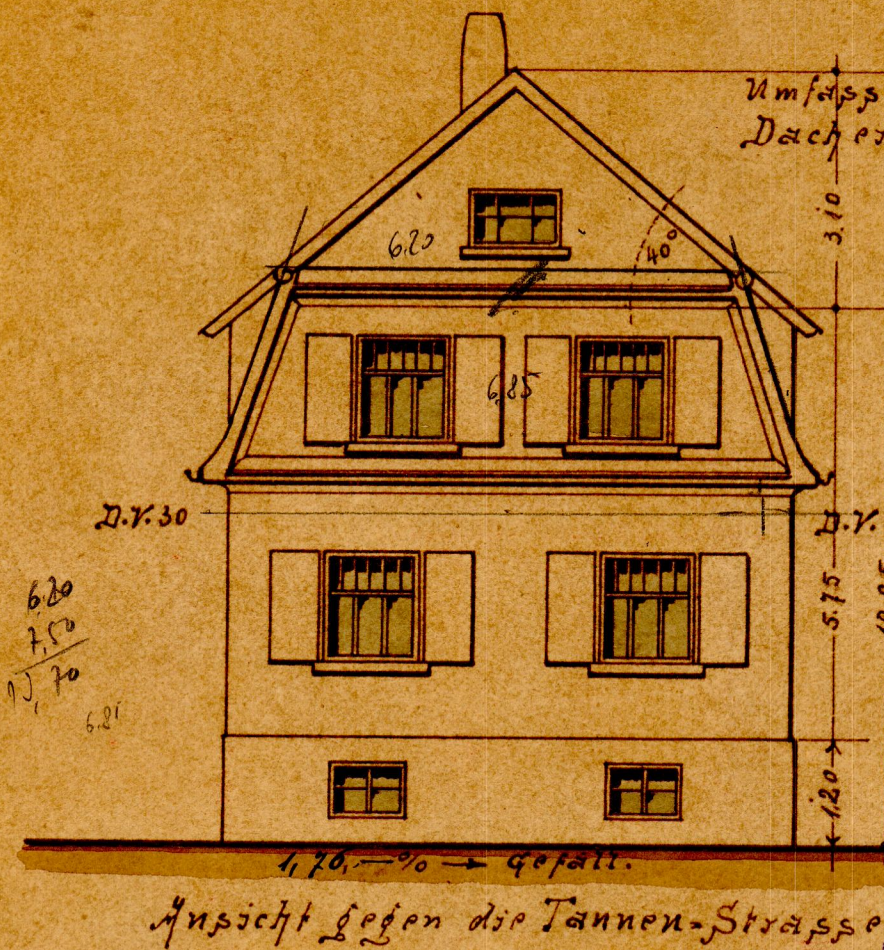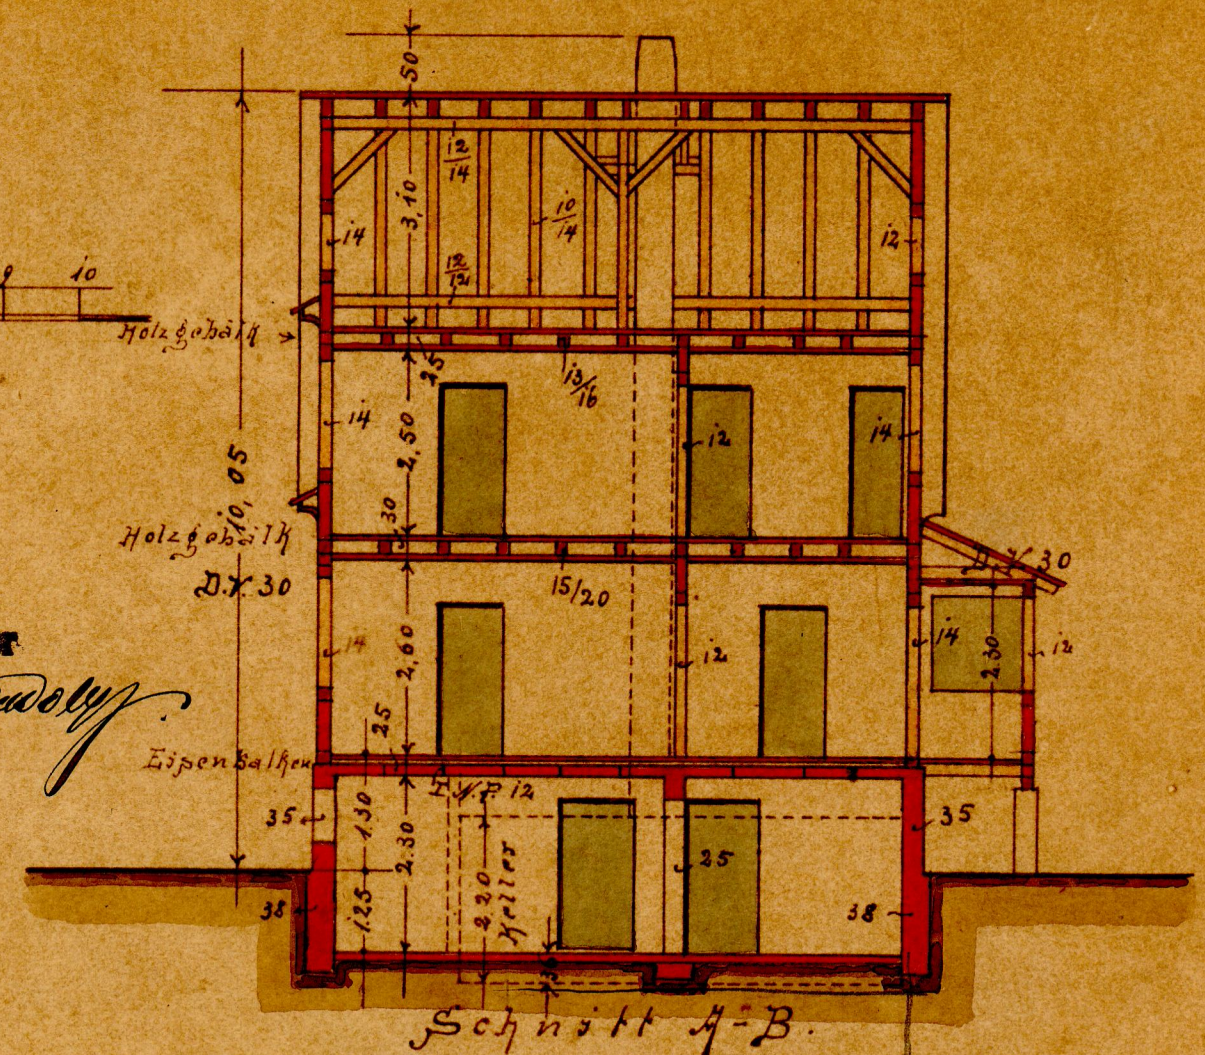

Anerkannt v. Bauherren:
Betzingen, d. 3. Jan. 1913

J. Koch

Gef: Betzingen, d. 2. Jan. 1913

Int. Ahlhorst

Inten

am - 5. JULI 1965
durch Entscheidung
des Oberbürgermeisters
der Stadt Reutlingen

25. JUNI 1965

14.

Bürgermeister Wohnzimmer

Schlafz.

Küche

Zimmer
8,6°

Garage

Erdgeschoss

$$\begin{array}{r} 13.72 \\ + 0.41 \\ \hline 14.13 \end{array}$$

Anerkannt: Betzgn., April 1965
der Bauherr:

Gustav Bayer

Obergesch.

Wohnz.

Schlafz.

Küche

Terrasse

DV. = 0

5.10

Gefertigt: Reutl., 13.4.1965
der Architekt:

WERNER SAUER
Reutlingen, Kanton, A.

Genehmigt

am - 5. JULI 1965


durch Entscheidung
des Oberbürgermeisters
der Stadt Reutlingen

Geprüft


Reutlingen, den 25. JUNI 1965

Bauverständig, ...


M. 1:100

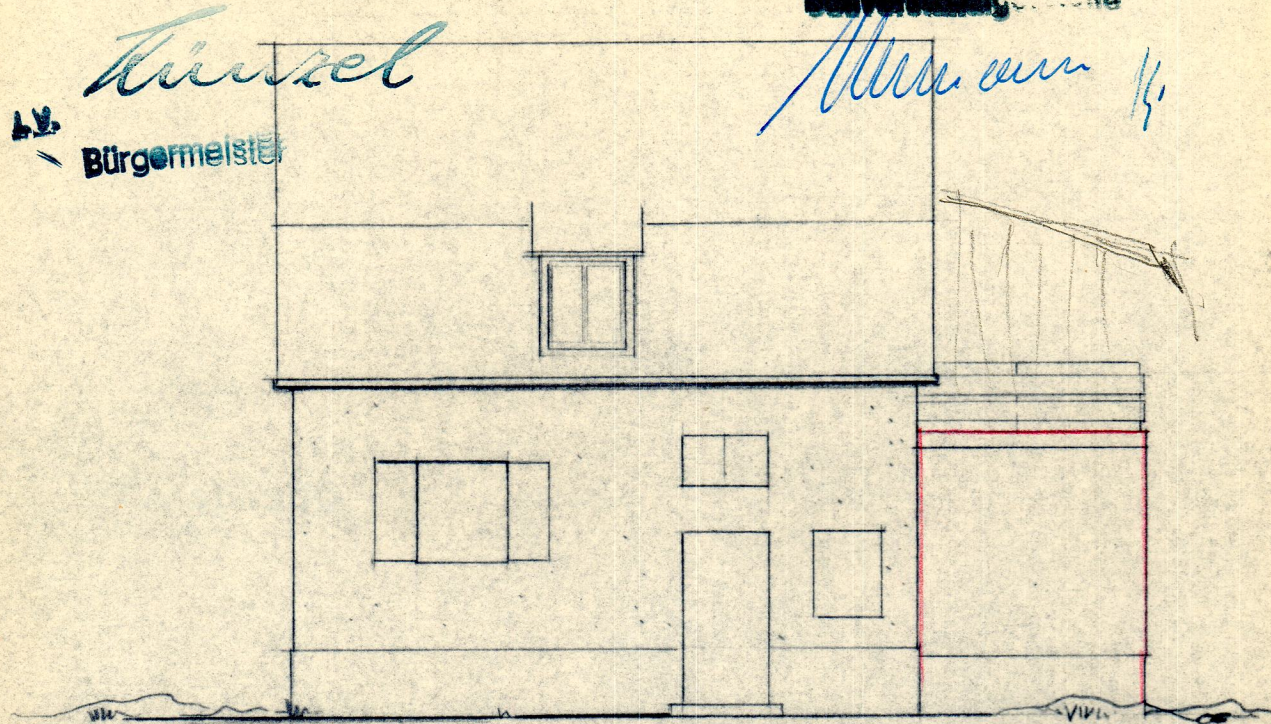

Nordwest - Ansicht

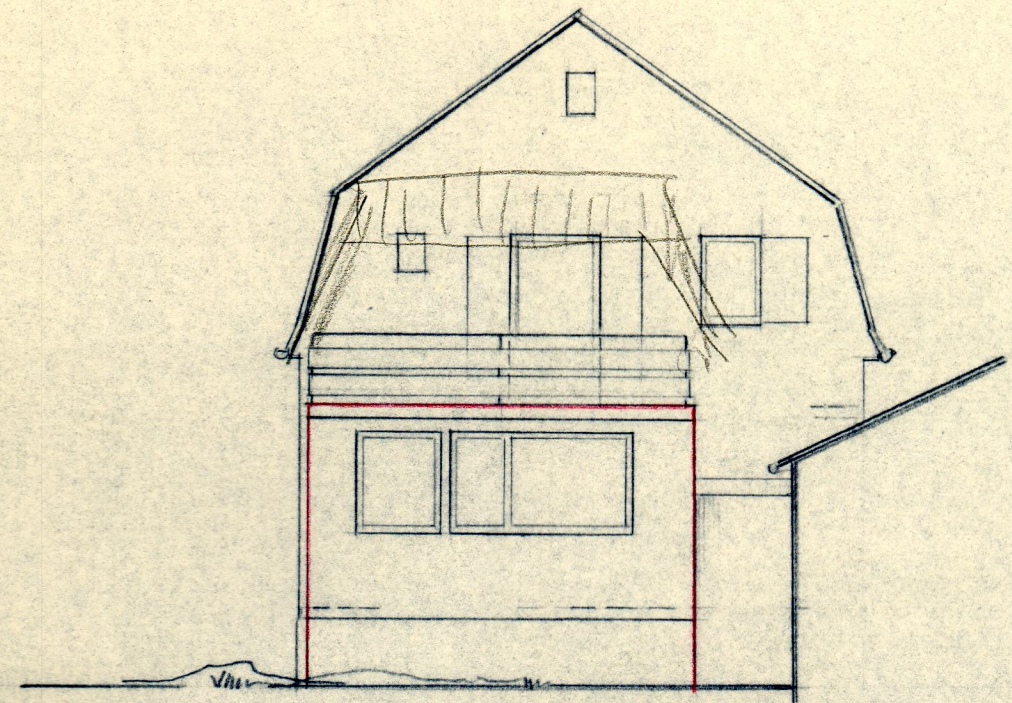

Südwest - Ansicht

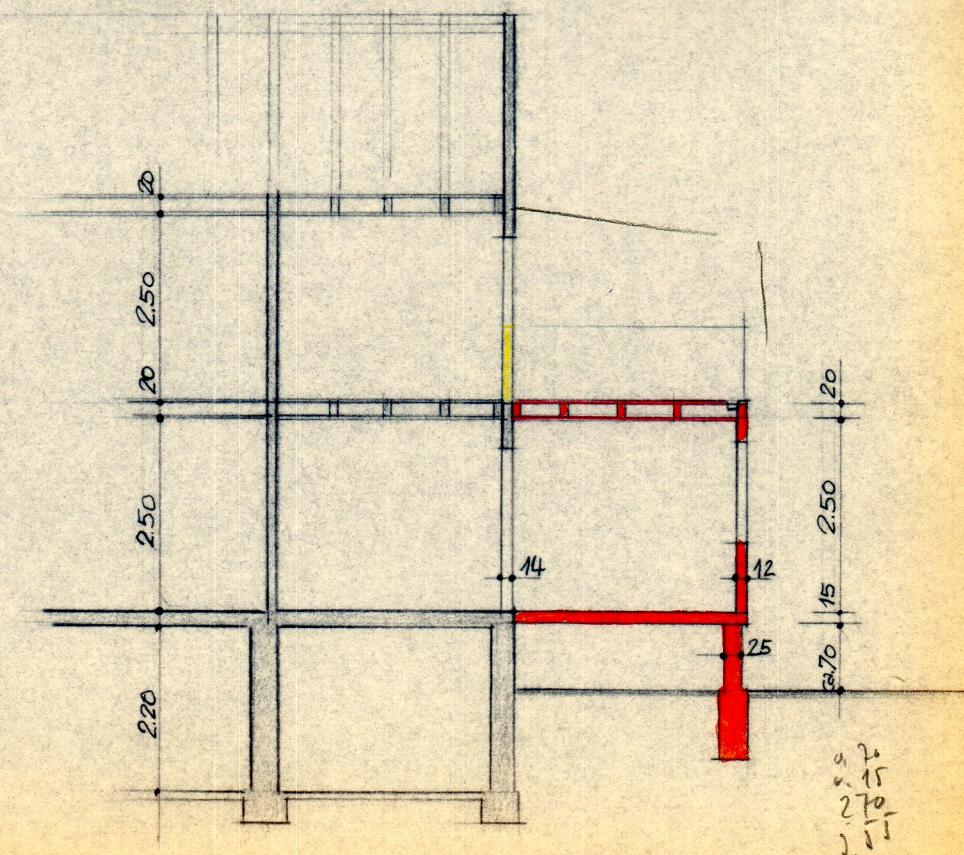

Schnitt

Anerkannt: April 1965
der Bauherr:

Gustav Beyer

Gefertigt: 13.4.1965
der Architekt:

WERNER SAUER
Bauingenieur
Reutlingen, Markt 40
W. Sauer