



Schnitt A

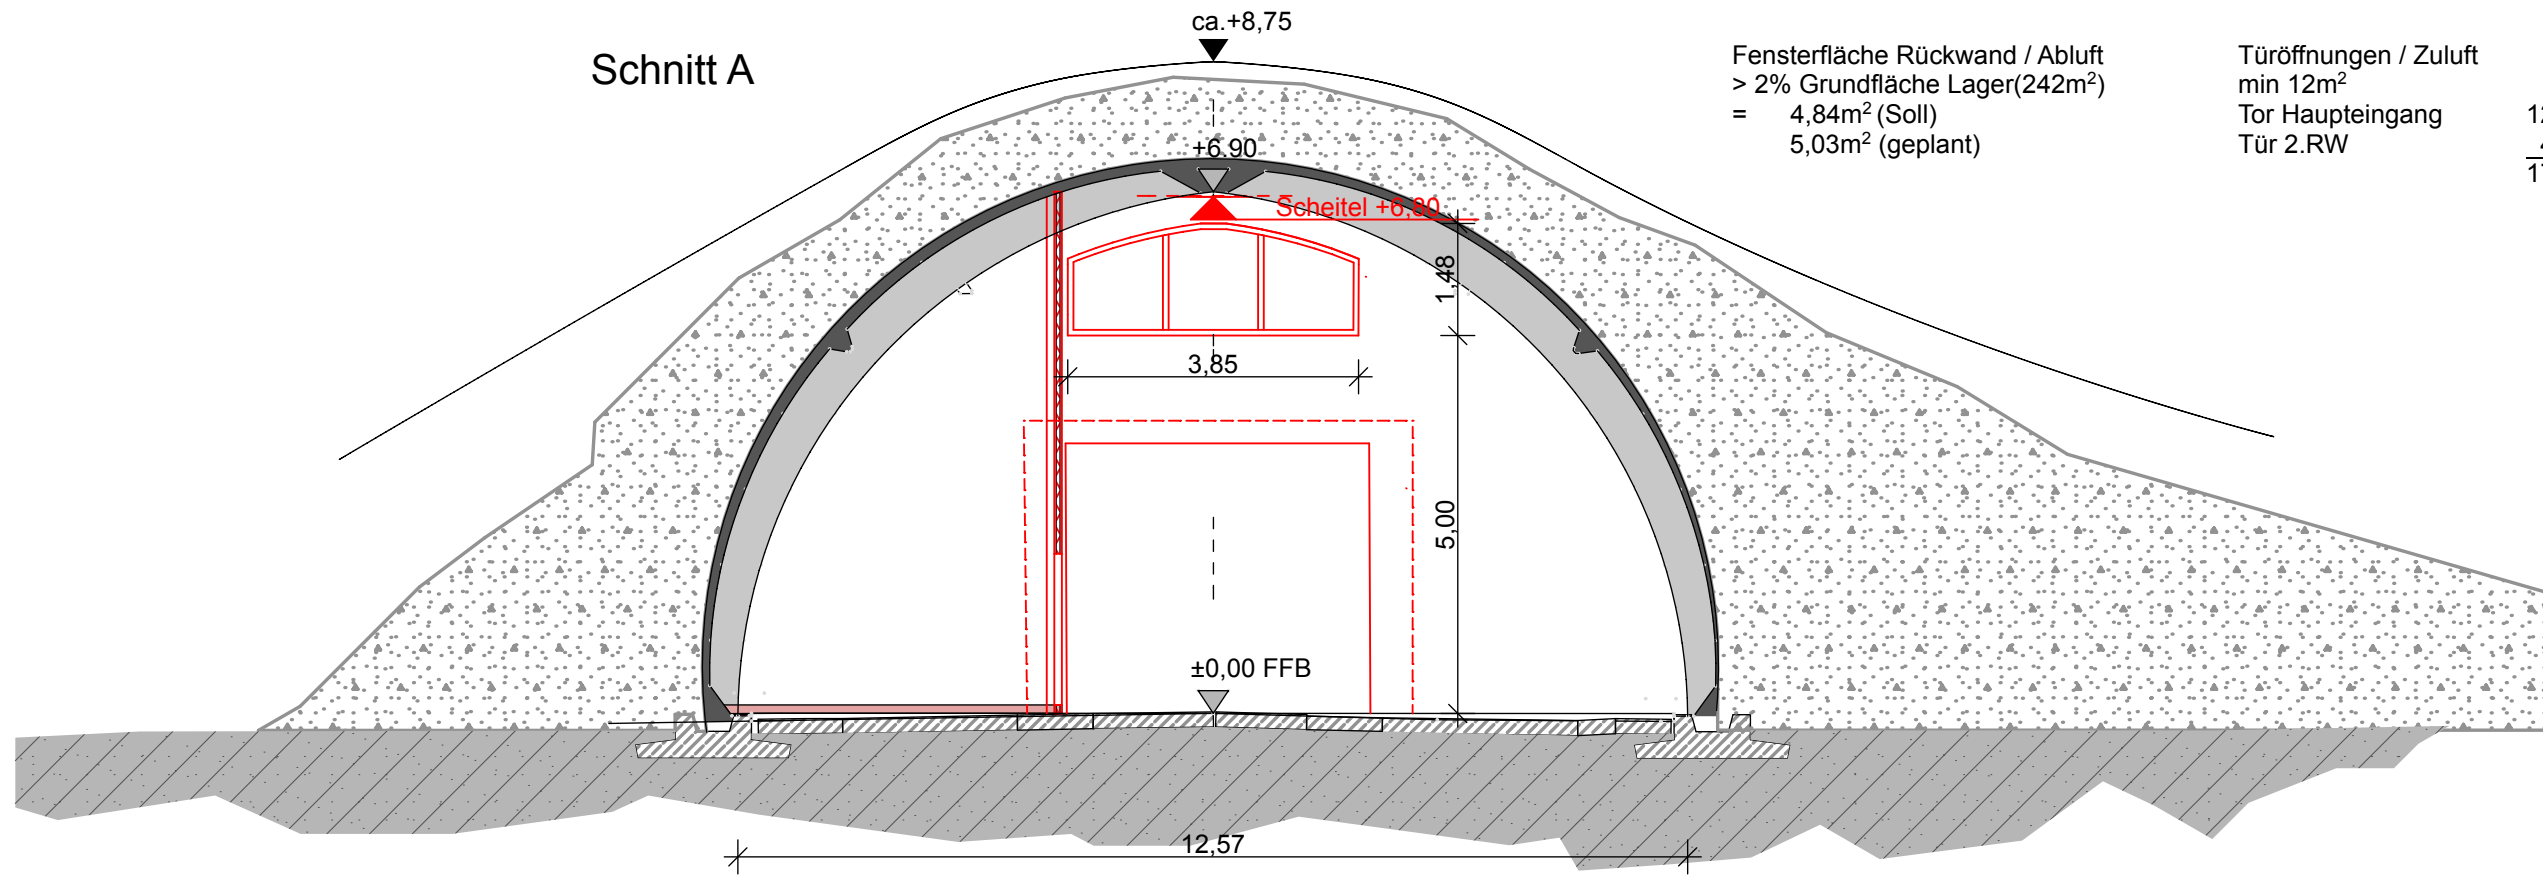

Fensterfläche Rückwand / Abluft  
 > 2% Grundfläche Lager(242m<sup>2</sup>)  
 = 4,84m<sup>2</sup> (Soll)  
 5,03m<sup>2</sup> (geplant)

Türöffnungen / Zuluft  
 min 12m<sup>2</sup>  
 Tor Haupteingang  
 Tür 2.RW

12.  
 4.  
 17.

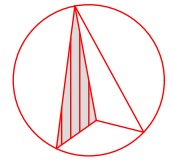

vorab

Shelter Kranich

Genehmigungsplanung

Bauvorhaben:  
 Umnutzung eines ehemal. Flug-  
 zeugshelters  
 Gewerbegebiet Nord, Airport  
 Neuhardenberg Flur: 12, FINr: 159  
 15329 Neuhardenberg

Bauherr:  
 Frank Slopianka  
 Umspannwerk 19  
 15366 Neuenhagen

Bauherr:


Planverfasser:  
 Dipl.-Ing. Jan-L. Bauditz  
 Kuglerstraße 32  
 10439 Berlin  
 Tel. 030- 28388880  
 post@planungsbuero-bauditz.de

Planverfasser:

Schnitt A und B

Datum: 28.08.2023 Maßstab: 1:100 A3

Gezeichnet: Mrohs Bl.Nr.: 4.03

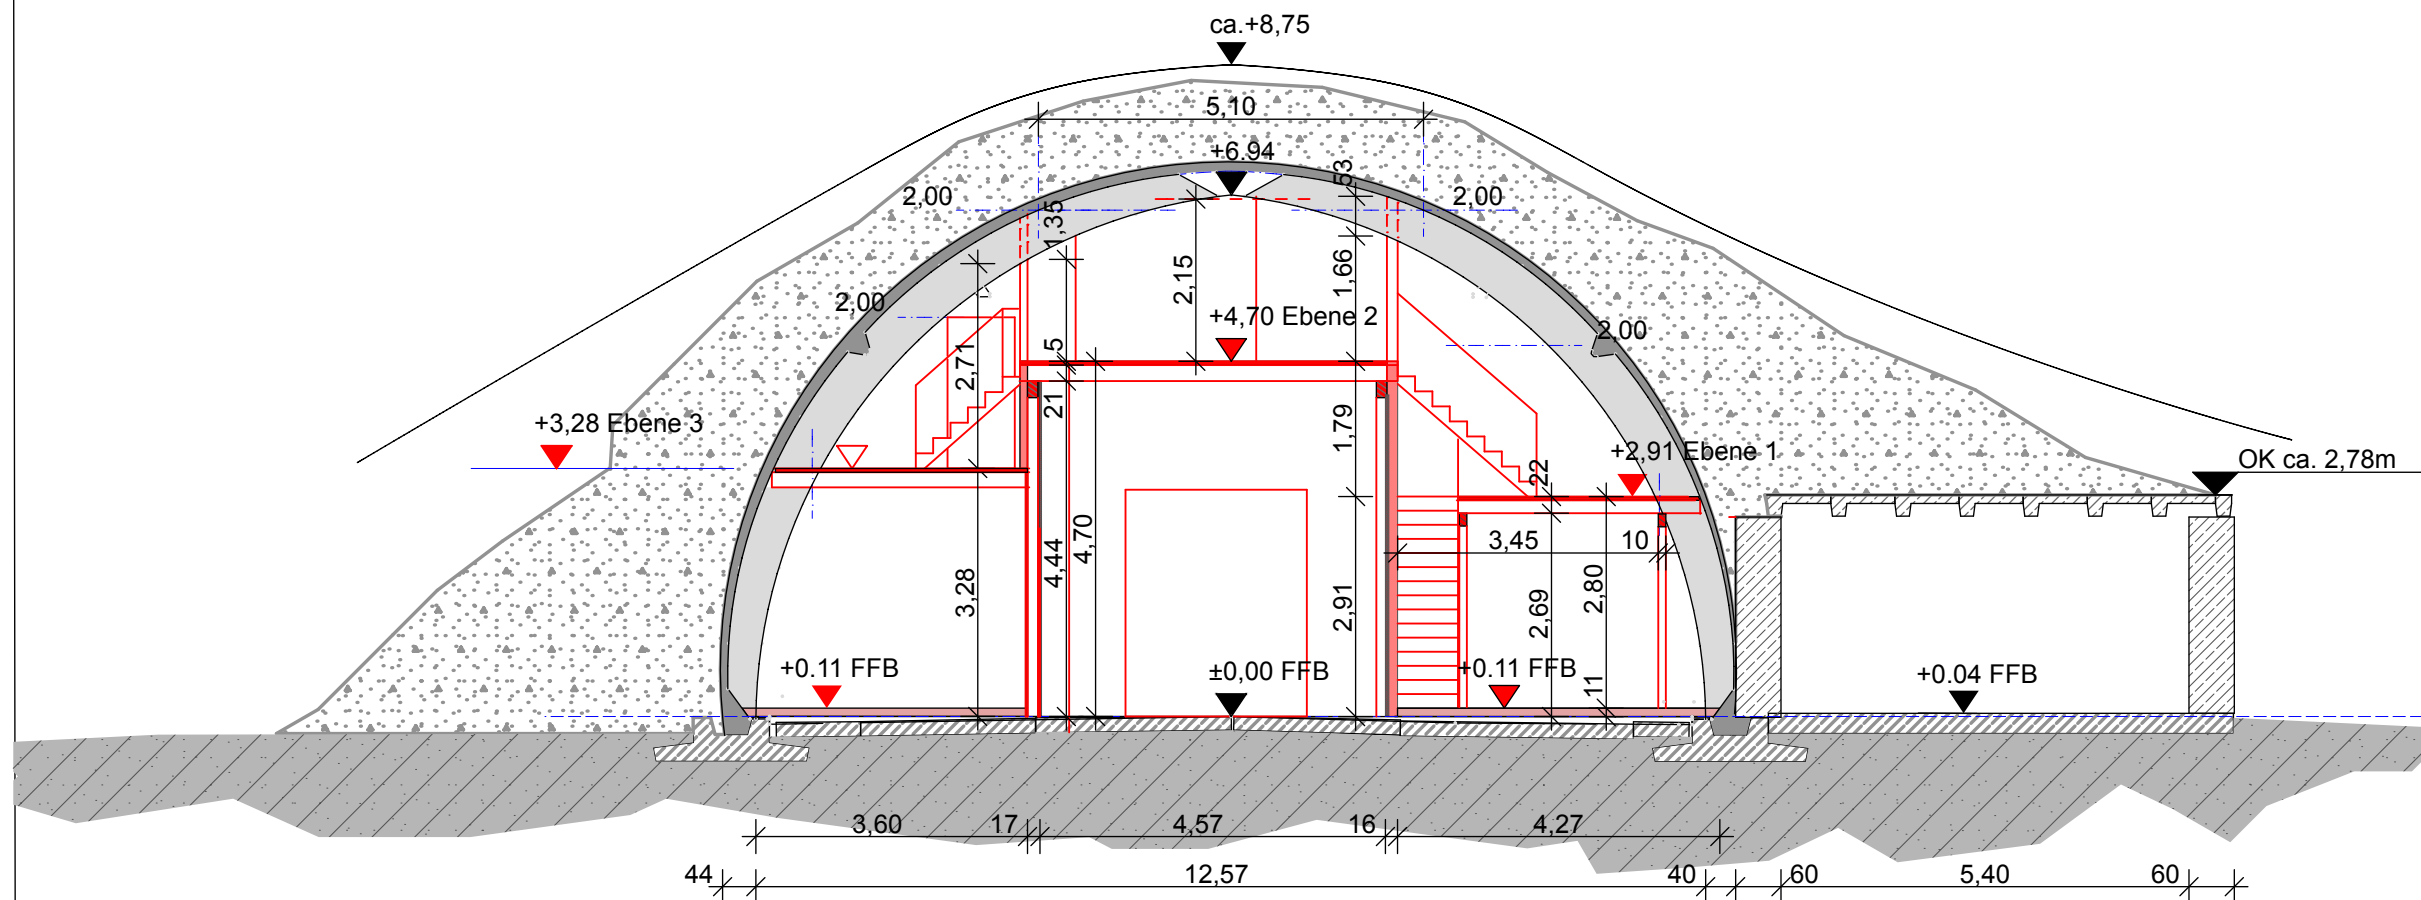

OK ca. 2,78m