



Ostansicht M 1:100

Südansicht M 1:100

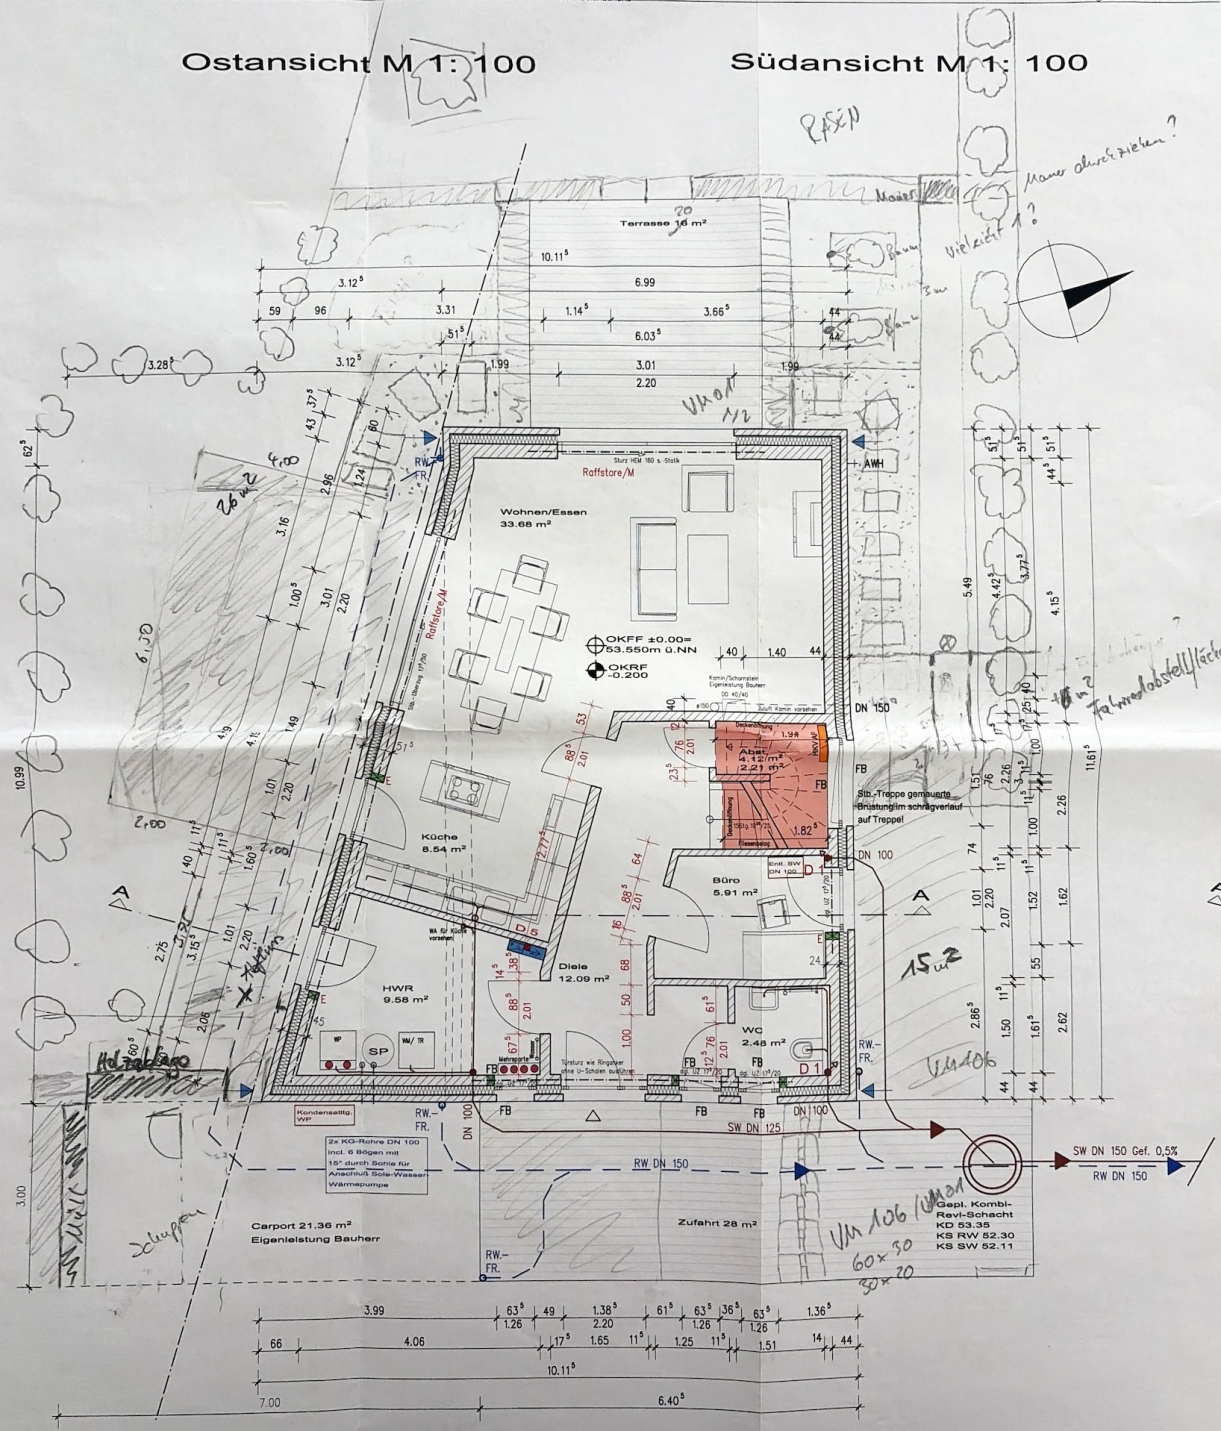

Erdgeschoß M 1:50

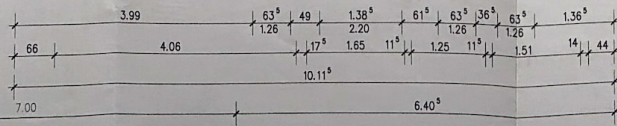

Carport 21.36 m²
Eigenleistung Bauherr

Zufahrt 28 m²

Gepl. Kombi-
Revl-Schacht
KO 53.35
KS RW 52.30
KS SV 52.11

Vm 106/100
60x30
30x20

15 u 2

Vm 106

Mauer durchziehen?

Vielleicht?


