



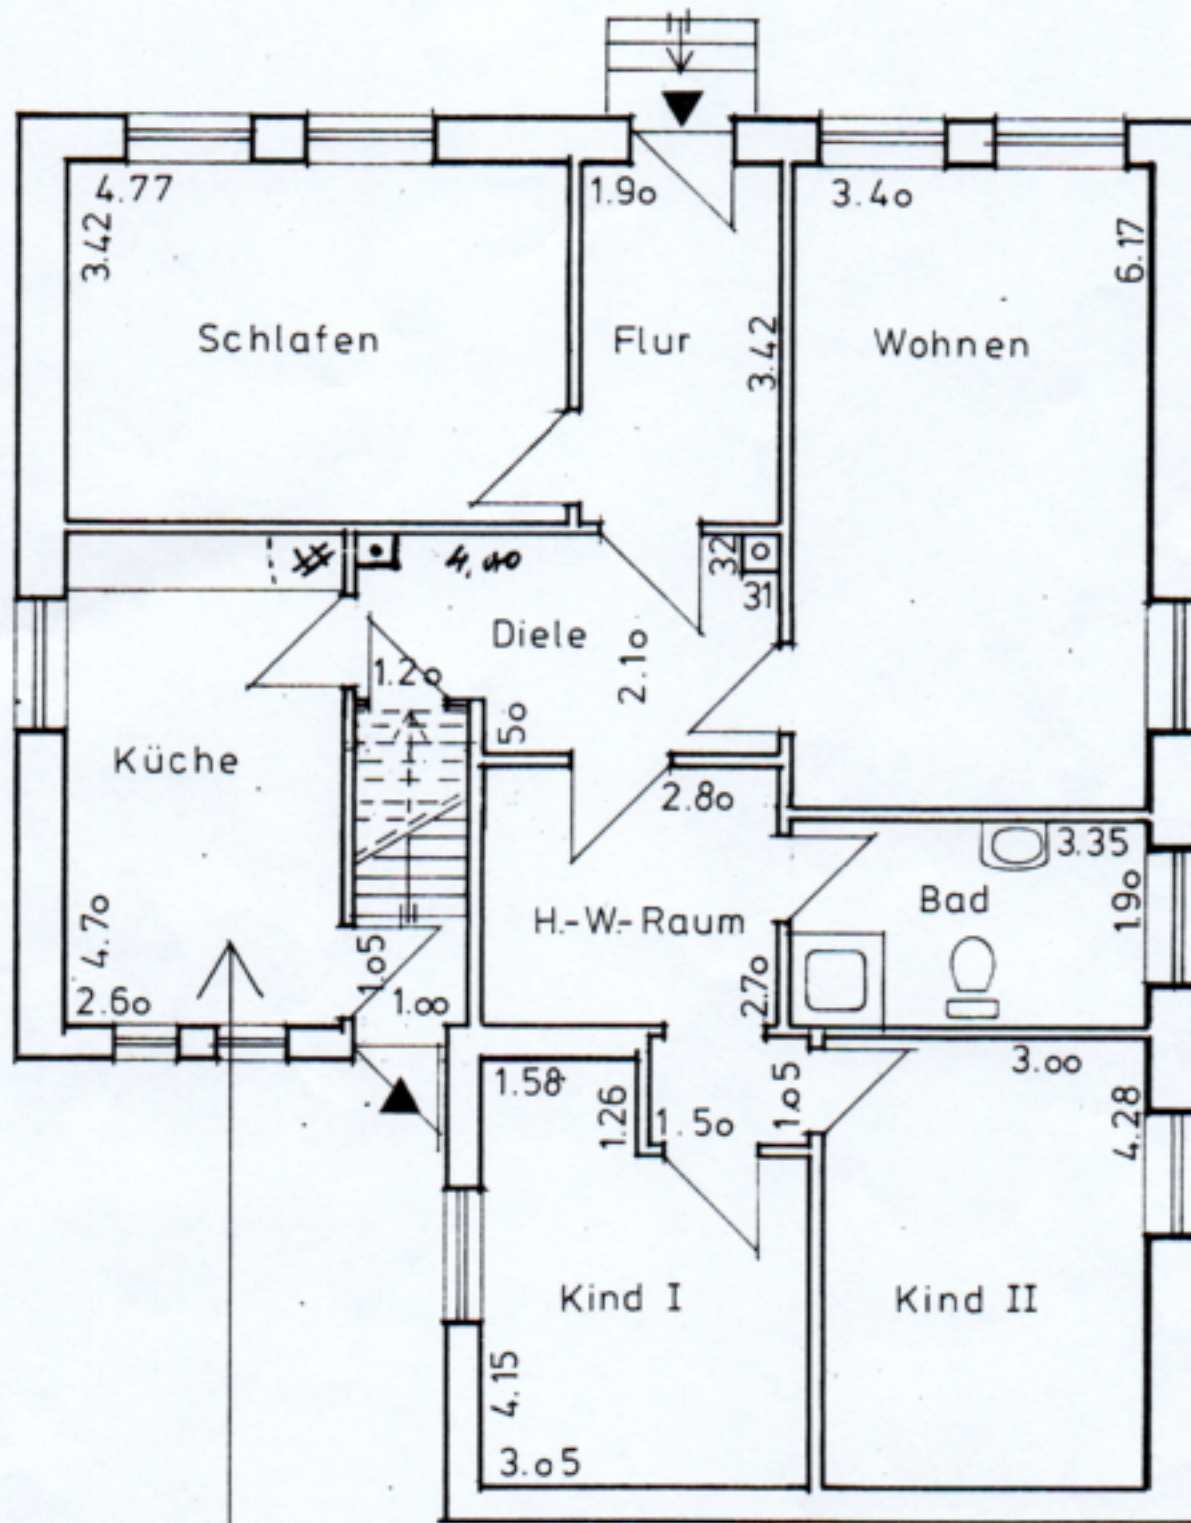


Erdgeschoß

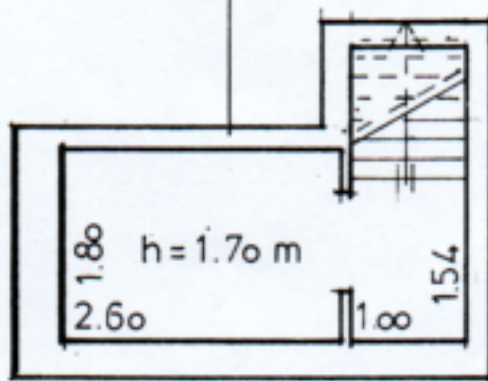

Keller

architekturbüro		j.-u feddem	
Mühlenstraße 2 25899 Niebüll		Tel. 04561 / 706-707 Fax. 04561 / 2664	
Bauherr : Gert Jensen Gather Landstraße 26 25899 Niebüll		Zeichen-Nr.	
Bauvorh : Aufmaß vom 21.11.2000		Maßstab 1:100	
<u>Keller u. Erdgeschoß</u>		Gezeichnet S.R.	
Anmerkungen :		Geändert	
Niebüll, den 22.11.2000		[Signature]	

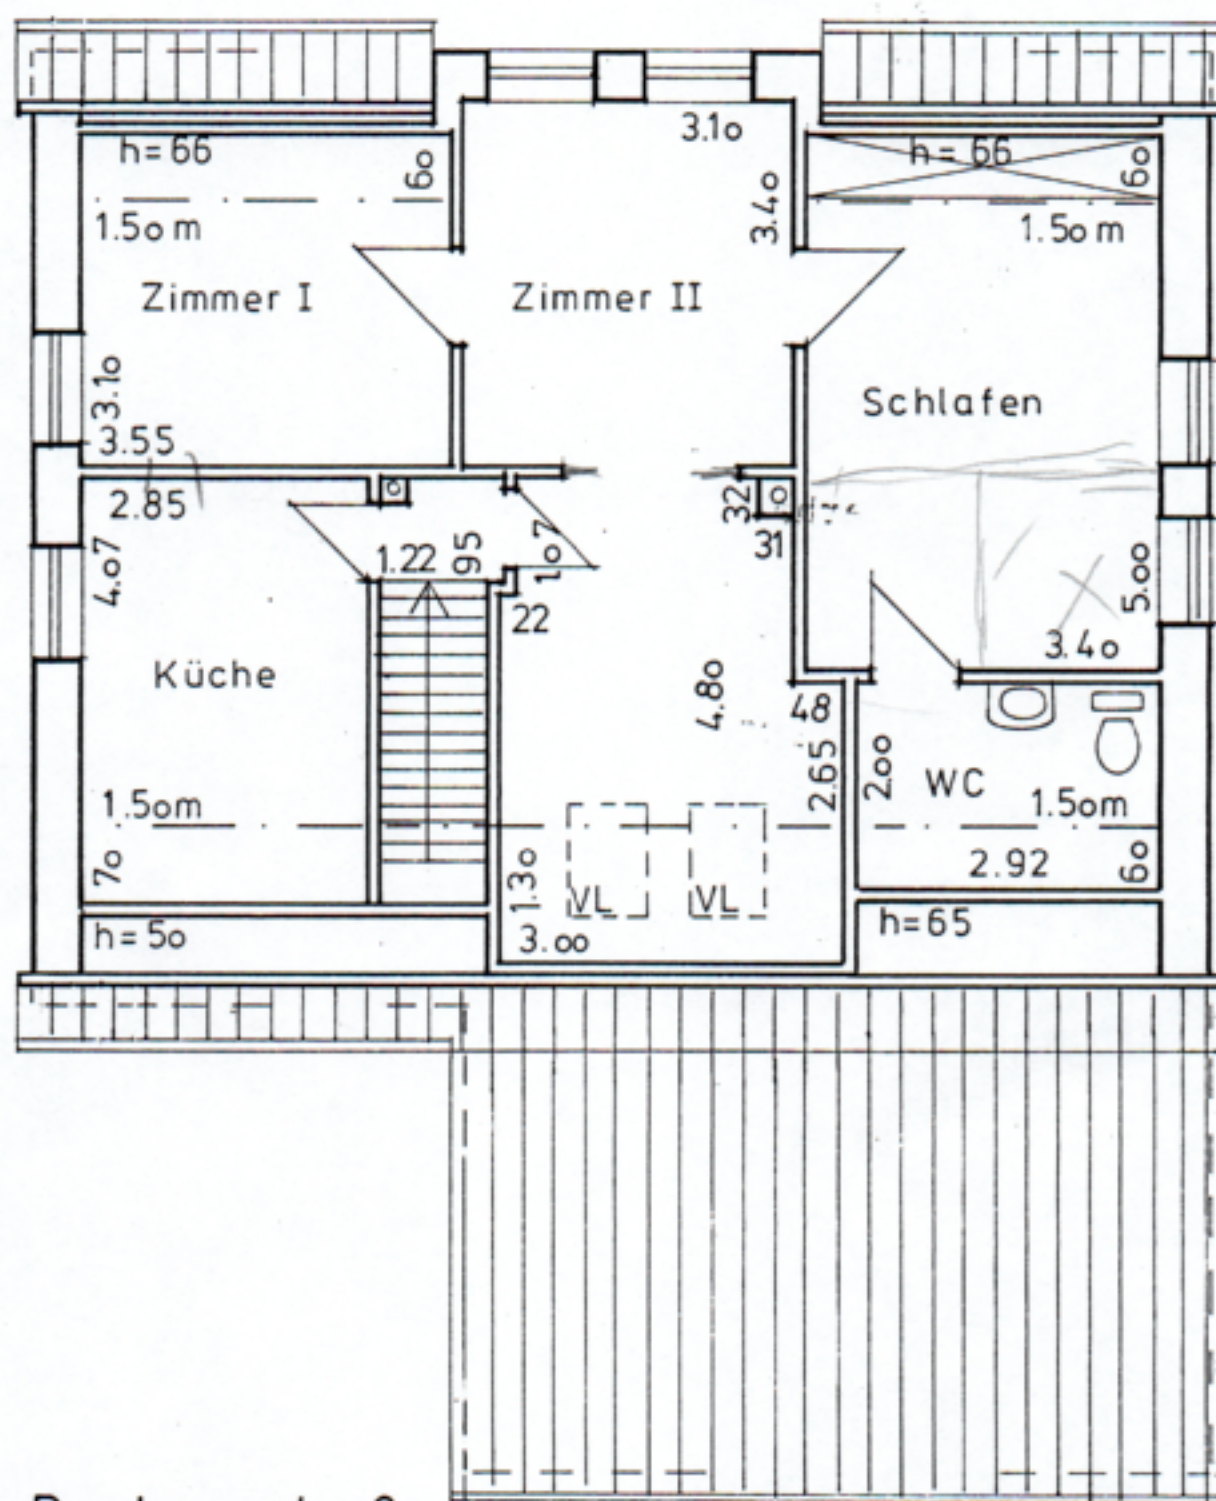

architekturbüro		j.-u feddem
Mühlenstraße 2 25899 Niebüll		Tel. 04661 / 706-707 Fax. 04661 / 2664
Bauherr : Gert Jensen Gather Landstraße 26 25899 Niebüll		Zeichen - Nr.
Bauvorh : Aufmaß vom 21.11.2000 <u>Dachgeschoß</u>		Maßstab 1:100
Anerkannt :		Gezeichnet S.R.
Geändert :	Niebüll, den 22.11.2000 