

U. SCHWABER ARCHITECT BSA SA
LINDENSTRASSE 42 3011 BERN
TEL 031 31 11 84 44

AST 1: TC R. GR. 42 / 29 7
DATUM: 6 JUNI 2016


HOTEL RESTAURANT AM BACH
VANDORFSGASSE
7050 HINZIKEREN

GRUNDRISS KELLERGESCHOSS


MASSSTAB 1:100

BRUTTOGESCHOSSFLÄCHE 185 9 M²
NETTOGESCHOSSFLÄCHE 133 9 M²
UMBAUTER FAHM 435 40 M²

HOTEL RESTAURANT EINGANG

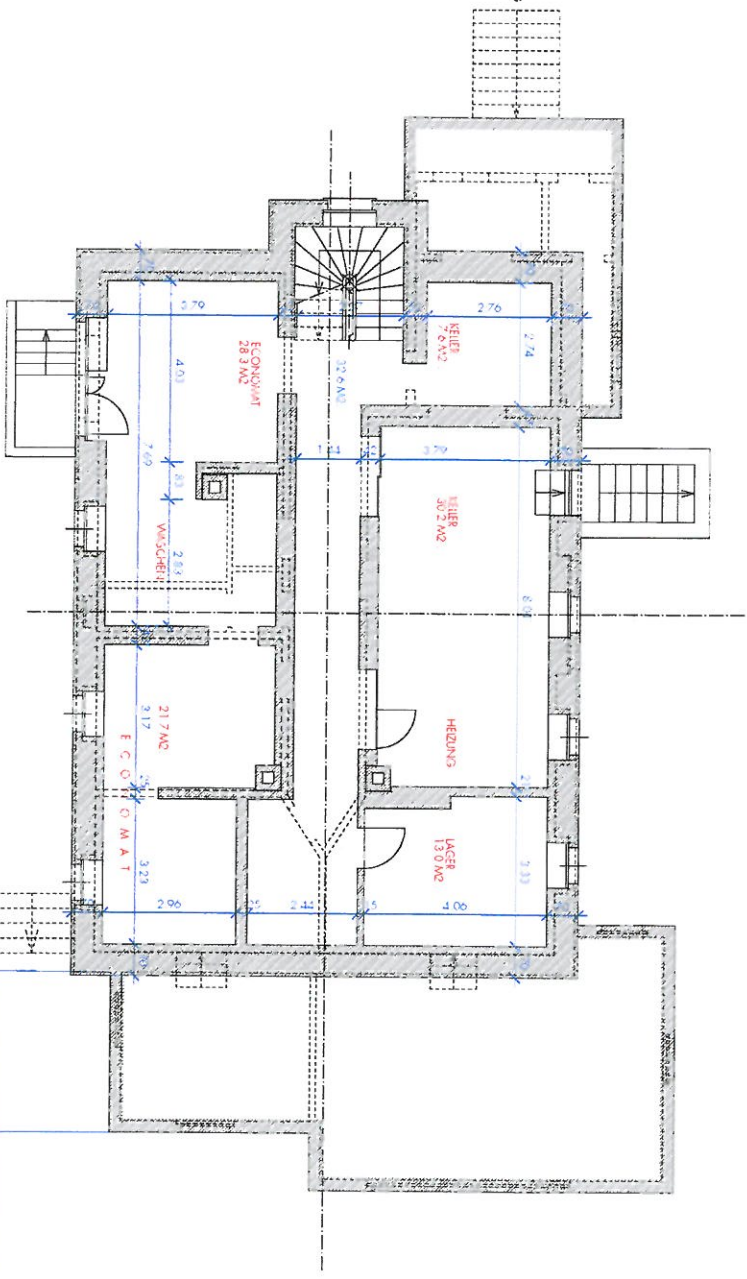

KELLERGESCHOSS MST. 1 : 100

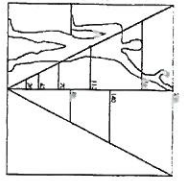


ABT. 1 101 R. GR. 42 / 297

DAUM: 6 JUN 2016

HOTEL RESTAURANT AM BACH

79855 HINTERGARTEN

GRUNDRISS ERDGESCHOSS

MST. 1:100


MESSAUFNAHME 3. AUG. 2016





TIL
 ZEILE

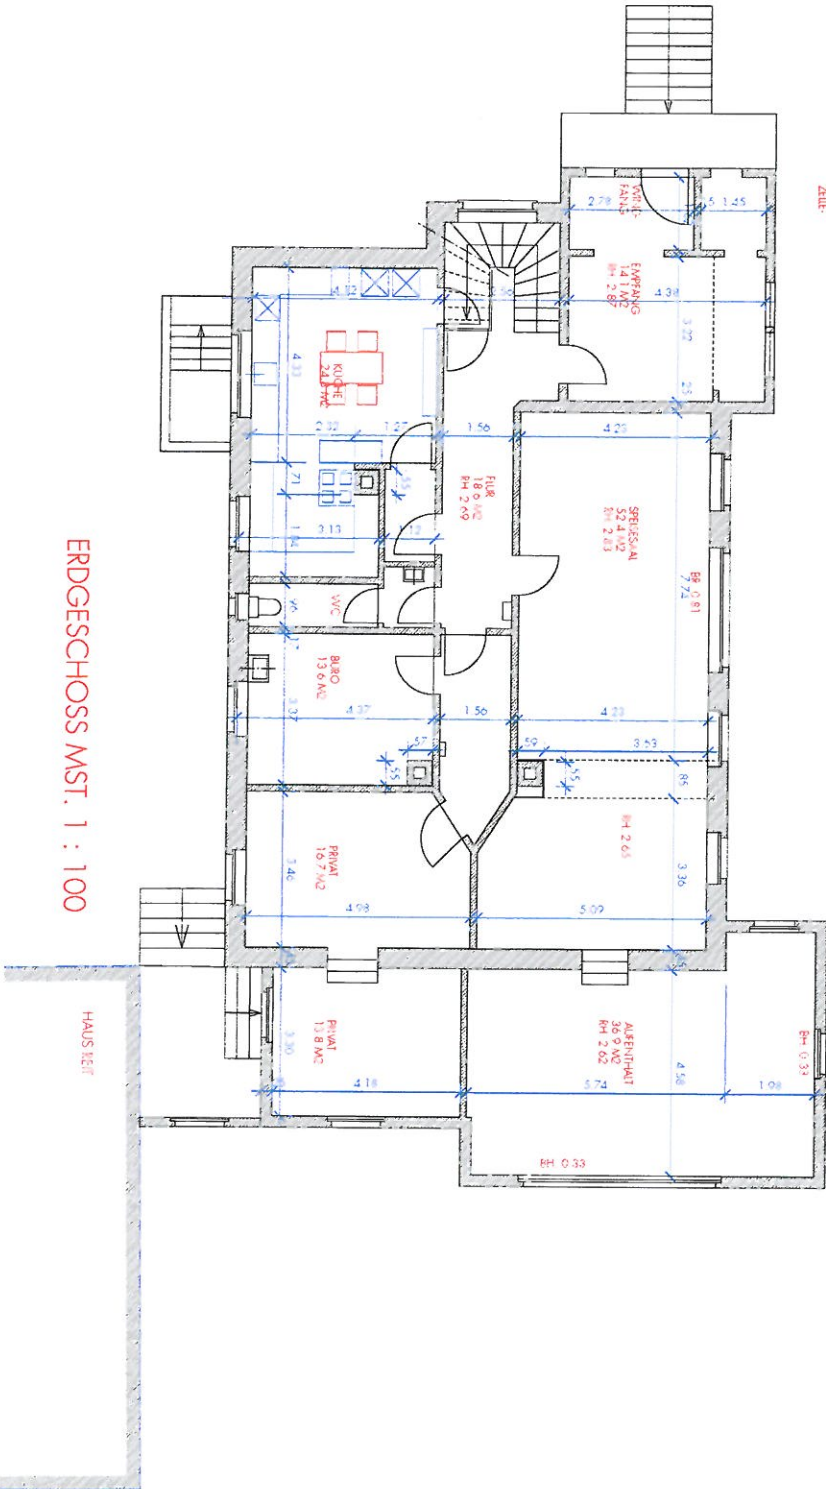


ERDGESCHOSS MST. 1 : 100

HAUS NEIF

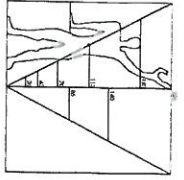


 DATUM: 6 JUNI 2016
 HOTEL RESTAURANT AM BACH
 79880 HINTERZARTEN

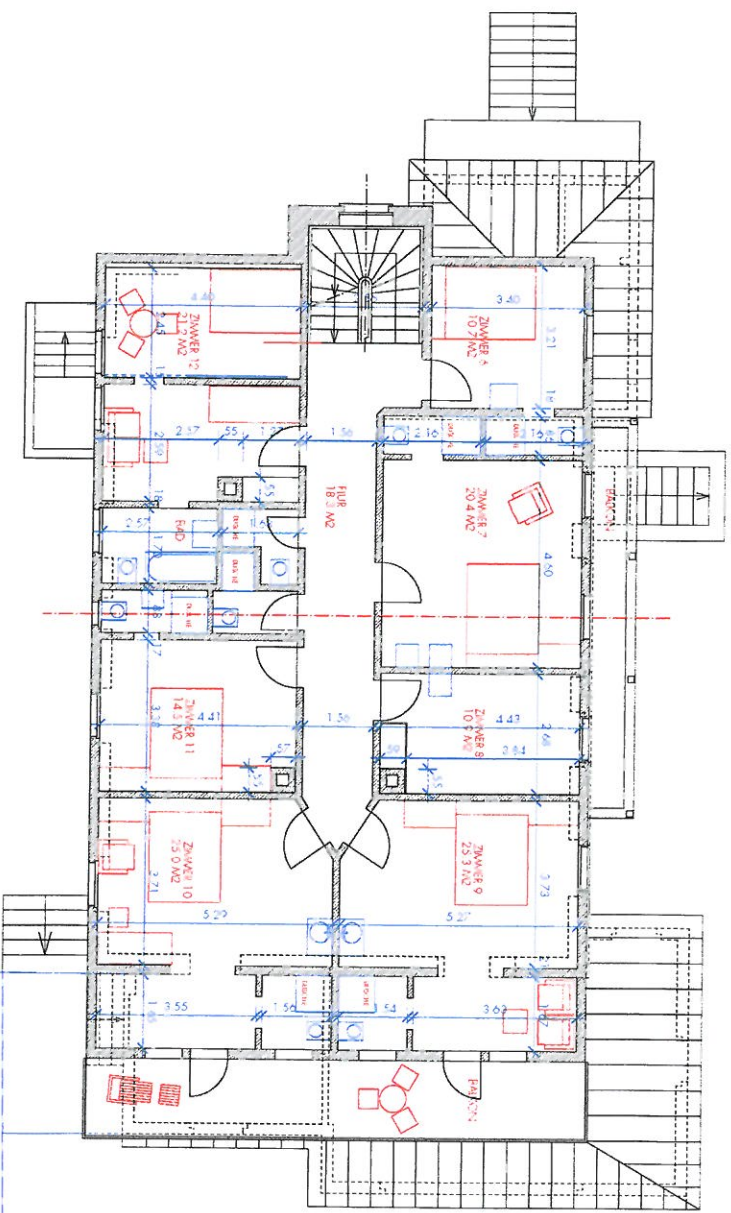


1. OBERGESCHOSS MST. 1 : 100

HAUS REIT

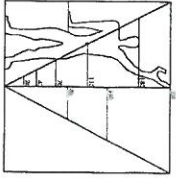


DATUM: 6. JUNI 2016
HOTEL RESTAURANT AM BACH
70850 HINTERZÄREN

GRUNDRISS 1. DACHGESCHOSS
MST. 1:100
AUSGABEDATUM: 3. AUG. 2016
BRUTTOGESCHOSSFLÄCHE: 209.6 M²
NETTOGESCHOSSFLÄCHE: 181.3 M²
UMBAUTER RAUM: 519.54 M²

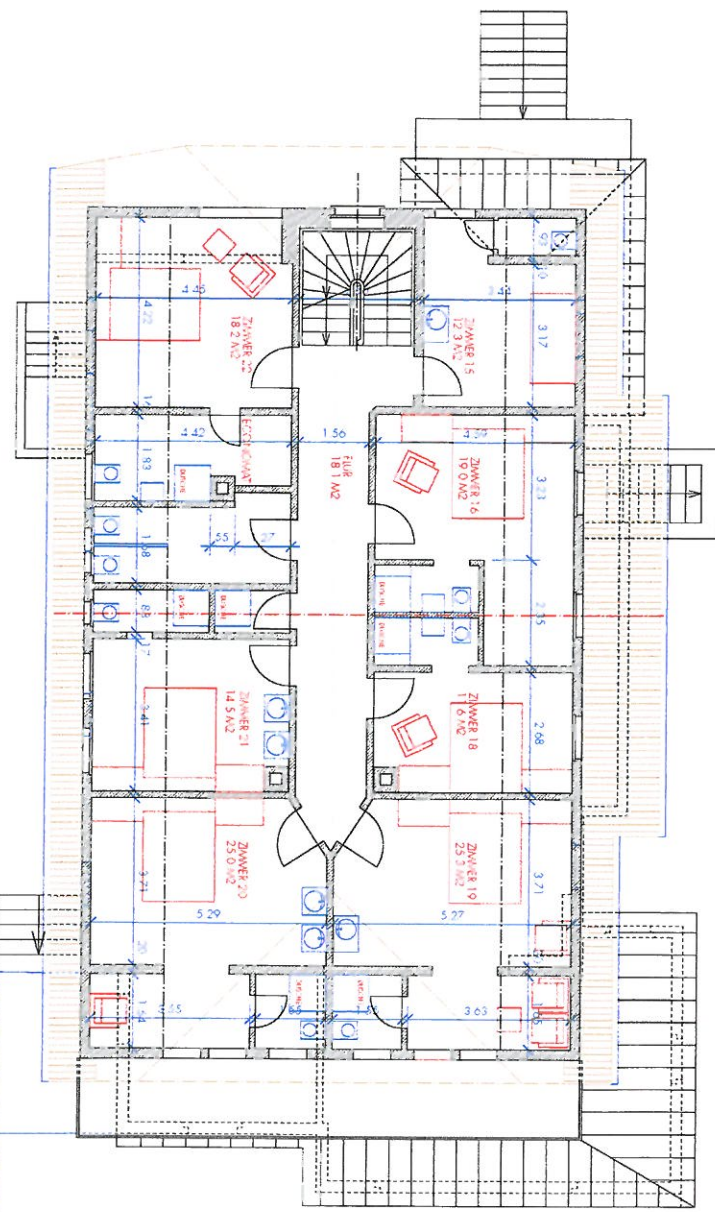


1. DACHGESCHOSS MST. 1 : 100

HAUS REIT

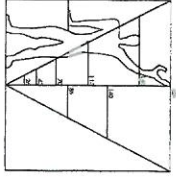

U. SCHNEIDER ARCHITECTURE SIA
LINDENSTRASSE 42, 2011 BERN
TEL: 091 311 64 44
MST 1: 100 R. GR. 42 / 297
ENDUM: 9 JUNI 2016
HOTEL RESTAURANT AM BACH

GRUNDRISS 1. DACHSTOCK
MST 1: 100

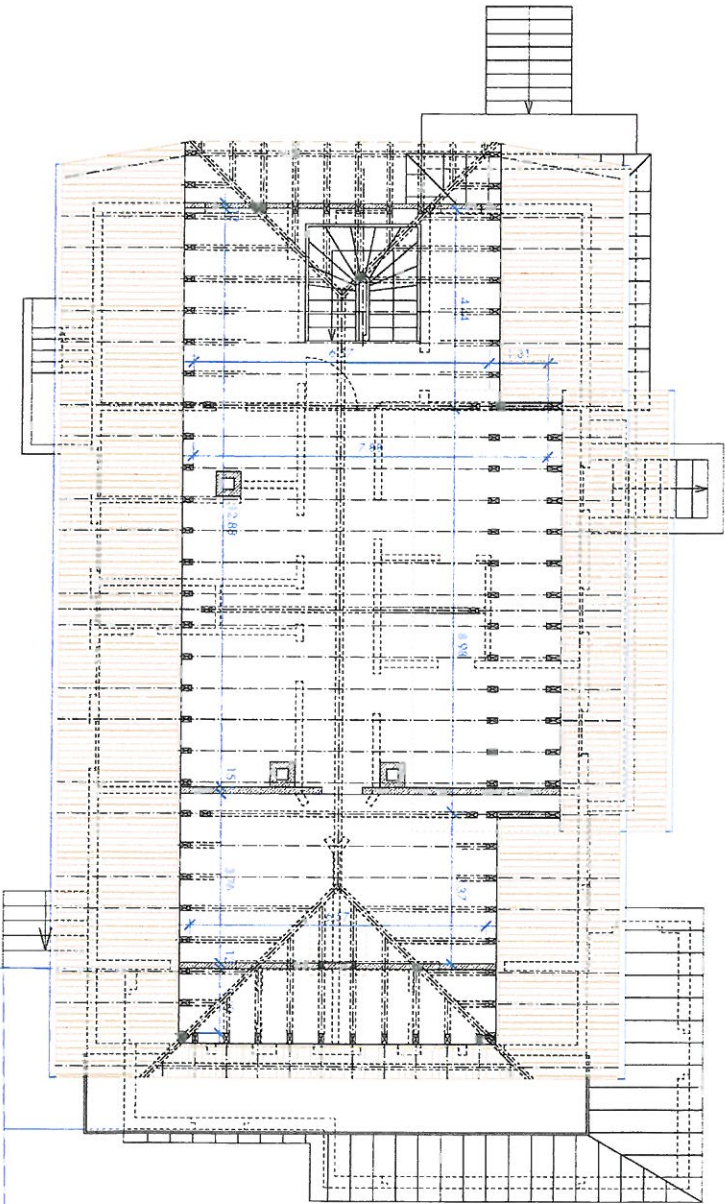

1. DACHSTOCK MST. 1 : 100

HAUS KETT